

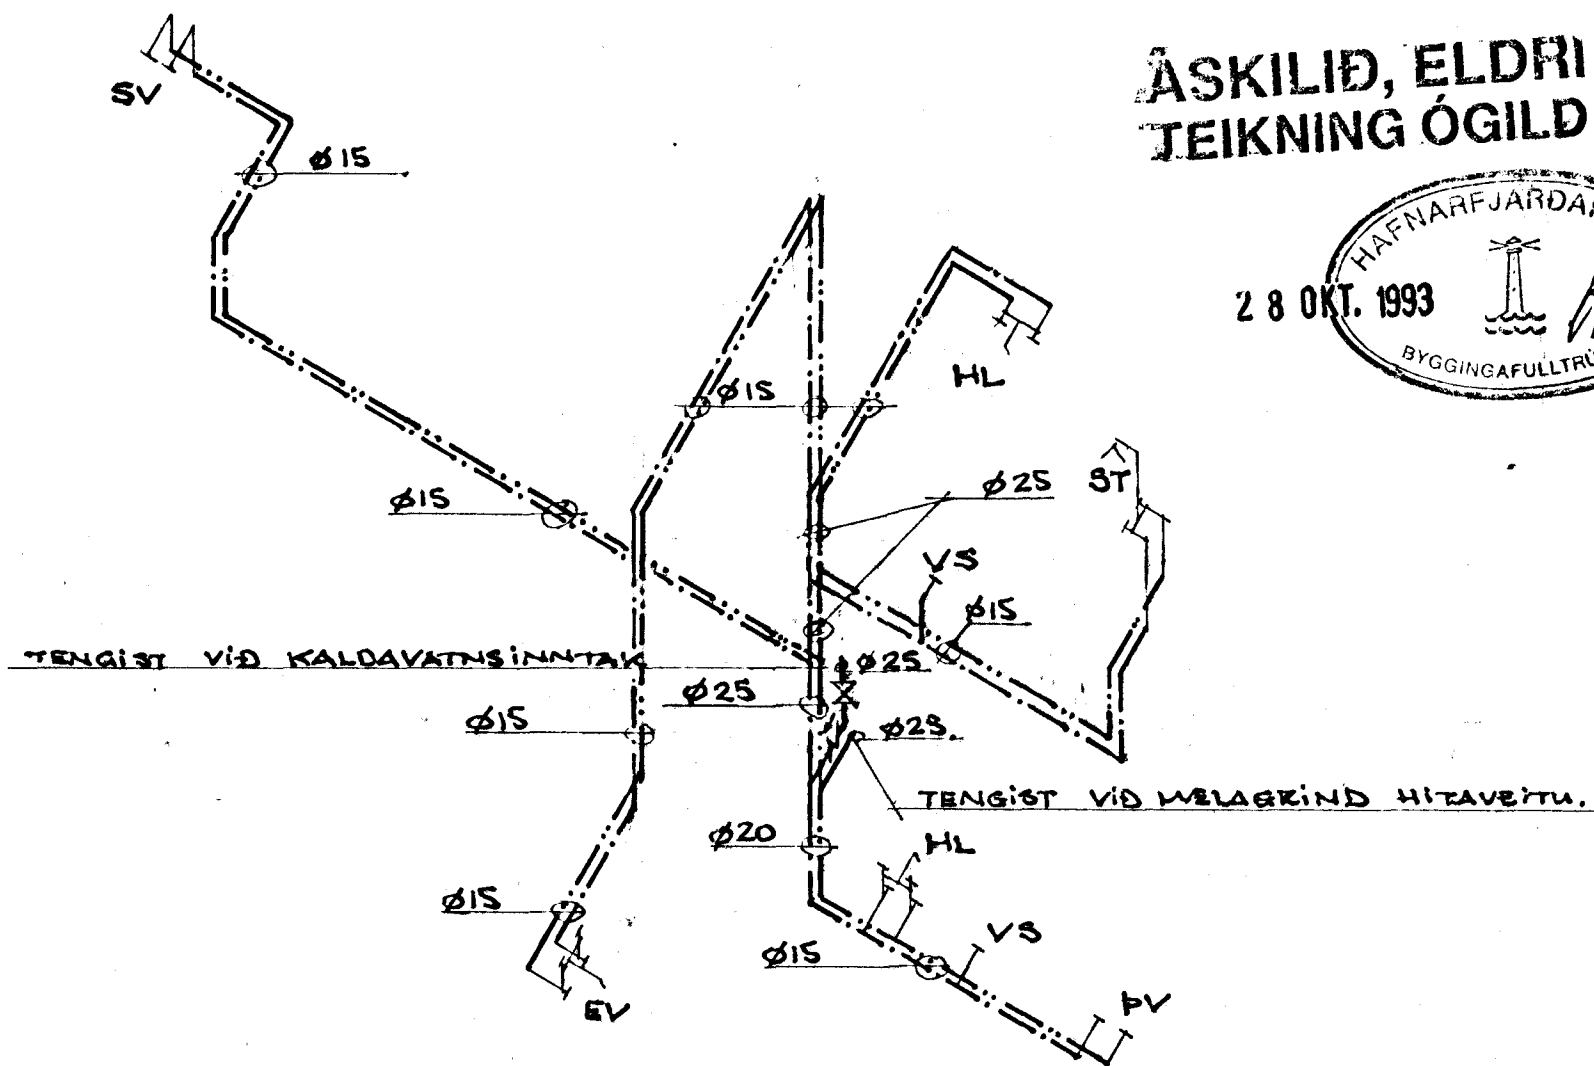
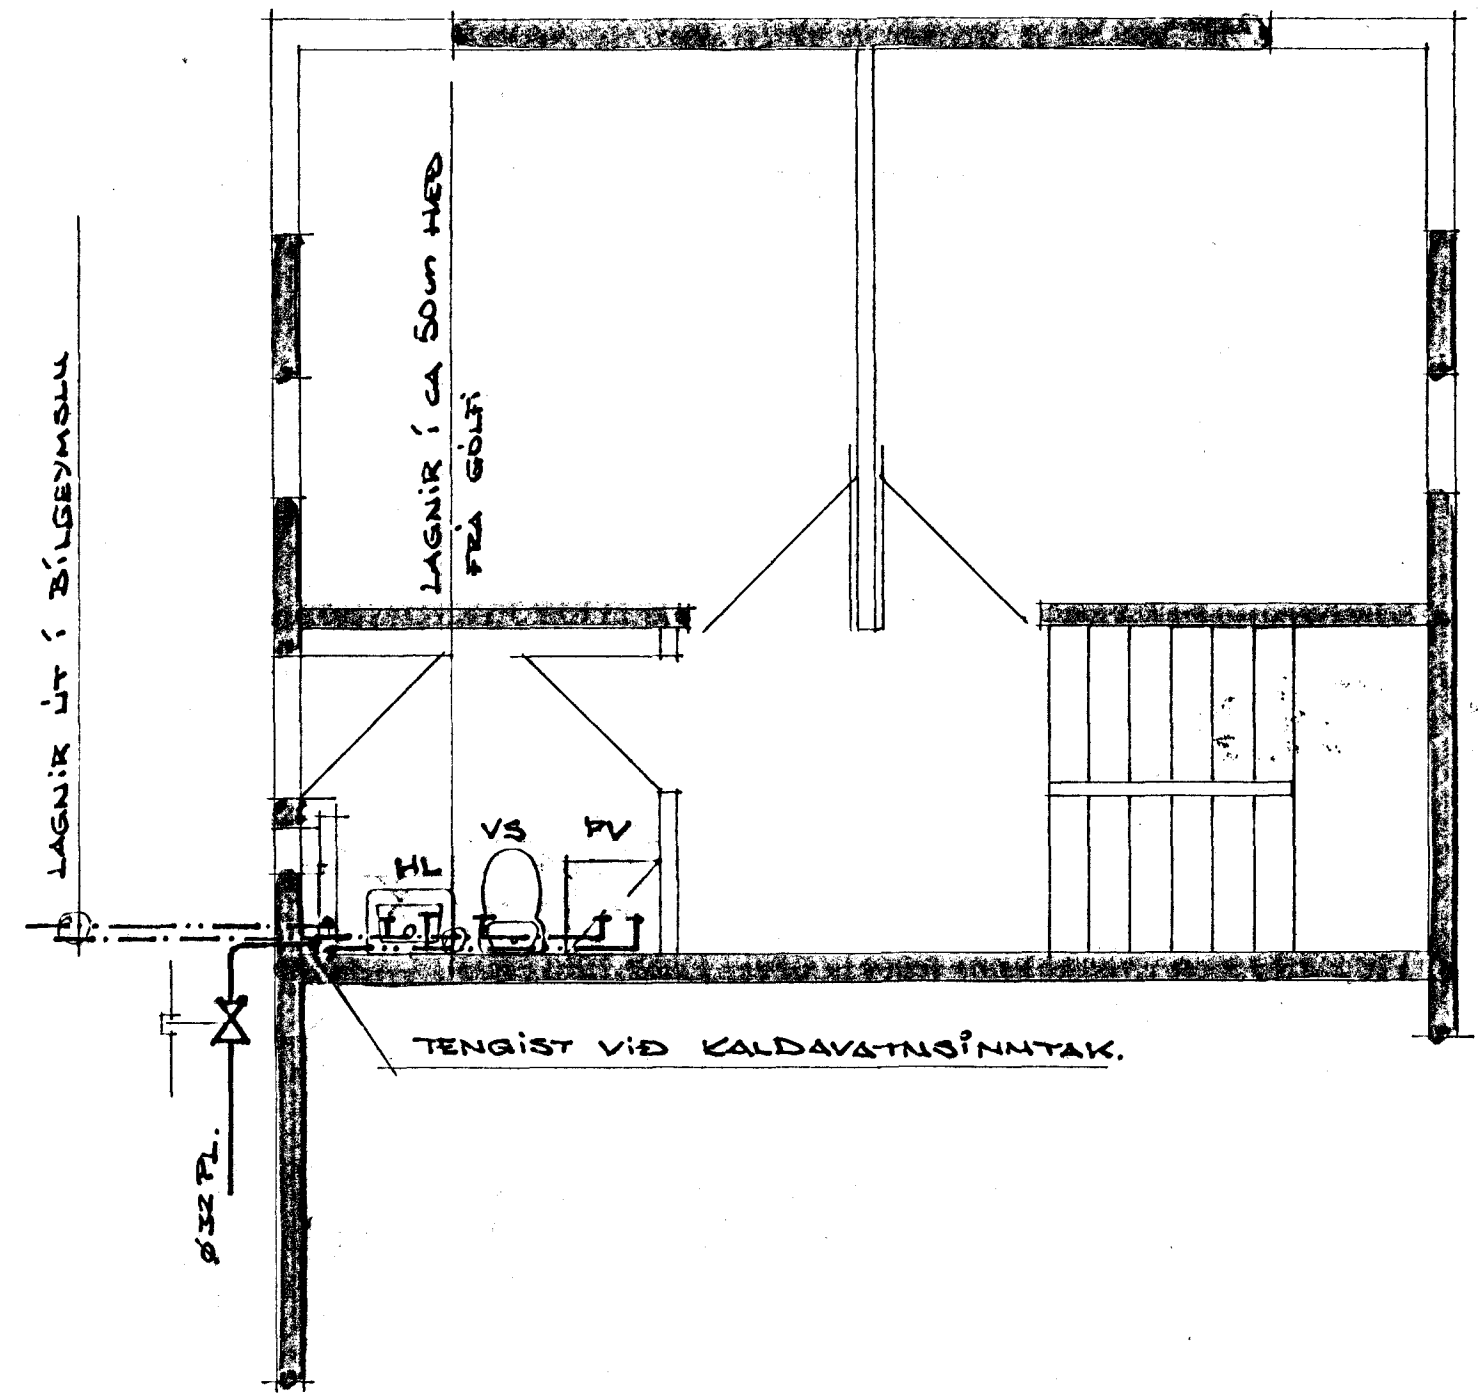


LAGNIR GRAFNAR Í JÖRÐU (~50cm)
 ÞOR Ø15 GALV EÍNANGRUD MED
 POLYURETHAN EÍNANGRUN JASANT HLÆÐAZ-
 KÁPU ÚR PLÁSTI.

LÖGN CA 220cm FRÁ GÓLF.

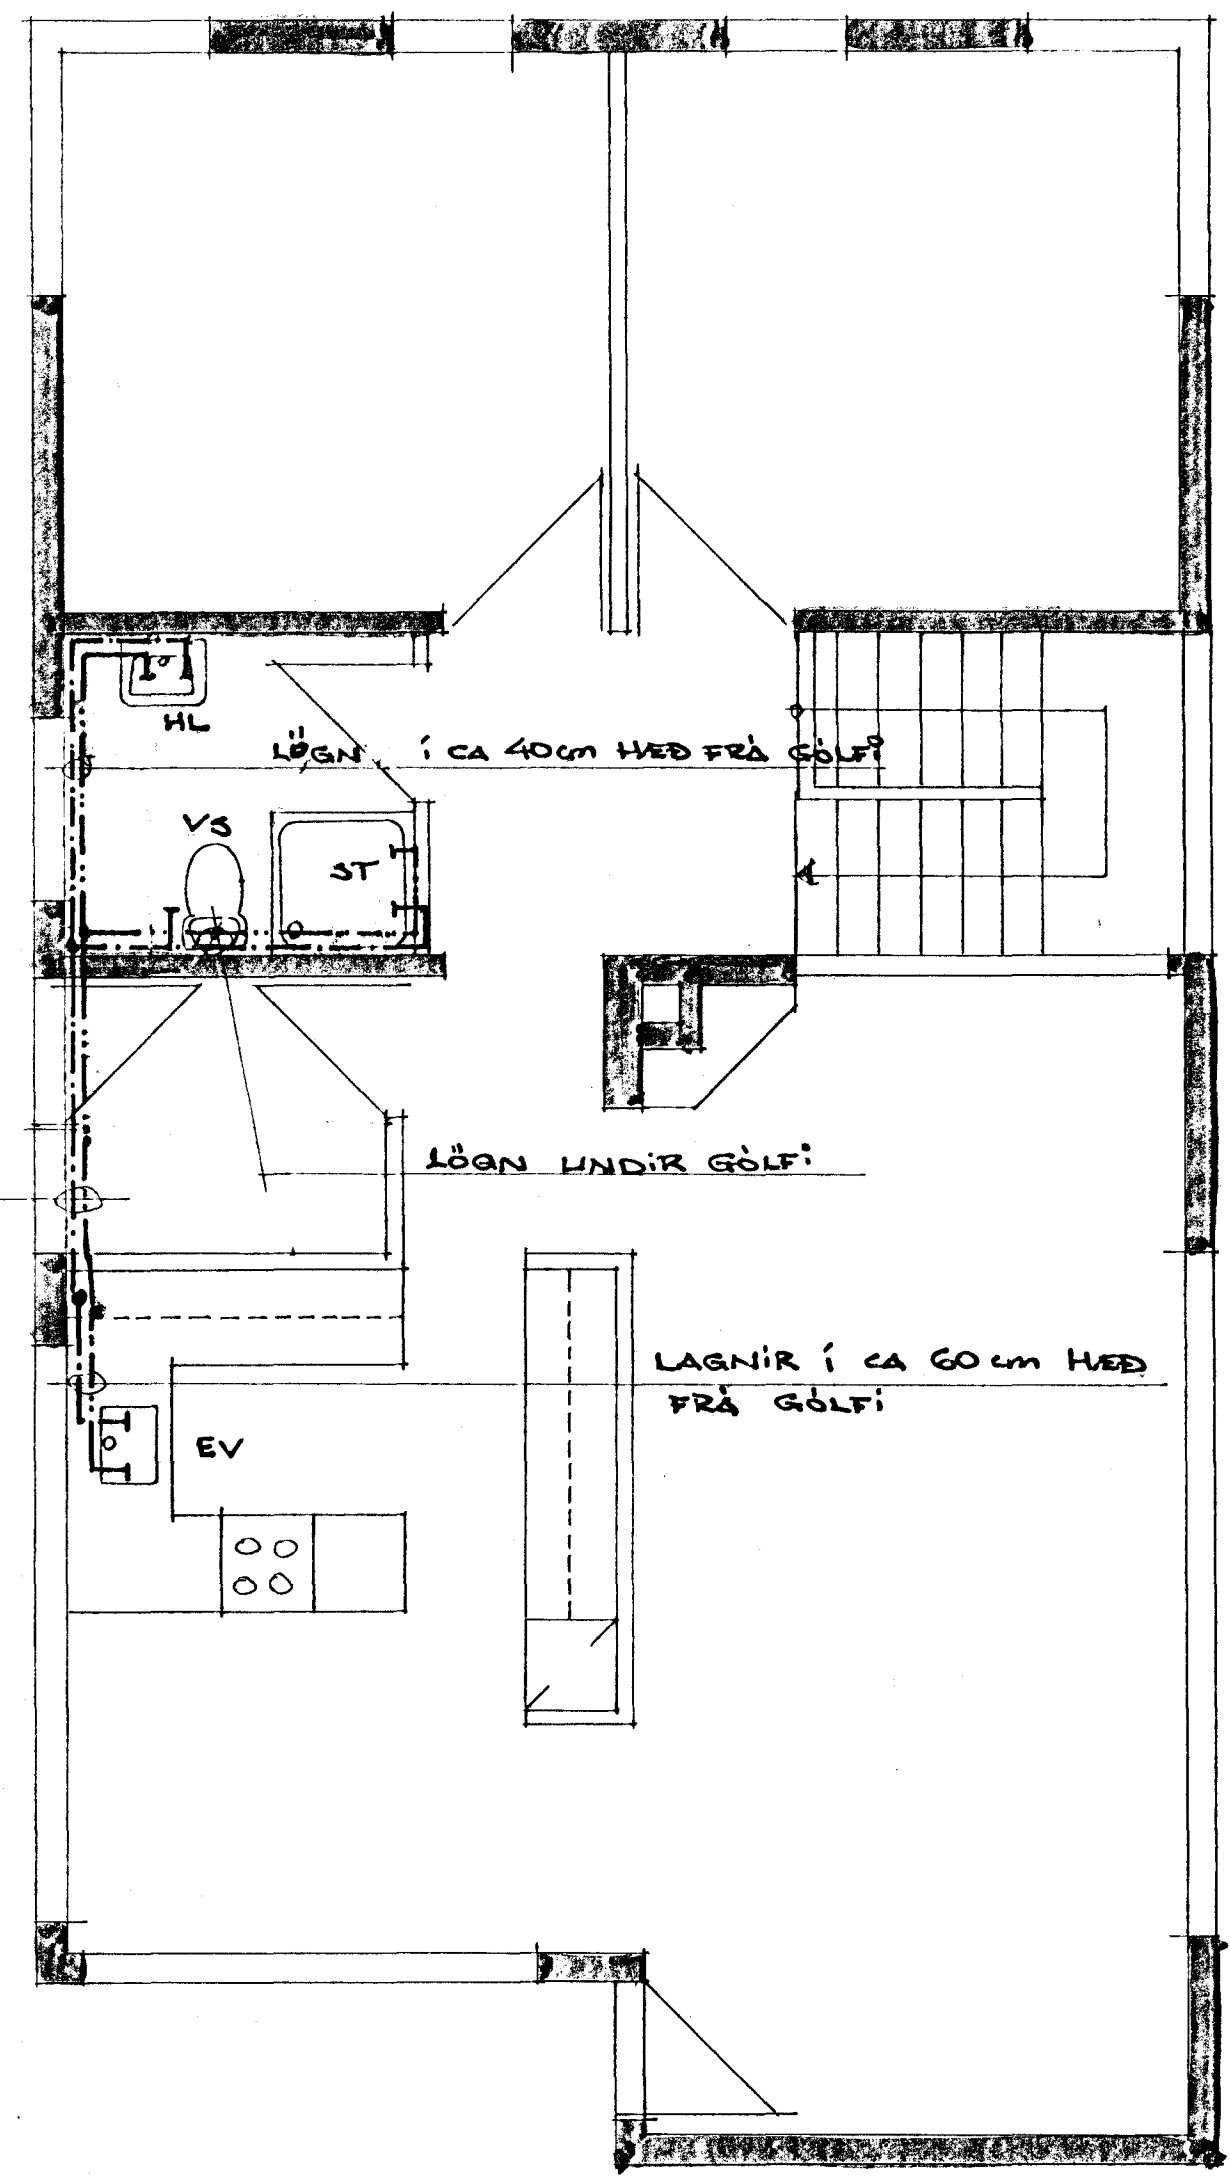

ÁSKILIÐ, ELÐRI
 TEIKNING ÓGILD

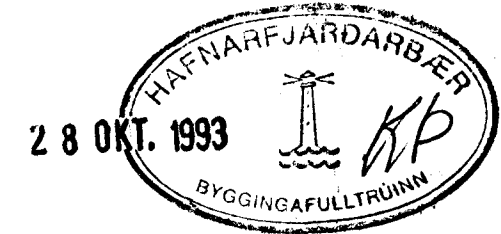

- HL HANDLAUG
- PV ÞVOTTAVÉL
- EV ELDHÚSKÁSKUR
- VS VATNSSALERNI
- SV SKOLYASKUR
- ST STURTA

- KOLT NEYSLUVATN
- HEITT NEYSLUVATN
- ⊗ RENNILOKI
- ⊗ RINSTREYMILOKI
- ⊗ RENNILOKI MED SPINDLI UPP ÚR JÖRÐ

EÐNI OG FRÁGANÐUR LAGNA SÍ Í SAMRÉMI VÍÐ GILDANDI REGLUGERÐ.

△ BREYTT OKT. 1993. VPK

VILMAR ÞÓR KRISTINSSON BYGGINGARTEKNIÐR.	11	LÍTHLIÐ NR 6. HAFNARFJÖRÐI	
		REFN VPK JÚNÍ 1993	NEYSLUVATNSLÖGN.
		REFN W MÁJ 1990	