

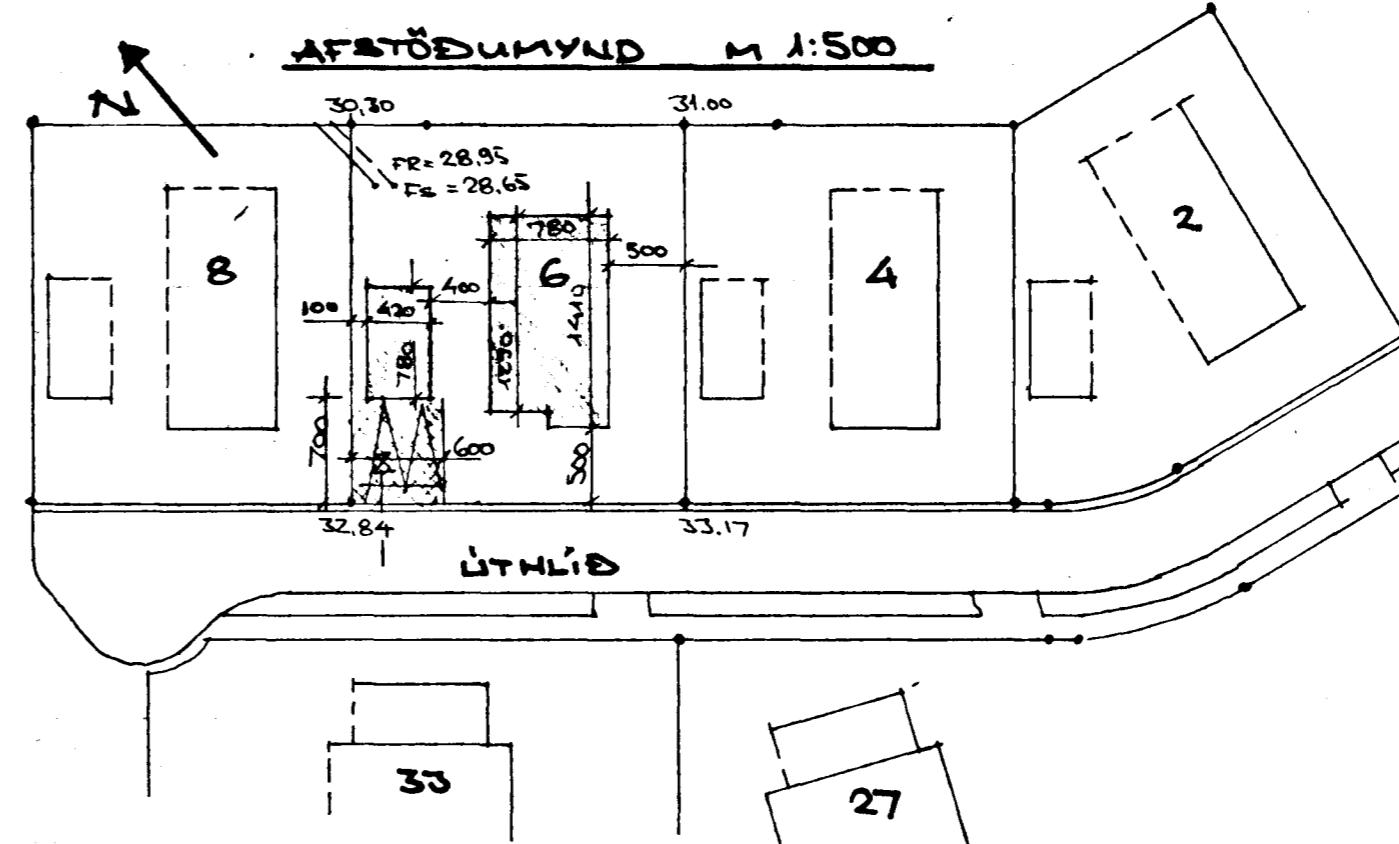
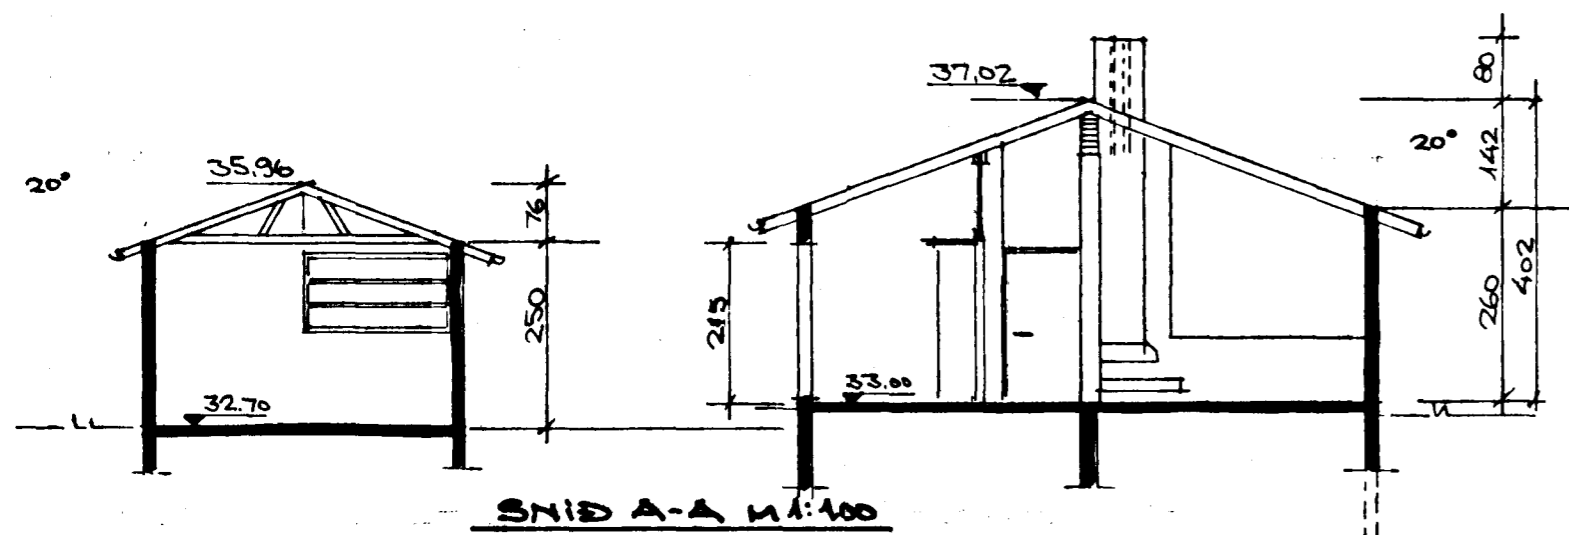


Sampykkt á fundi bygginga-
nefndar þ. 3/13 1993
BYGGINGAÞULLTRÚINN
Í HAFNARFIRÐI
Sigurjón Kollá.

Granga skal frá opna
eldatali í samræmi
Eið reglugerðar

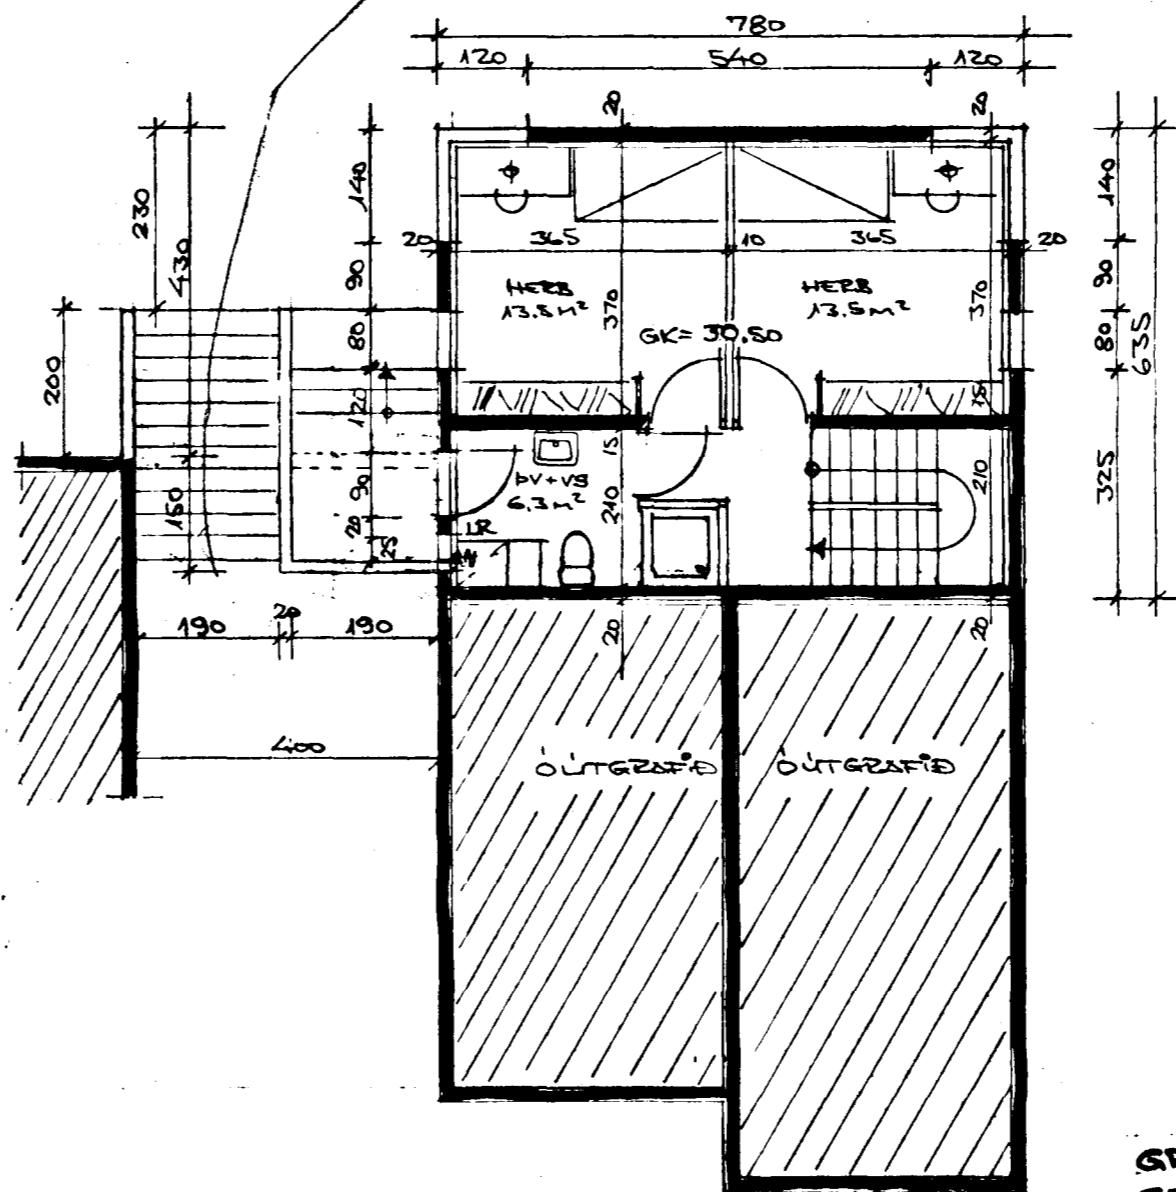

*Mega tröppur 4 laugar
in þess að pollens hömri*

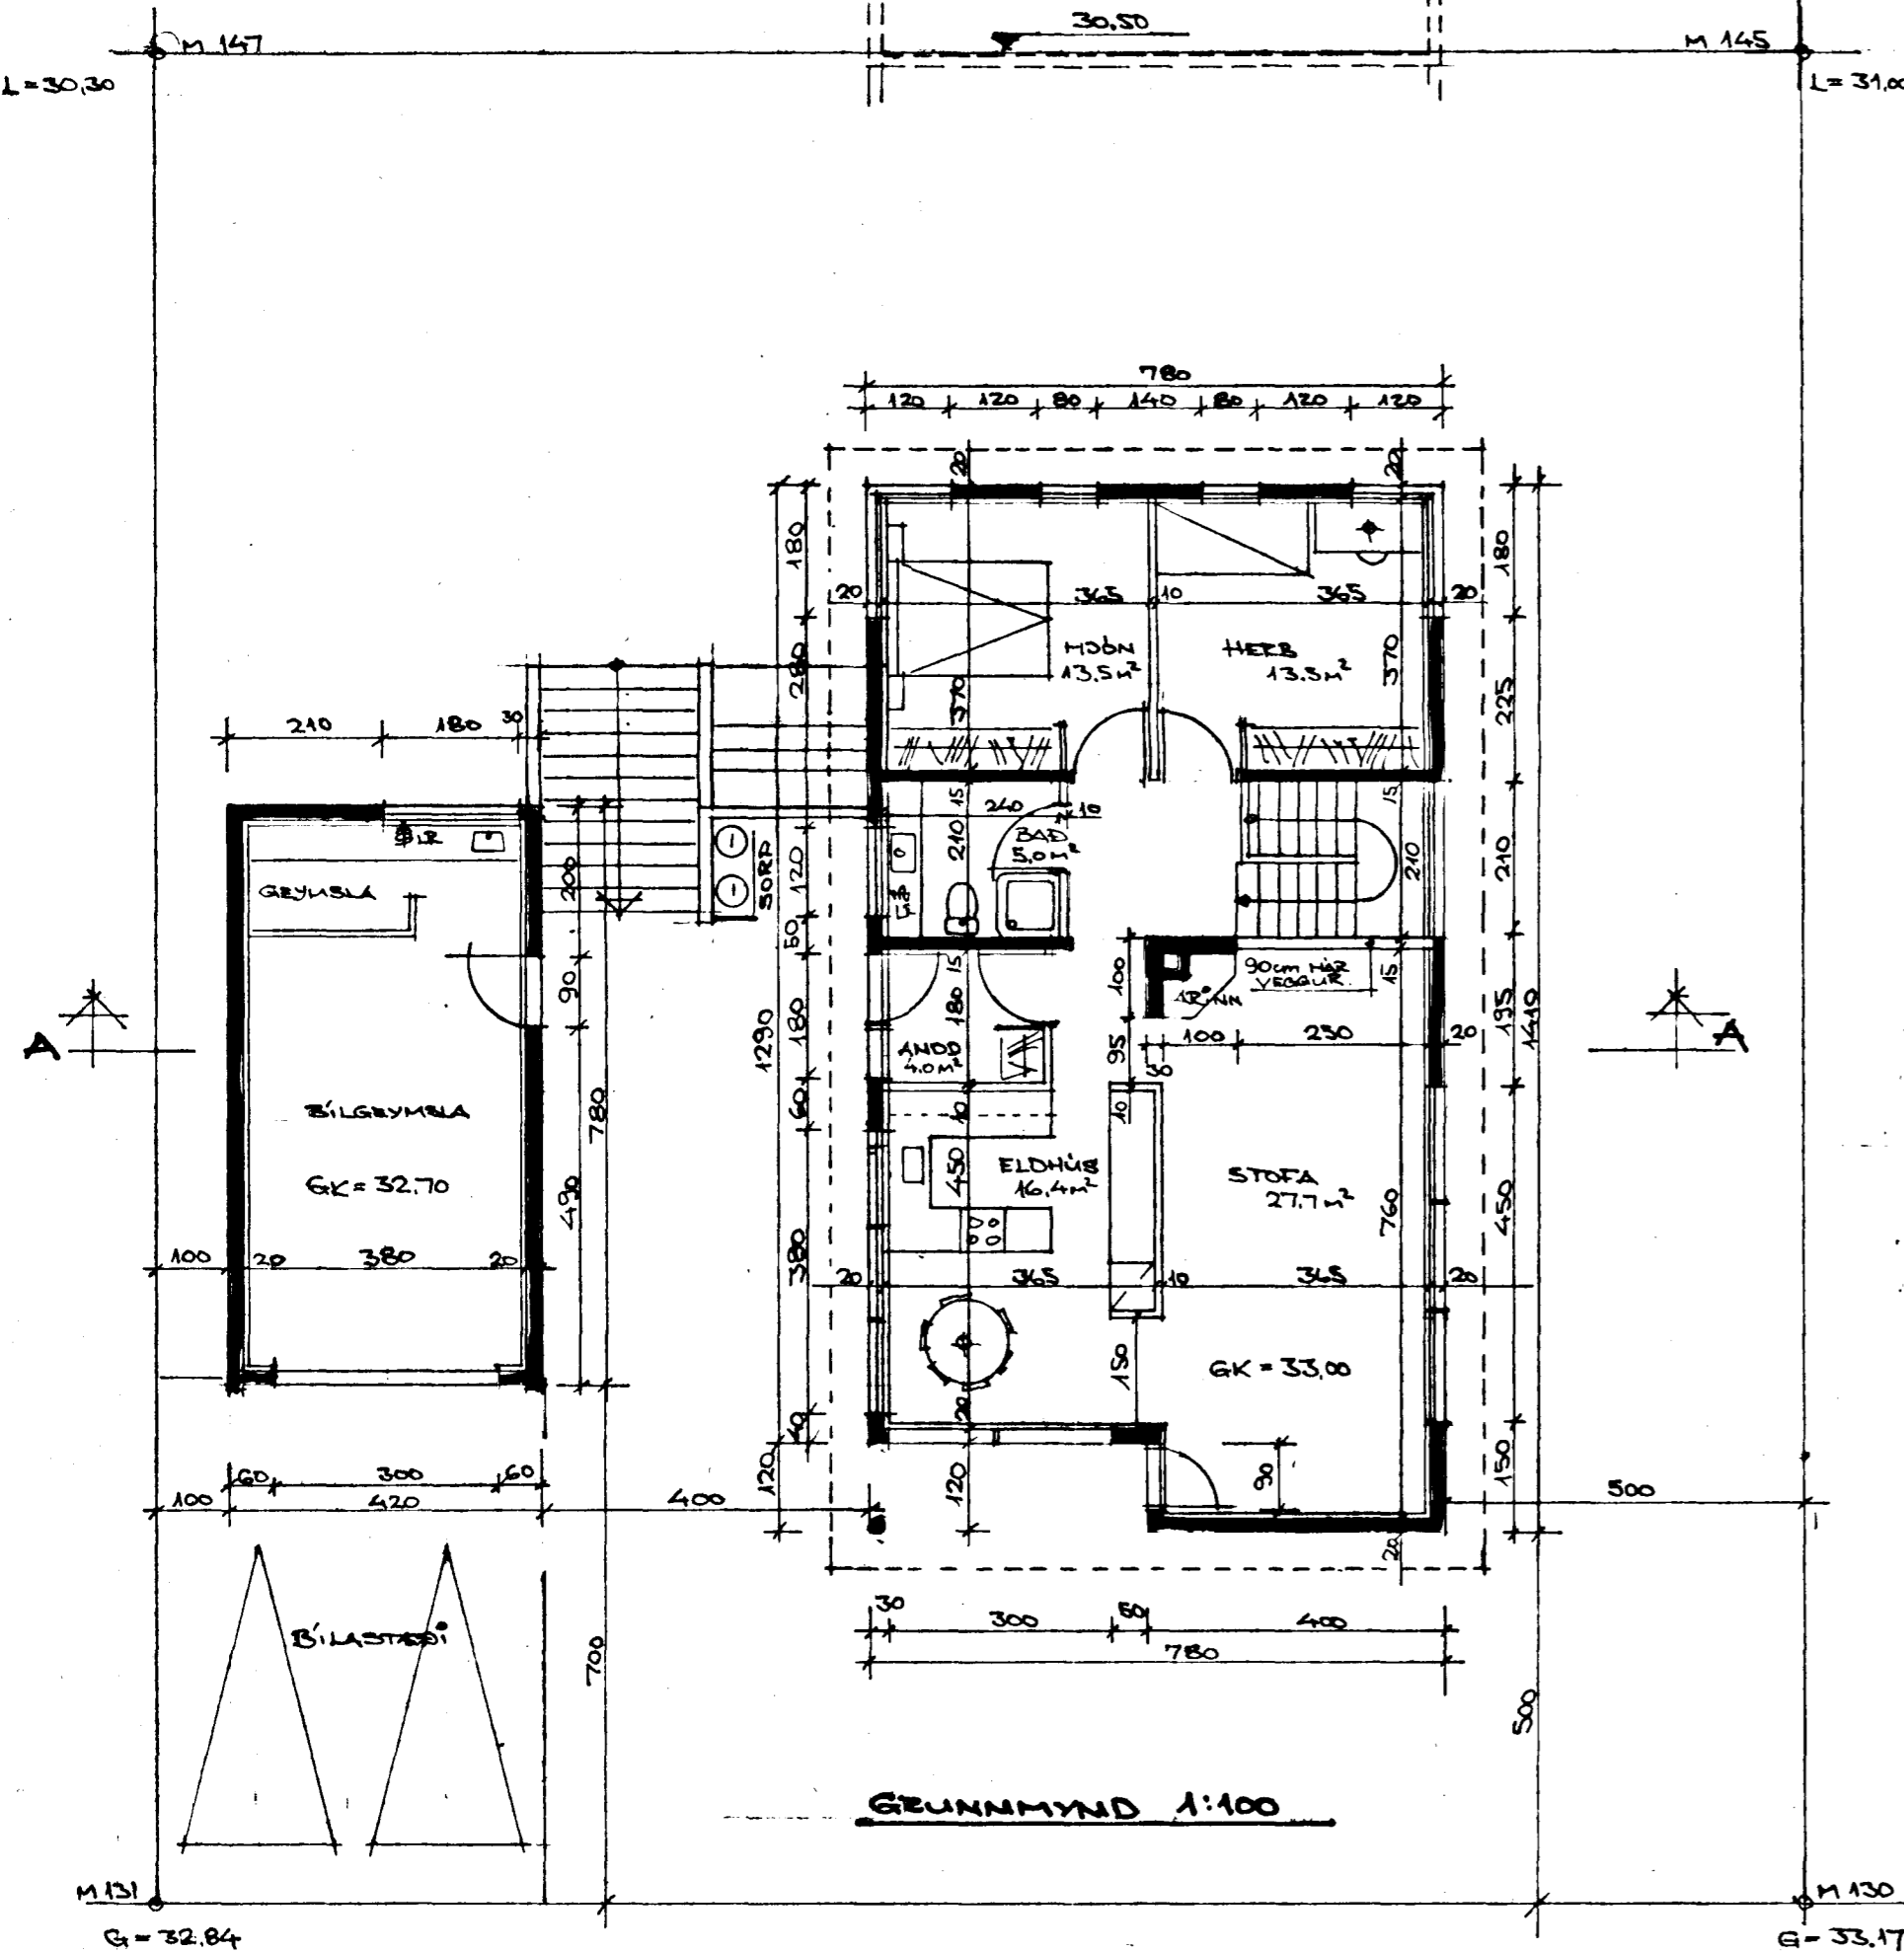

GRUNNFLATARMÁL HEÐAR 105,4 m²
GRUNNFLATARMÁL KJALLARA 49,5 m²
GRUNNFLATARMÁL BÍLGYMMA 32,7 m²
FLATARMÁL SAMTALS 187,6 m²
RÚMMÁL SAMTALS 566,8 m³
NÝTINGARHLUTFALL $187,6/550 = 0,34$

BYGGINGAREFNI: ÚTVEGGIR OG HLUTI INNVEGGA, STEINSTEYFIR.
ADRIR MILLVEGGIR ÚR TIMRI
YFIRBORD PAKA KLÉDD BÆRUDJARNI
EINANGRUN, LOFTUN PAKVÍÐA OG ANNAR FRÁANGUR SKAL
VERA Í SAMRÆMI VIÐ GILDANDI REGLUGERÐ.
KÖLNUNARTALA ÚTVEGGA, AÐ GLUGGUM OG HURÐUM
MÉTTÖLDUM SÉ HEST 0,8 W/m².° (VEGIÐ MEDITAL)

VILHAR ÞÓR KRISTINSSON
BYGGINGARTEKNIÐ.

1

LÍTHLÍÐ NR G. HAFNARFIRÐI

TEIKN VPK	NOV 1992	BYGGINGANEFNDARTEIKN.
TEIKN VPK	MÁL 1:100/500	GRUNNM. AFSTÖÐUM OG SNÍÐ