


OFNATAFLA ÚTHLÍÐ 7

OFN NR	STADS	HITAT KX XL	LENGD MM	HÆÐ MM	TENGI
101	BAD	550	1000	600	
102	HERB	1250	1300	600	
103	ANDD	650	900	600	
104	HJÓN	1550	2300	600	
105	BÆKUR	1500	1300	600	
106	STOFA	3200	3300	400	
107	BORDST	1570	1400	600	
108	ÞVOTTUR	800	300	600	
109	BILG	2200	2500	600	
201	TÓMST	1850	1300	600	


SAMTALS 15220

ÁÐUR EN GENGID ER FRÁ OFNAPONTUN SKULU BYGGINGAFRÆÐINGUR OG TÆKNIFRÆÐINGUR SANNGREYNA STÆRDIR OG AFKÓST OFNA

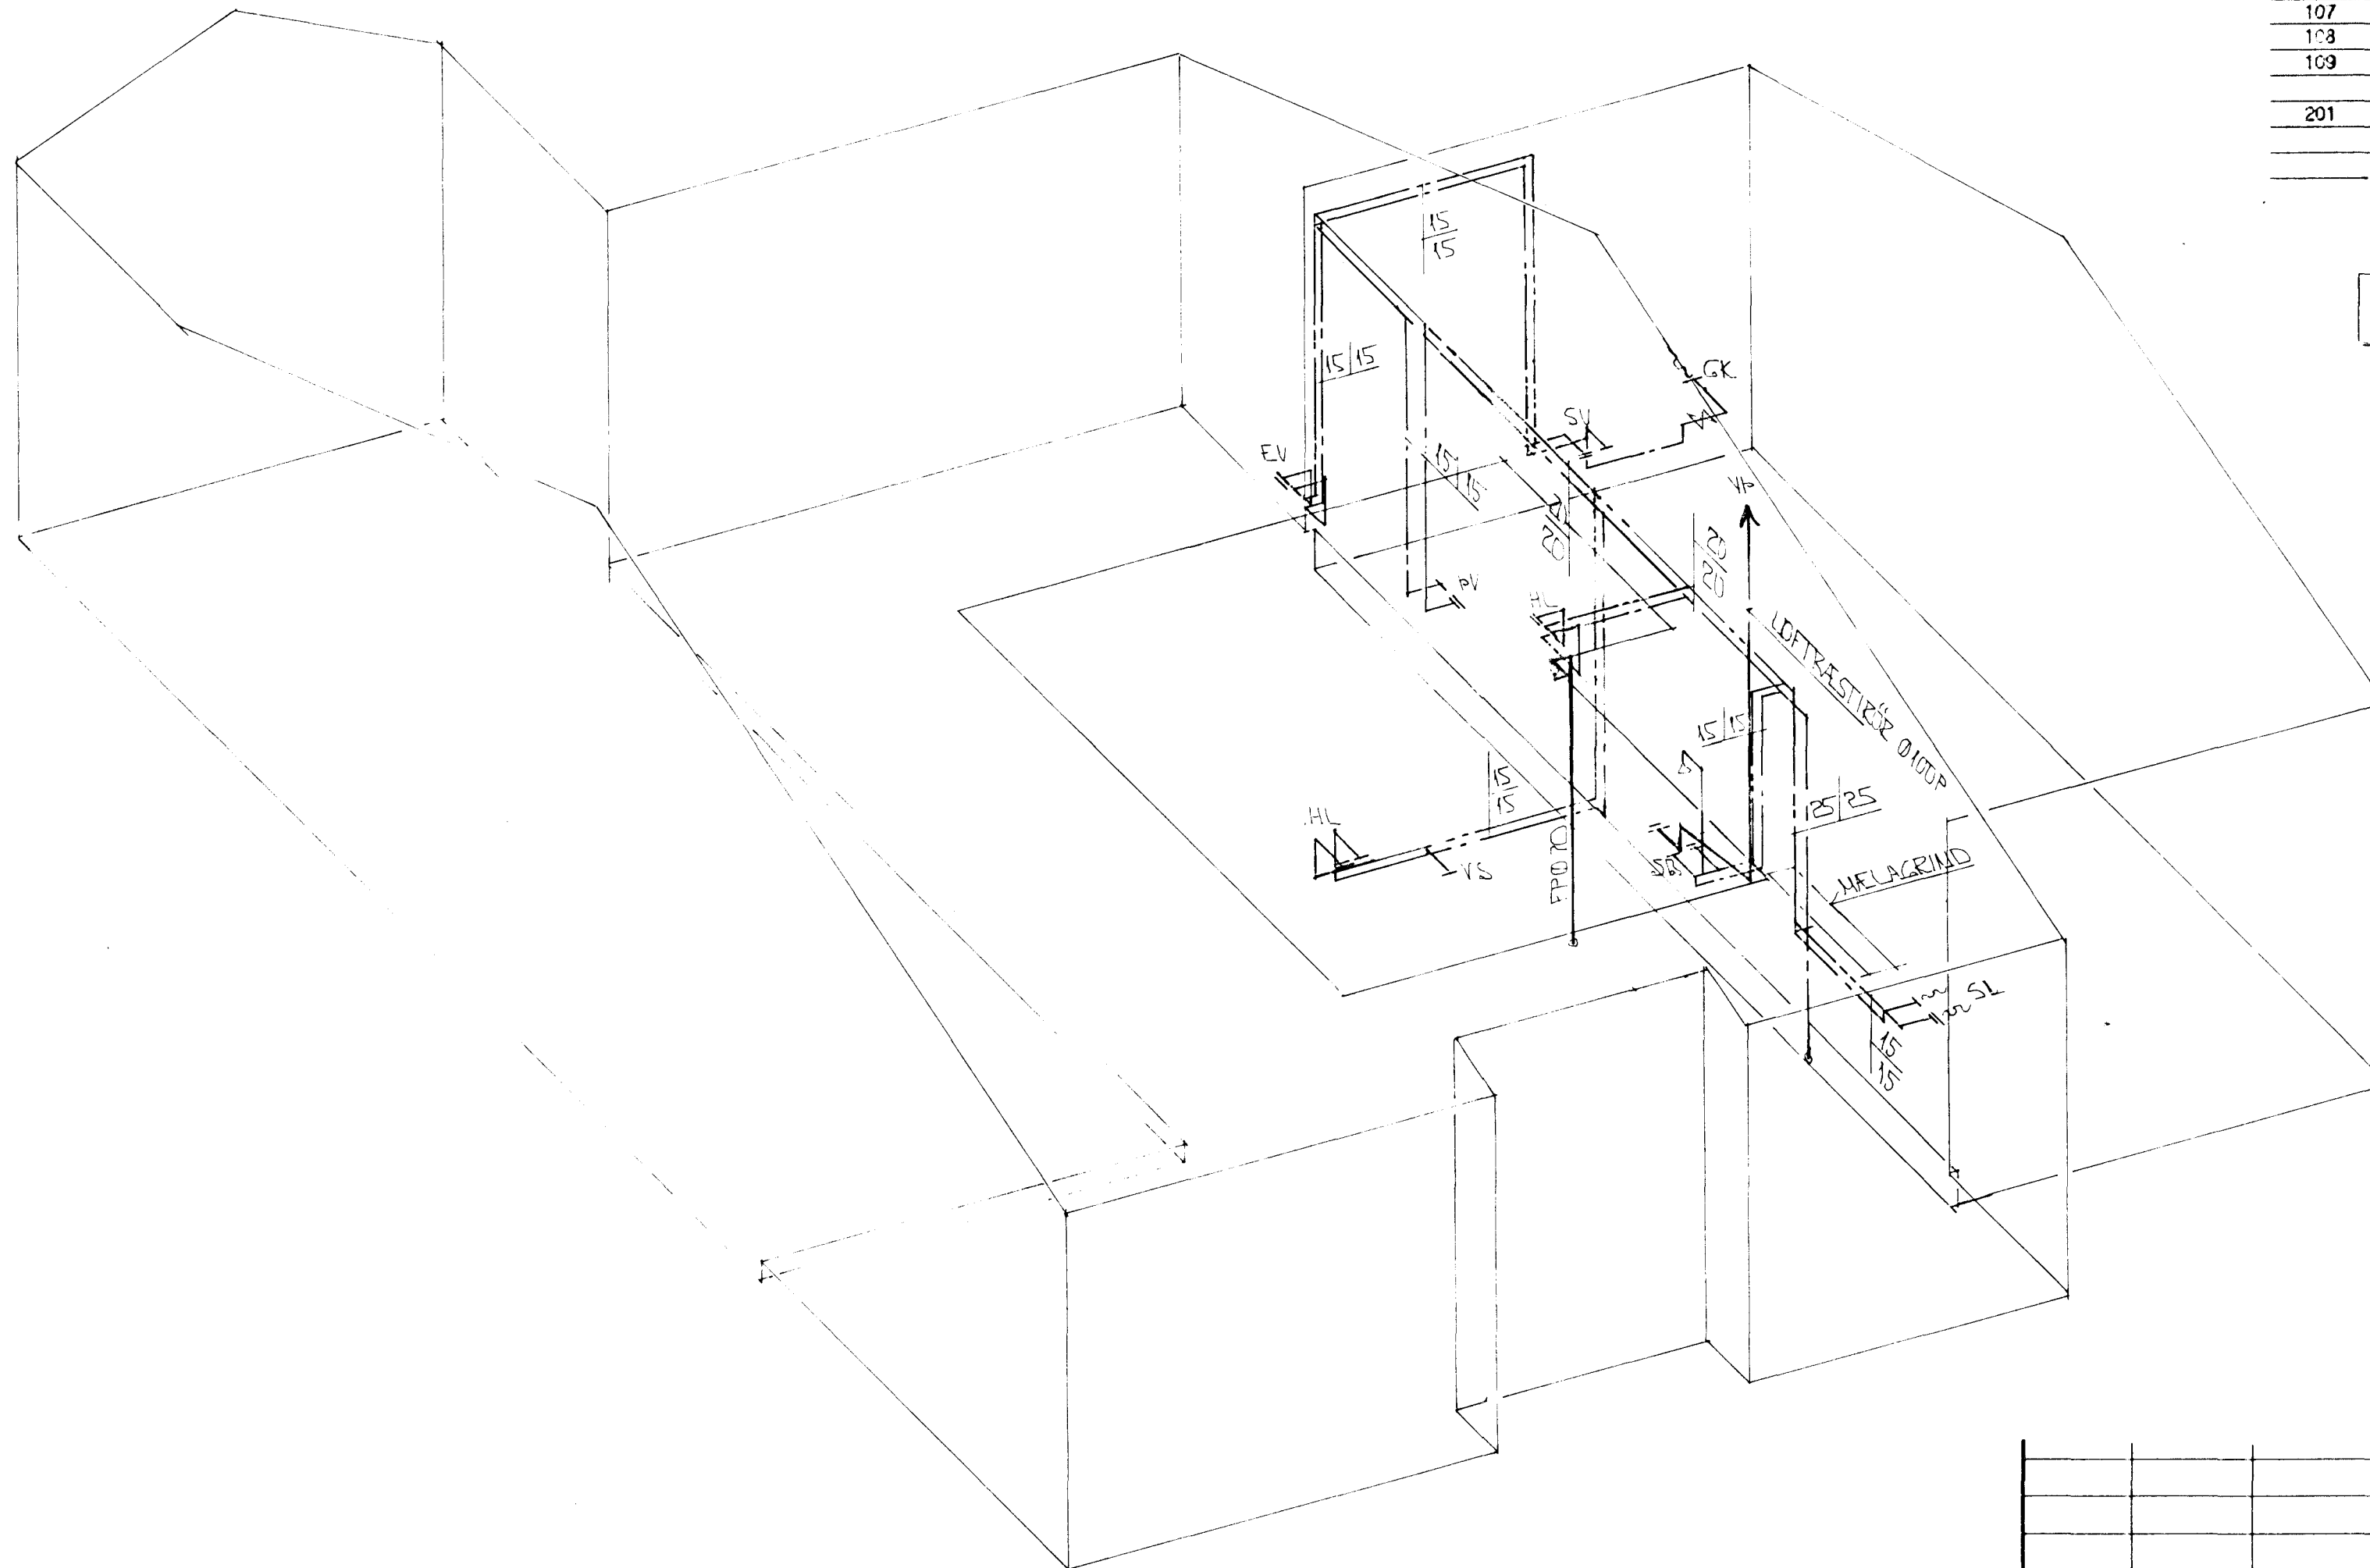

RÚMMYND 1:50

ÁSKILD, ELDRI
TEIKNING ÓGILD

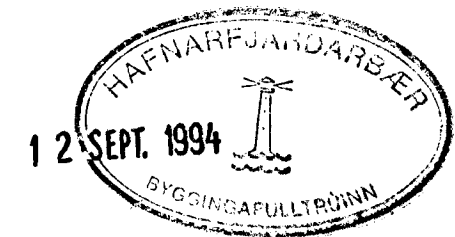

01	12.08.94	ÞVOTTUR, OG BADI BR.	GR
BR.NR.	DAGS	EDLI Breytingar	SIGN.
ÚTHLÍÐ 7 HAFNARFIRÐI			DAGS DES '92
RÚMMYND VATNS OG LOFTREASTILAGNA			HANNA
MÆLIKV. 1:50			TEIKNING GR
SIGURÐUR ÞORLEIFSSON TEKNIFRÆÐINGUR E.T.T.F.I.			VERK NR 9258
STRANDGÖTU 11 HAFNARFIRÐI SÍMI 54751/54255			BLAD NR 2-05