


TENGIMYND MELAGR. HITAVEITU.


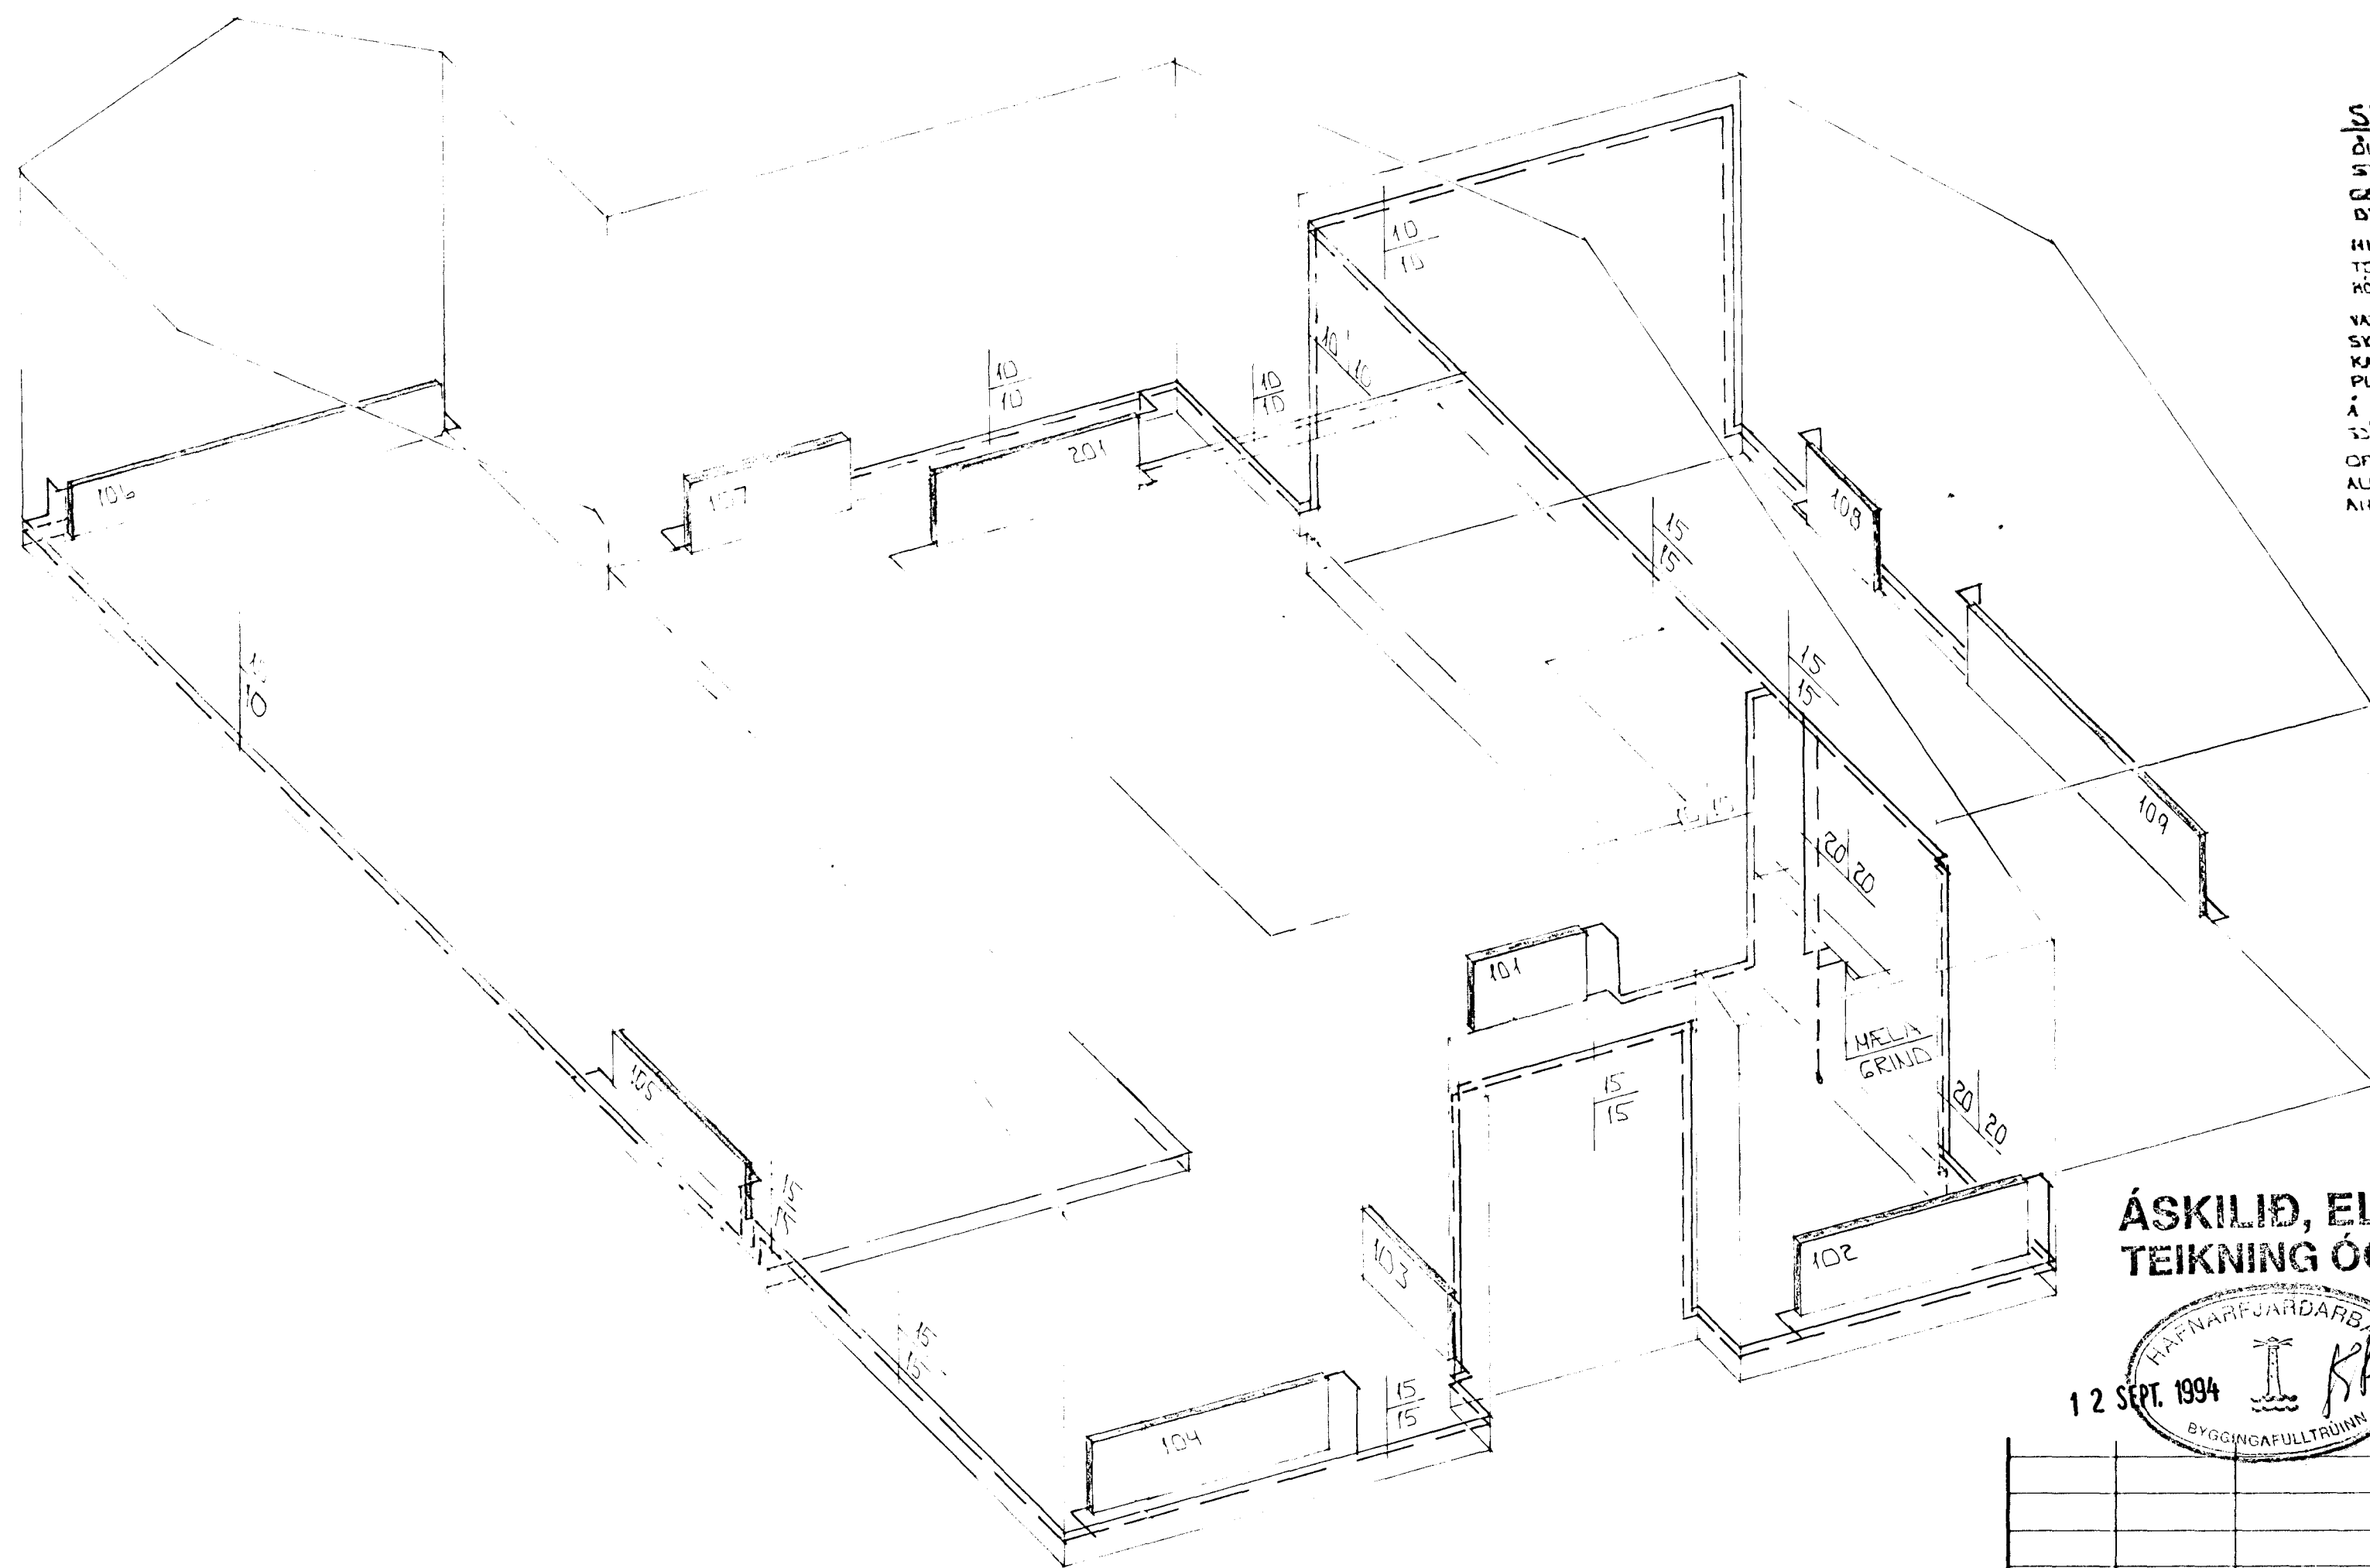


RÚMMYND 1:50

SKÝRINGAR:

ÖLL TÁKN OG SKÝRINGAR ERU SKV. ÍSLENSKUM STADLI, 1ST. 64.
 GEFT ER RÁÐ FYRIR AD UNANGUN HÓÐS SE SKV. BYGGINGARSAHMYKKT. UTU 100MM PLAST LOFT 200MM STEINJULU.
 HITALAGNIK SKULU VERA SVARTAR JÄRNPIPUR MED SKRUFUDUM TENGISTYKKJUM OG EINGANGAST MED AMK 20 MM GLEZULLAR-HÖLUM OG VEFJAST MED PLASTI EDA SÍÐALPAPPA.
 VATNSLAGNIK SKULU VERA GALVANHÓÐADAR JÄRNPIPUR MED SKRUFUDUM, TENGISTYKKJUM OG EINGANGAST SEM HITALAGNIK. KALDAR PIPUR OG TENGISTYKKI VEFJAST FÖRST MED PLASTI EDA SÍÐALPAPPA.
 Á ALLA OFNA KOHI LOFTSKRUFUR STILLITÉ OG SÖLFVIRKIR ÖFNLOKAR.
 ÖFNASTRÖÐIR SKULU MIÐAST VÍÐ HITAVEITU ÁC +40°C. ALLAR TENGINGAR AD OG FRÁ ÖFNUM ERU 10MM. NEMA ANNARS SE GETIÐ.

ÁSKILIÐ, ELÐRI TEIKNING ÖGILD

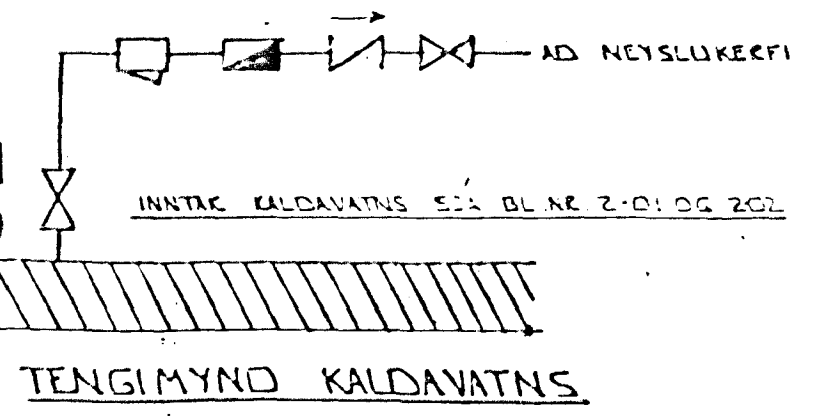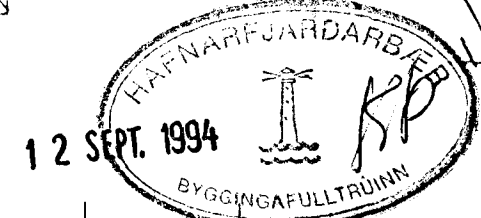

TENGIMYND KALDAVATNS.

01	1208'94	BETT VÍÐ HILLILOFTI ÖFNAR FERÐIK	GH
BR.NR	DAGS	EDLI ISREYTINGAR	SIGN.
ÚTHLIÐ 7 HAFNARFIRÐI			DAGS DES '92
RÚMMYND HITALAGNA			HANNAÐ
MÆLIKV. 1:50			TEIKNAD GH
SIGURÐUR ÞORLEIFSSON TEKNIFRÆÐINGUR F.T.F.M.			VERK NR 9258
STRANDGÖTU 11 HAFNARFIRÐI SÍMI 54751/54255			BLAD NR 2-04