


GRUNNMYND 1:50

GRUNNMYND MILLILOFTS 1:50

ÁSKILIÐ, ELDRI
TEIKNING ÓGILD

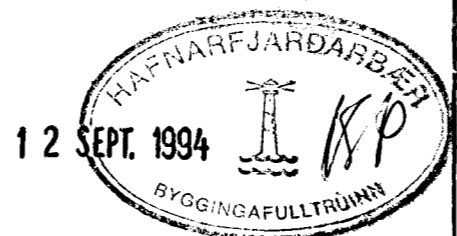

01	12.08.94	INNRA SKIPULAGI DR. BERTT VIÐ MILLILOFTI	
DR NR	DAGS	EDLI BREVTINGAR	SIGN.
ÚTHLIÐ 7 HAFNARFJÖRÐI HITTA -VATNS OG FRÆNNISLAGNIR			DAGS DES '92 HANNAÐ FEIKNÆÐGH VERK NR 9258
MÆLIKV. A 1:50 SIGURÐUR ÞORLEIFSSON TEKNIFRÉÐUJ. EIT.F.Í.			BLAÐAR 2-03
STRANDGÖTU 11 HAFNARFJÖRÐI SíM 547 1/54255			