
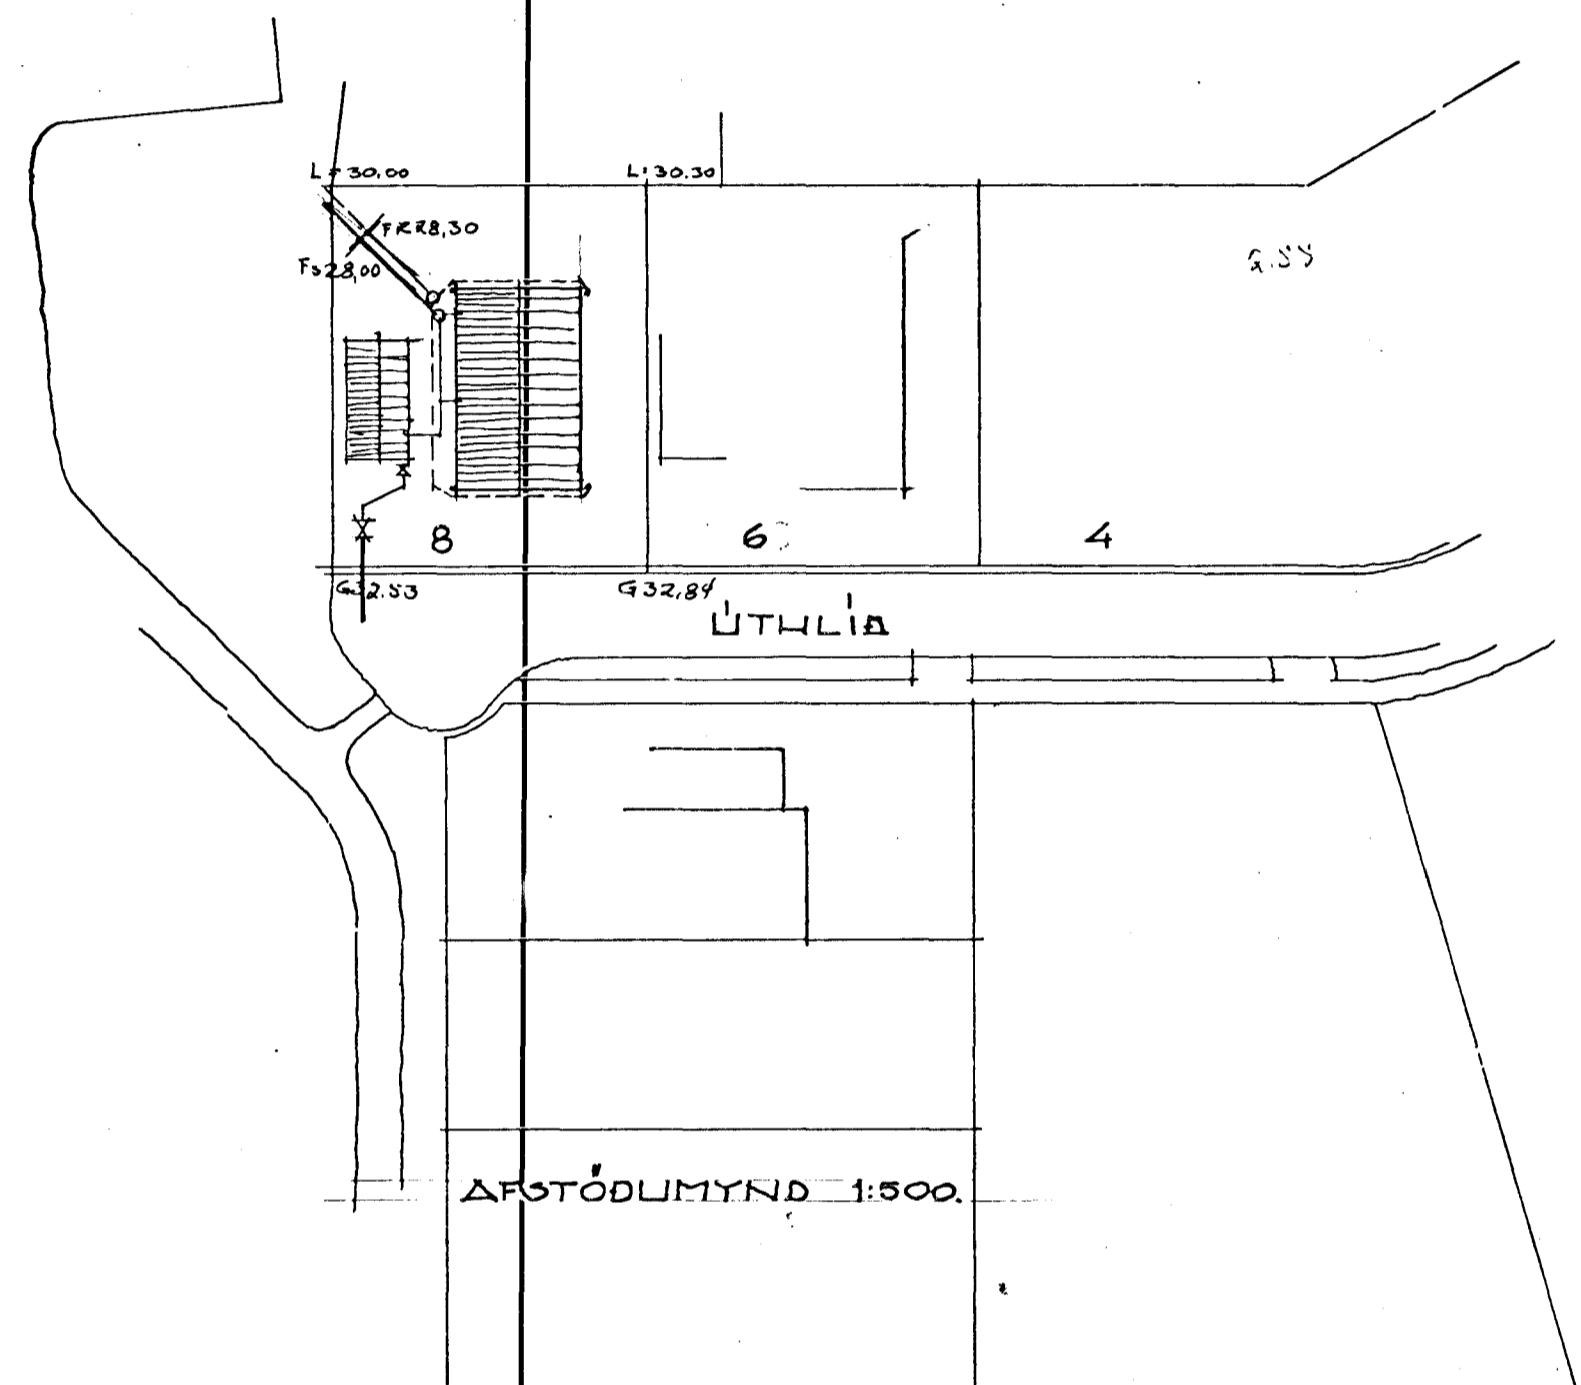



L. 30.30
L. 30.30

L. 30.10

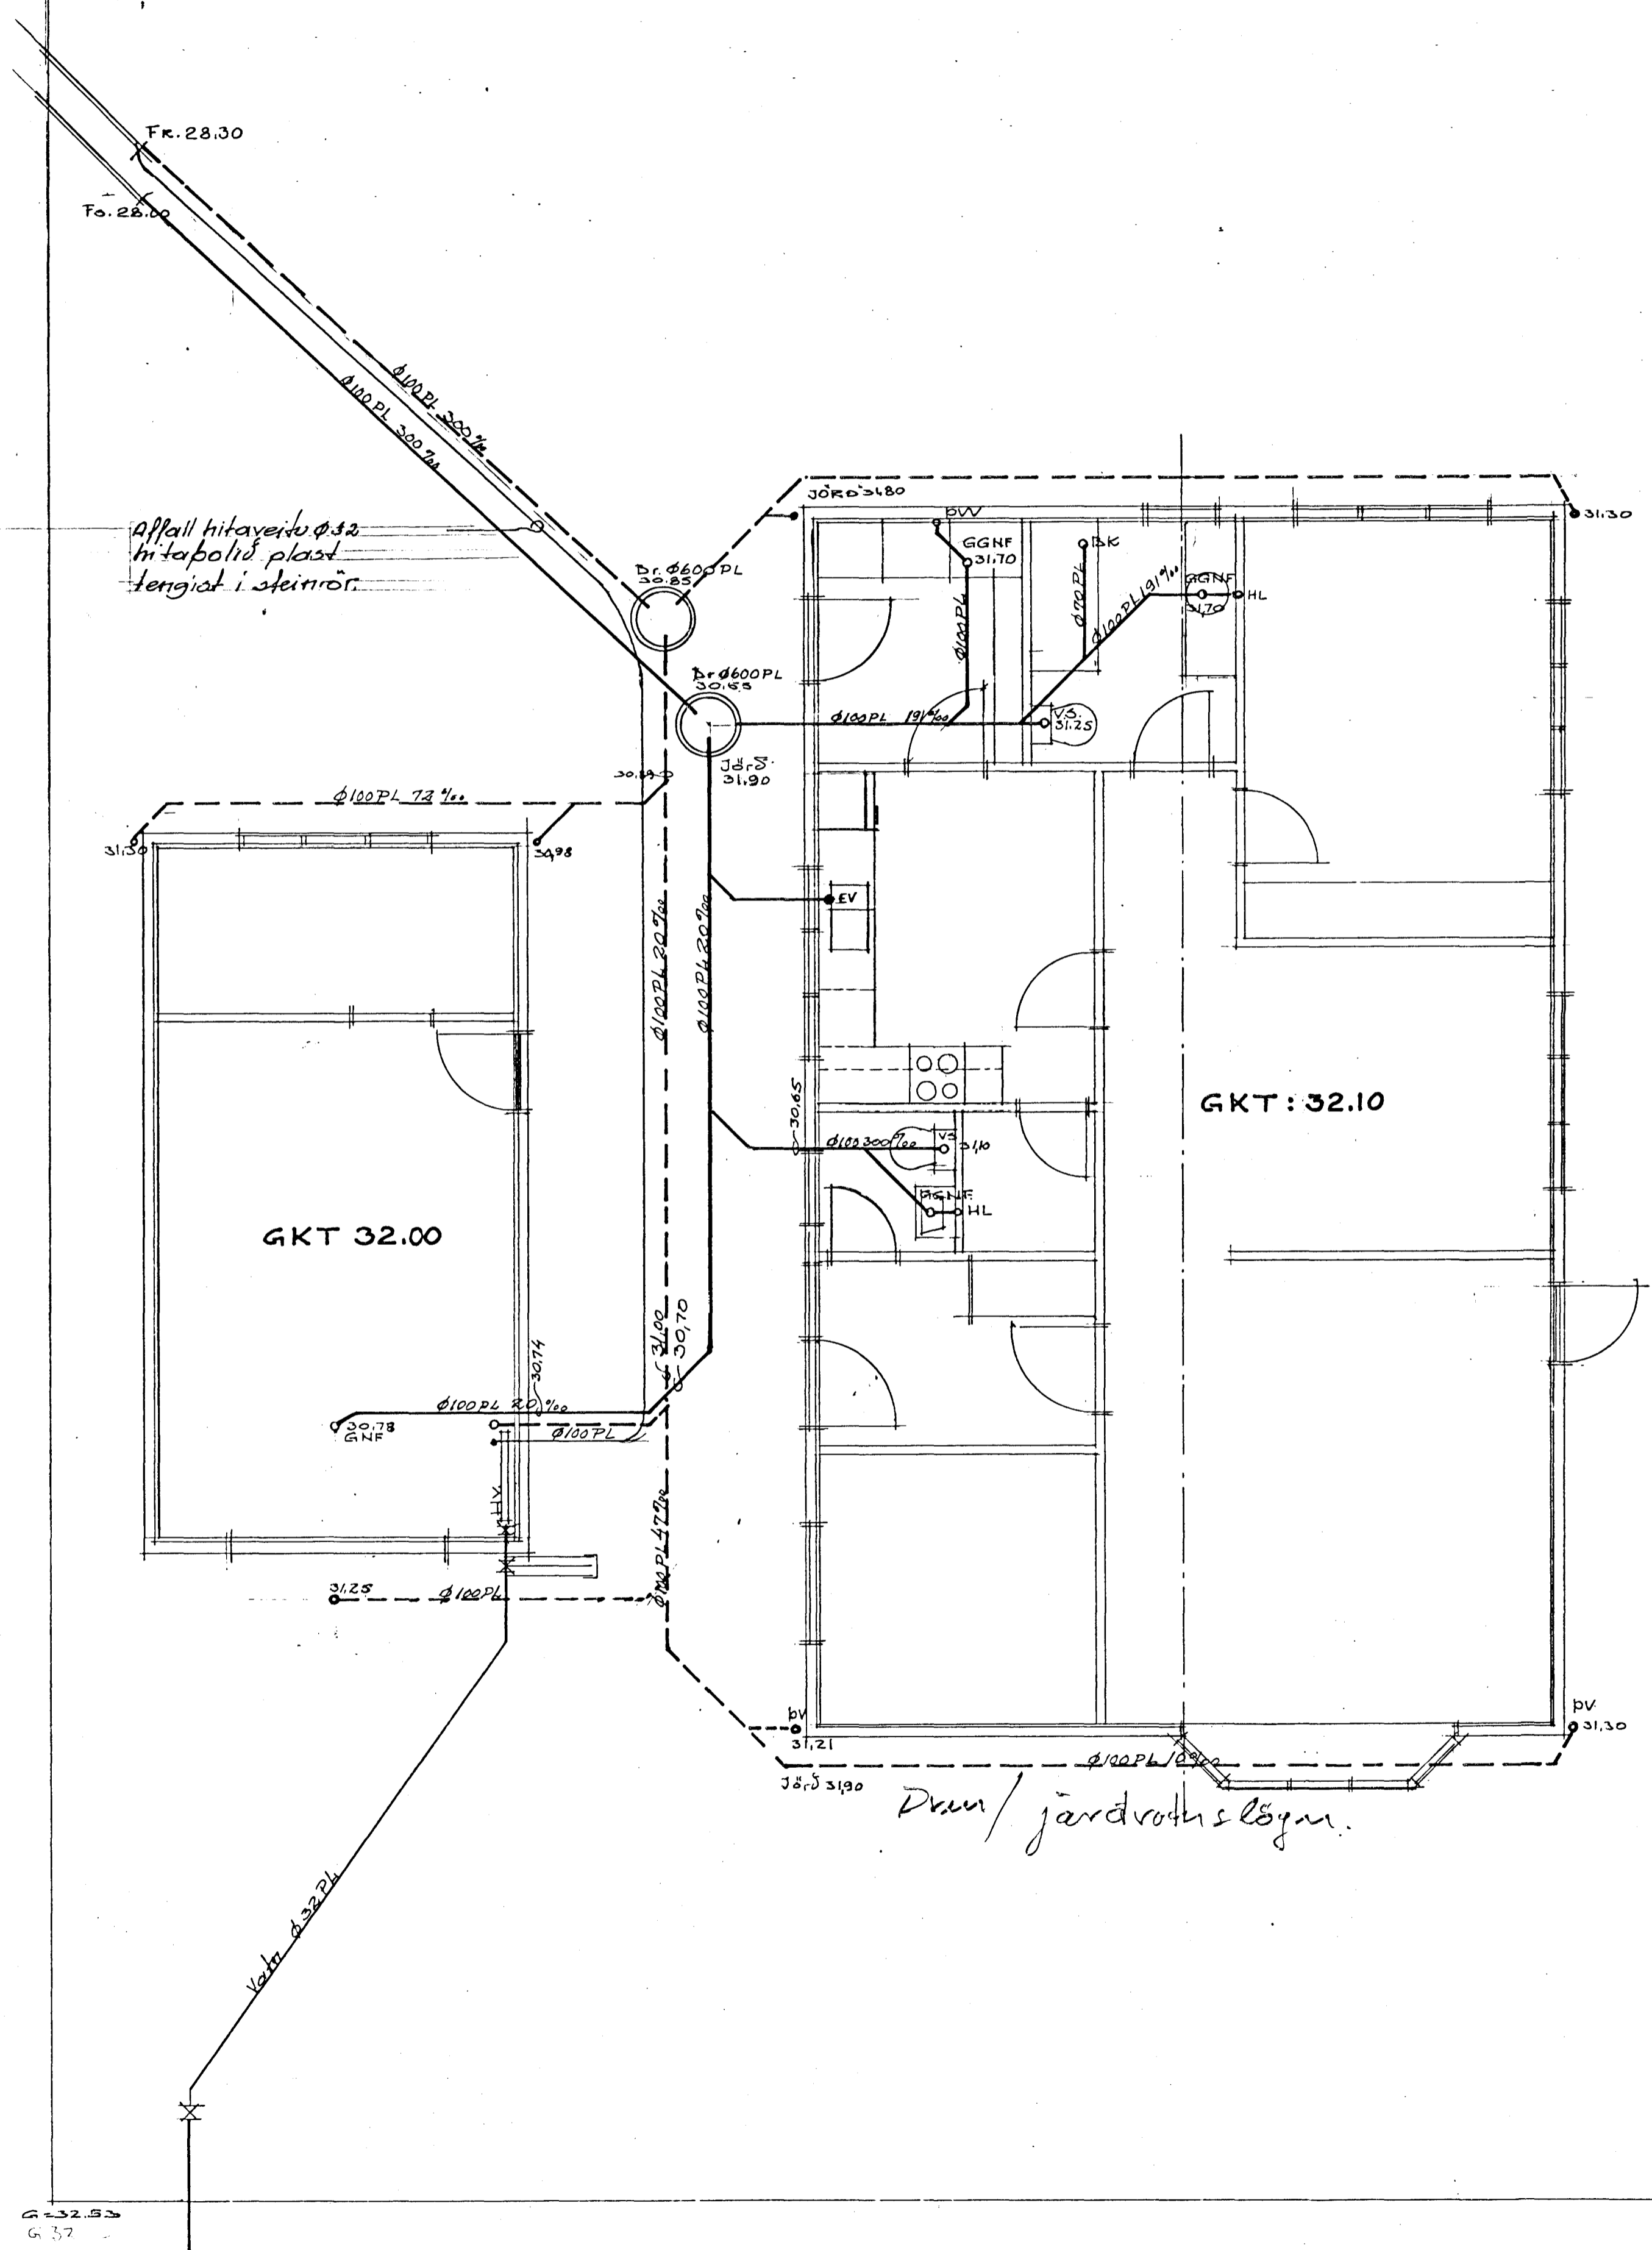

- Kólar eru í málrum
Fráveitulegnir eru 100mm PVC.
Allt efni og þrángangur samkv. ÍST 88
Kallavottshemad PEH, innleik úr
gallu rorum aðefftkornum.
- GKT - Gólfkot
 - G.K.T - Gegnumrennissíðufall
 - G.N.F - Gólfniðurföll
 - B.V - Þakvatn
 - V.S - Vatnsalemi
 - H.L - Handlaug
 - E.V - Eldhúsvaskur
 - Þ.V - Þvottavél
 - H.V - Hitaveiturinnleik

ÁSKILIÐ, ELDRÍ
TEIKNING ÓGILDI

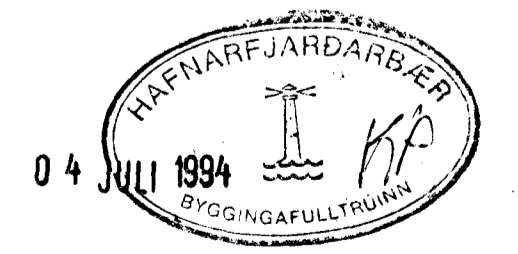

ÚTHLÍÐ 8 HAFNARFIRÐI	
a 22.84. Ingólfur Baldursson M.T.F.I. Faldur Einarsson M.T.F.I.	FRÆNNISL I GRUNNI
JULI '94	1:50