
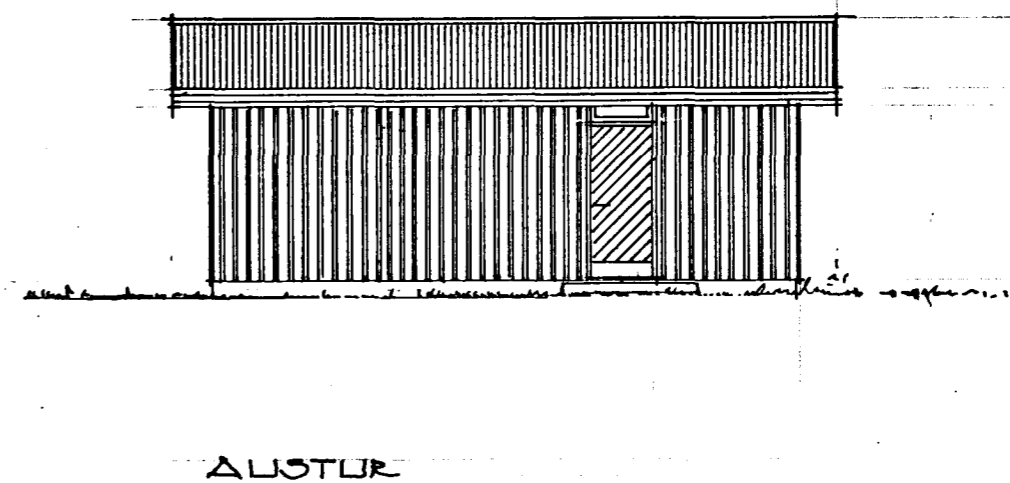
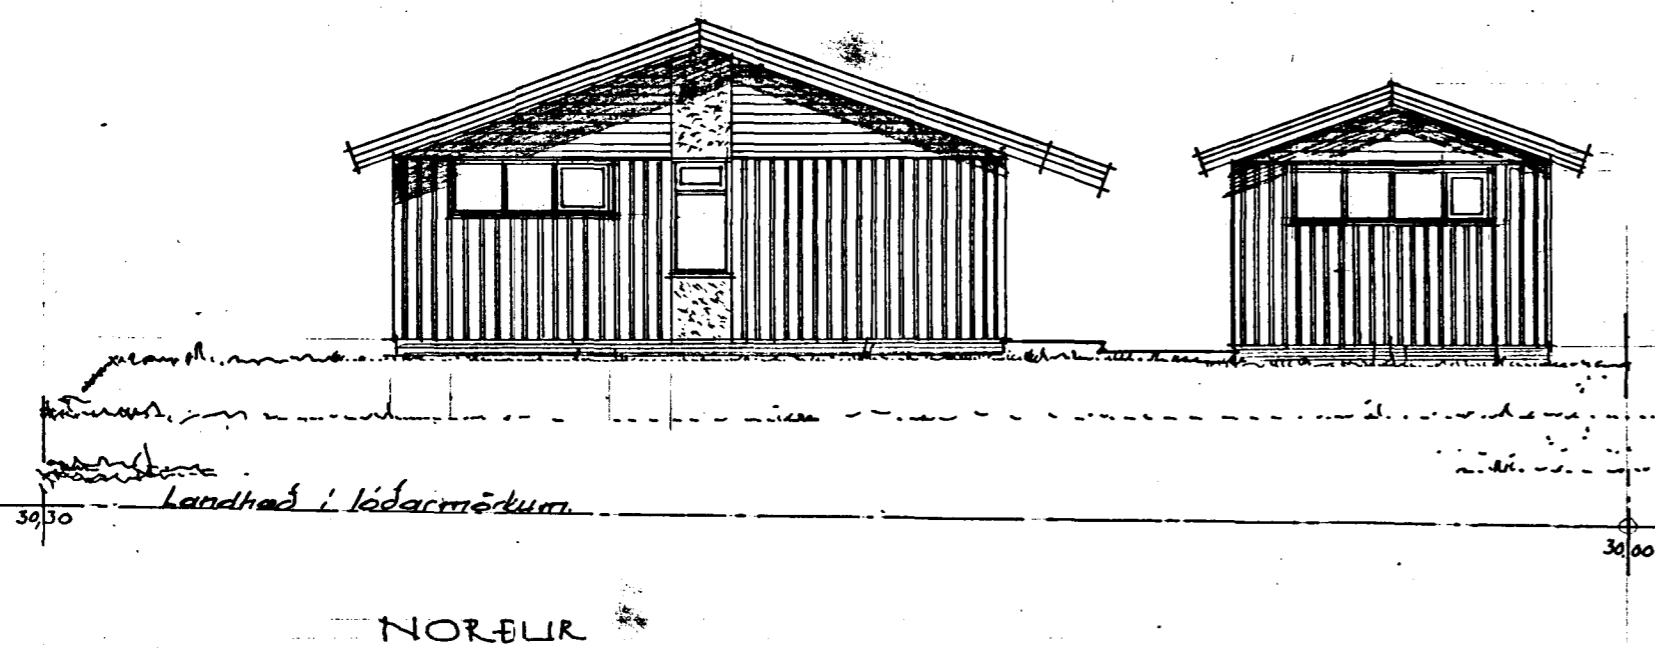


Samþykkt á fundi bygginga-  
nefndar þ. 26/5 1994

BYGGINGAFULLTRÚINN  
| HAFNARFIRÐI

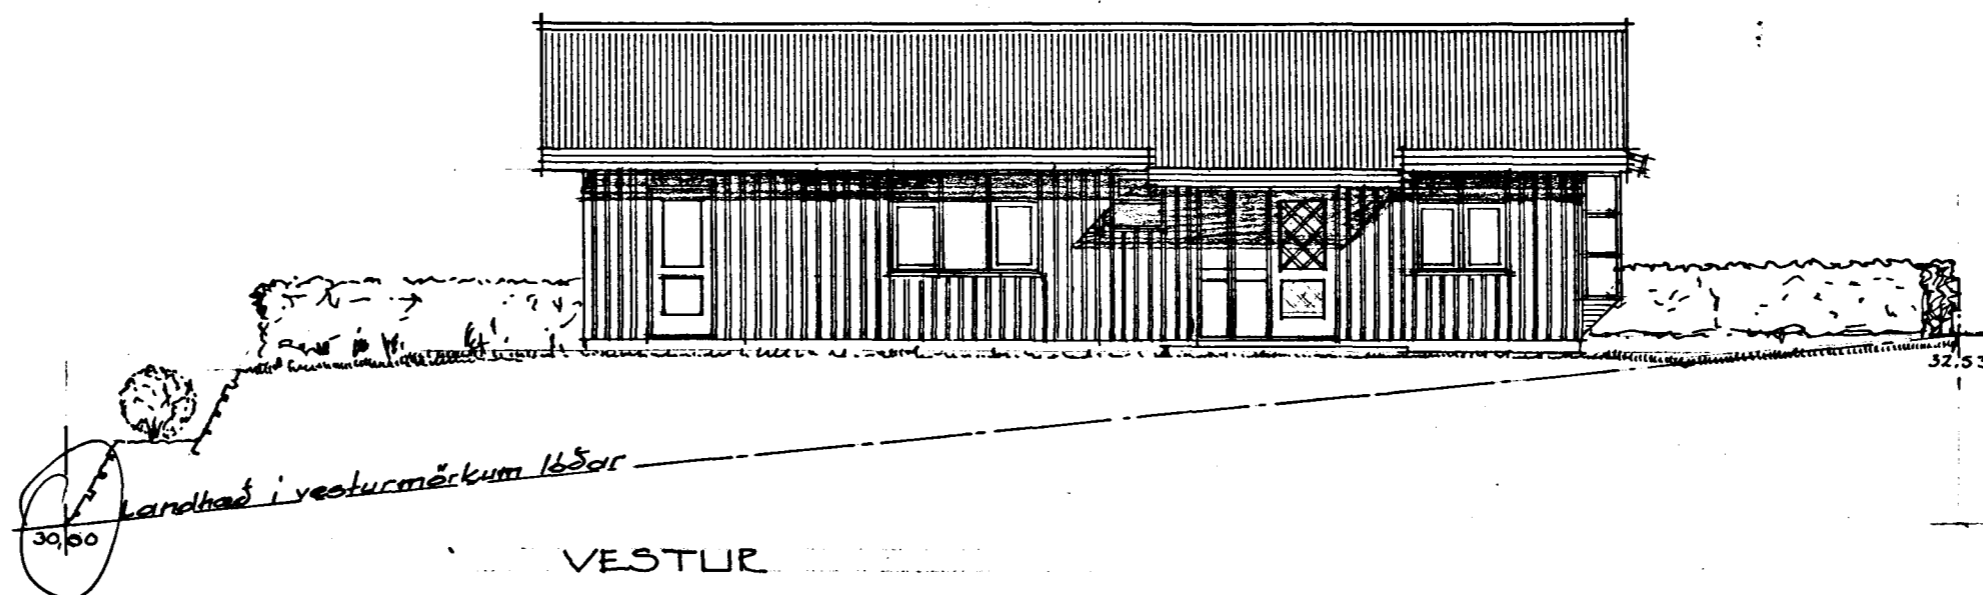

LITLID 8 HAFNARFIRÐI  
LITLIT MÁL: 1:100  
MÆRS '93

BALDVIN EINARSSON BYGGINGAFRÆÐINGUR MBFI

Þreitt 21.5.94 Gluggi á 3. gaff og 11. gaff bísk. Þóðinn Einarsson