


Samþykkt á fundi bygginga-
nefndar þ. 26.5 1994

BYGGINGAFULLTRÚINN
Í HAFNARFIRDI

[Handwritten signature]

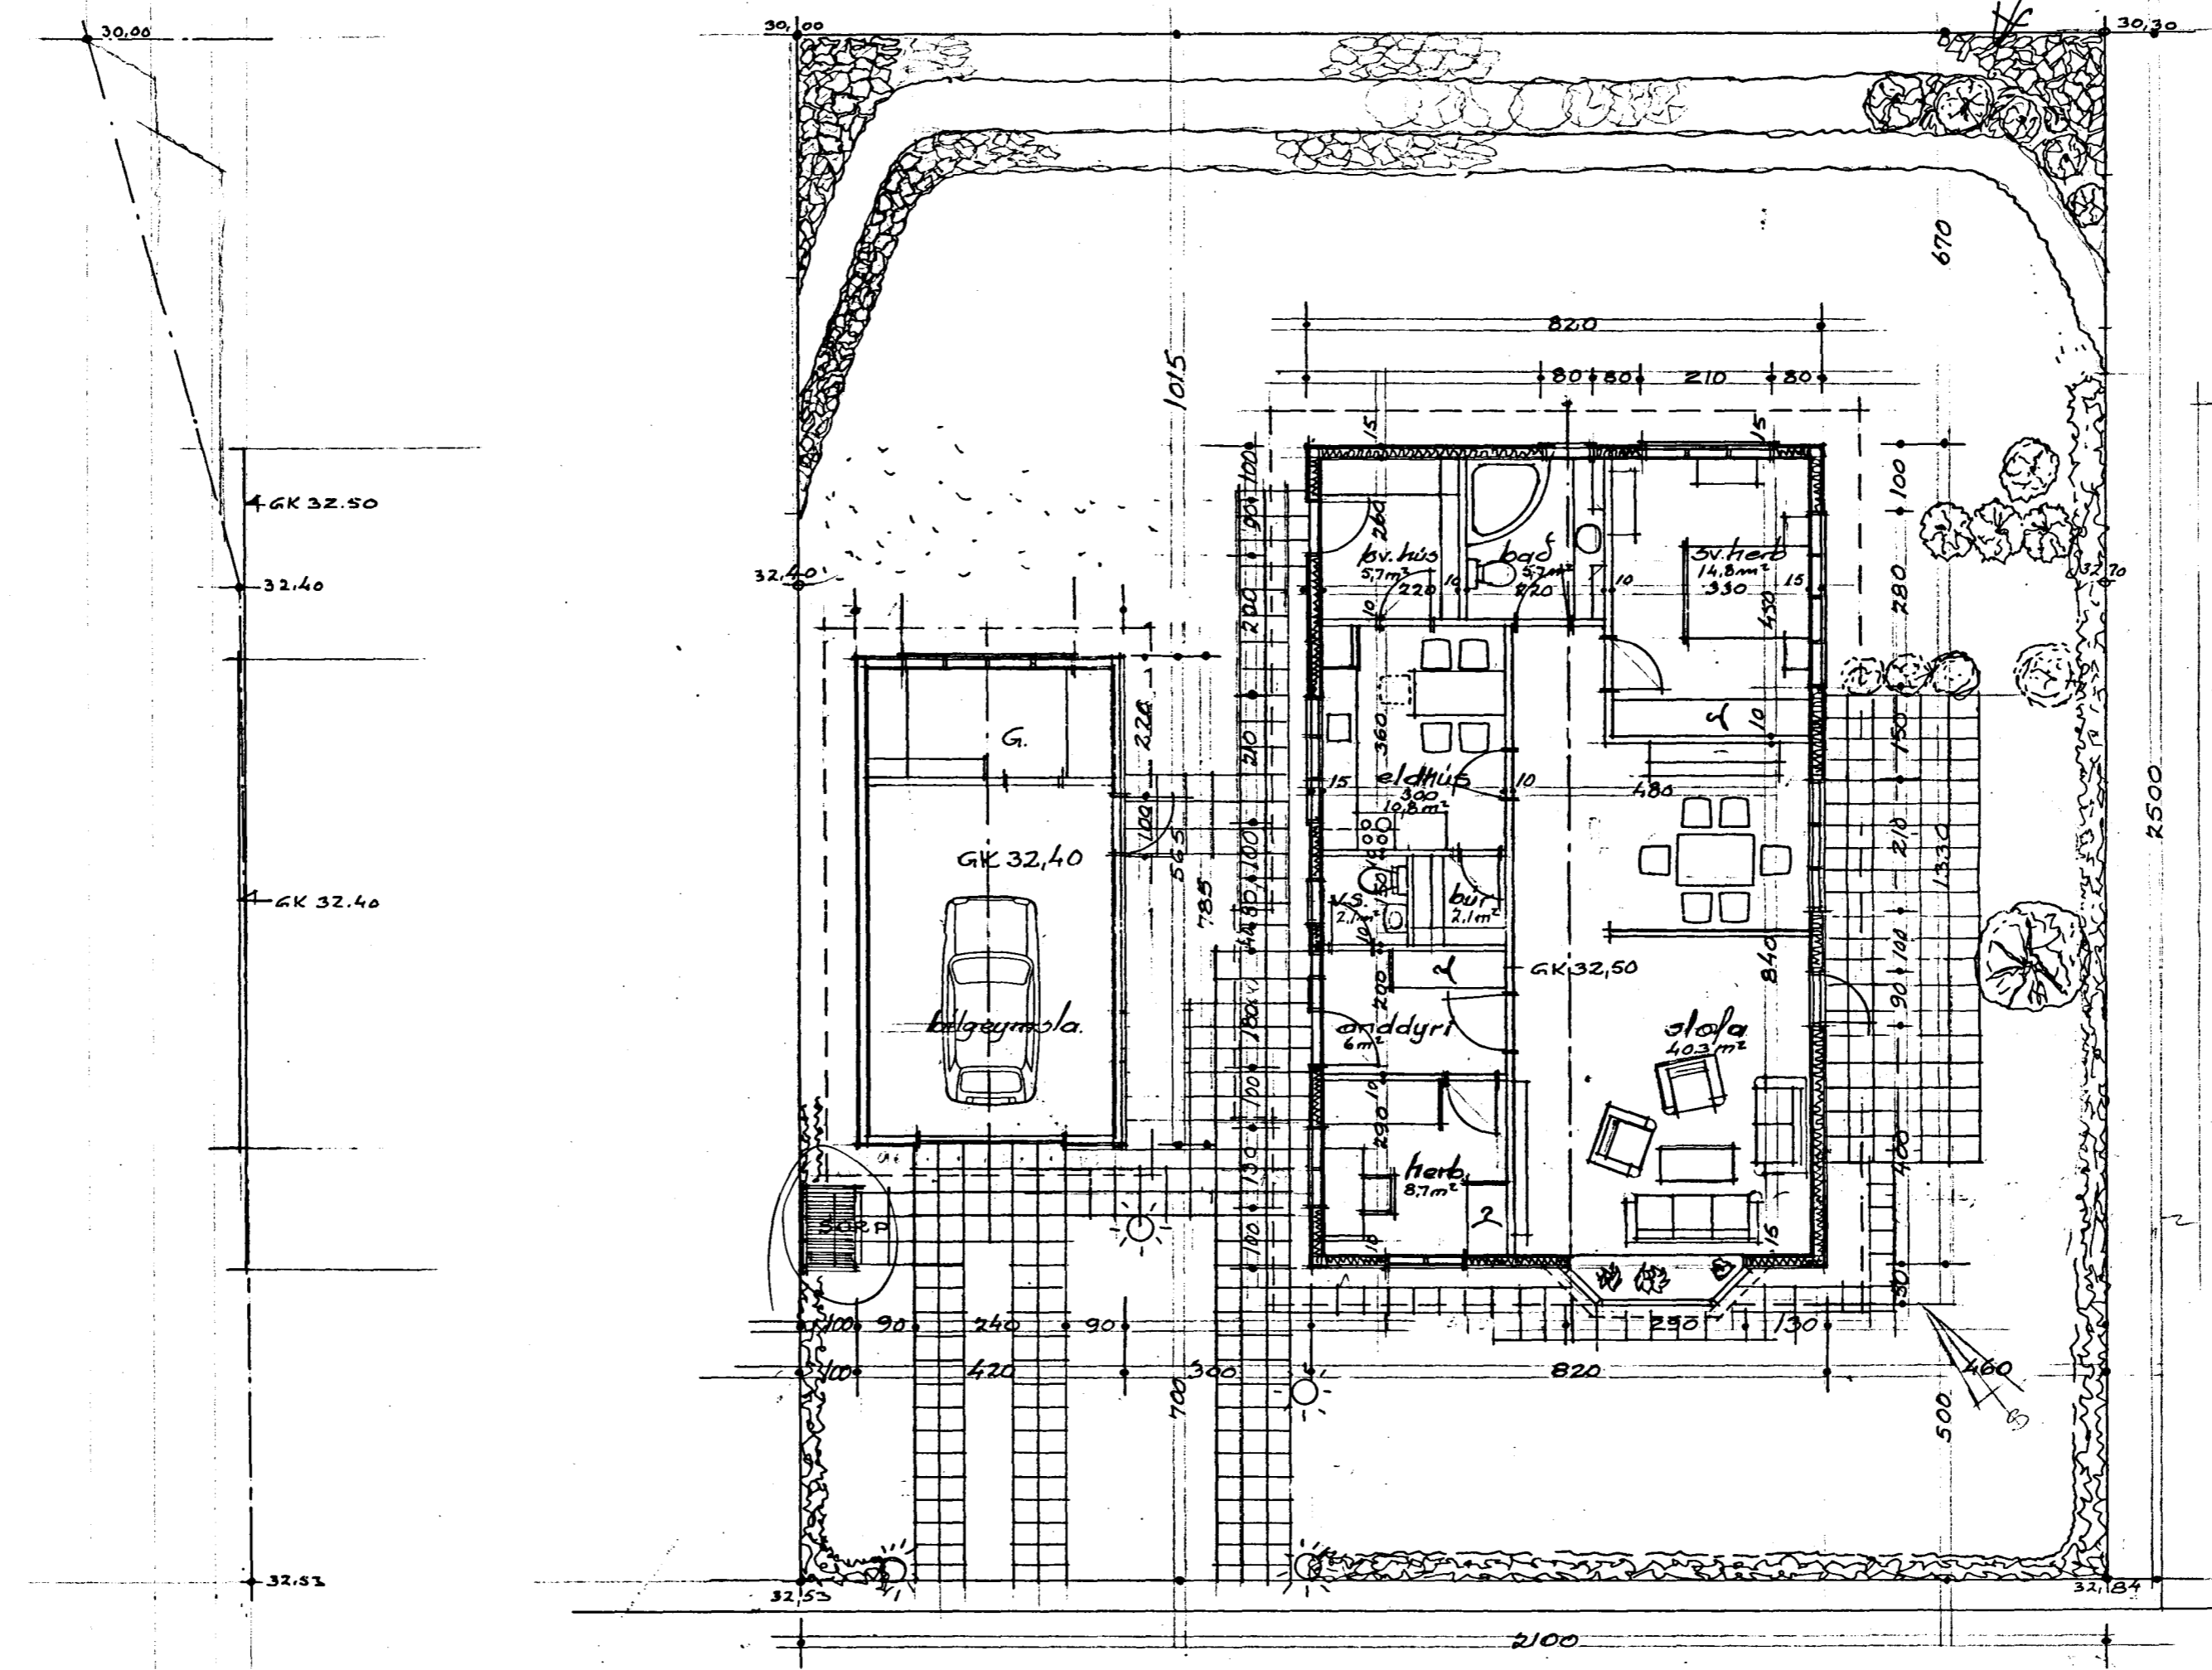

Fláttarmál húss 109,06 m²
 bilgæymola 32,97 m²
 Samtals 142,03 m²
 Rúmmál samtals 489,9 m³
 Nýting lóðar 0,27

LITHILD & HAFNARFIRDI
 GRUNNMYND MÁL. 1:100
 MARS '93

Þregth 21.5.94, Gluggasetning
 S.A. Svæði i.gardi hellulagt ap. 93

BALDVIN EINARSSON BYGGINGAFRÆÐINGUR MBF.
 Baldvin Einarsson