


RÚMMYND • HITALAGNA • 1 : 50

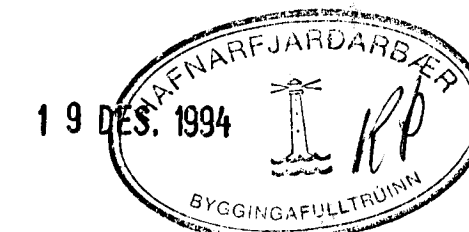

BR.	DAGS.	EDLI BR.	SIGN.

ÚTDLÍÐ 9 HAFNARFJÖRÐUR

RÚMMYND - HITALAGNA

MKVJ. 1 : 50

DAGS. NÓV. '94

VERK NR. 9411

TEIKN NR. 2-05

HANNAÐ

TEIKNAD *gt*

YFIRFARIÐ

ISF TÆKNIÐJÓNUSTA
SIGURDAR ÞORLEIFSSONAR HF

STRANDGÖTU 11 - 220 HAFNARFJÖRÐUR - Sími 54255 - FAX 652875