


AFSTÖÐUMYND 1:500

ÁSKILIÐ, ELDRI  
TEIKNING ÓGILD

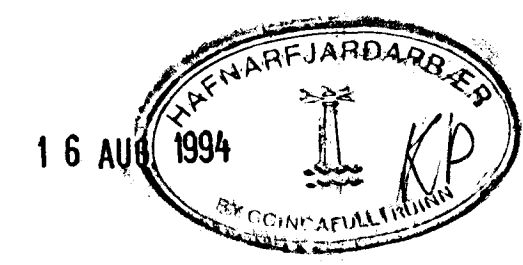

DI	4.08.94	BAÐHENS BREYTT	4.21
BR.	DAGS.	EDLI BR.	SIGN.

ÚTHLÍÐ 9 HAFNARFJÖRÐI  
GRUNNLAGNIR

DAGS.	JUNI 94
VERK NR.	7411
TEIKN NR.	2-02
HANNAD	d.v.
TEIKNAD	4.21
YFIRFARIÐ	

**TEKNIÞJÓUSTA**  
**SIGURDAR ÞORLEIFSSONAR HF**