


GK 28,0

Skýringar

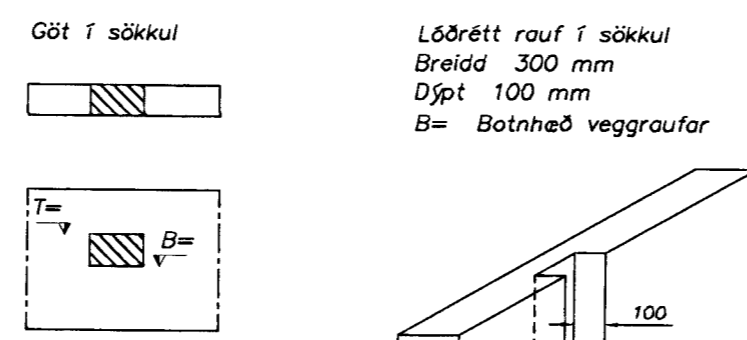

ATH: Bara í gegn um sökkulv. fyrir snjóbroturörum

10 JULI 1997
 HAFNARJARDARDEIÐ
 BYGGINGAFLITJAFN
 (Signature)

Strendingur ehf.		Leikskóli við Úthlíð	
Vertíðisþjónusta		Göt og raufar í sökkul	
Reykjavíkurlag 69 - 220 Hafnarfjörður			
Sími: 5655640 - Fax: 5655641			
Breytingar	Nafn	Hannað:	AS/TS
10/7-'97	Götum v/ raflopa bött við	Teknað:	SG/PVG
		Höfnarfríði	10/7-'97
		(Signature)	
Dags:	Teiknúmer:	Málkvarði:	A1
júlí 1997	BH01-108	1:50	