Rök 9+80

1" = 2
3/4 = 10
1/2 = 17
3/8 = 18
47

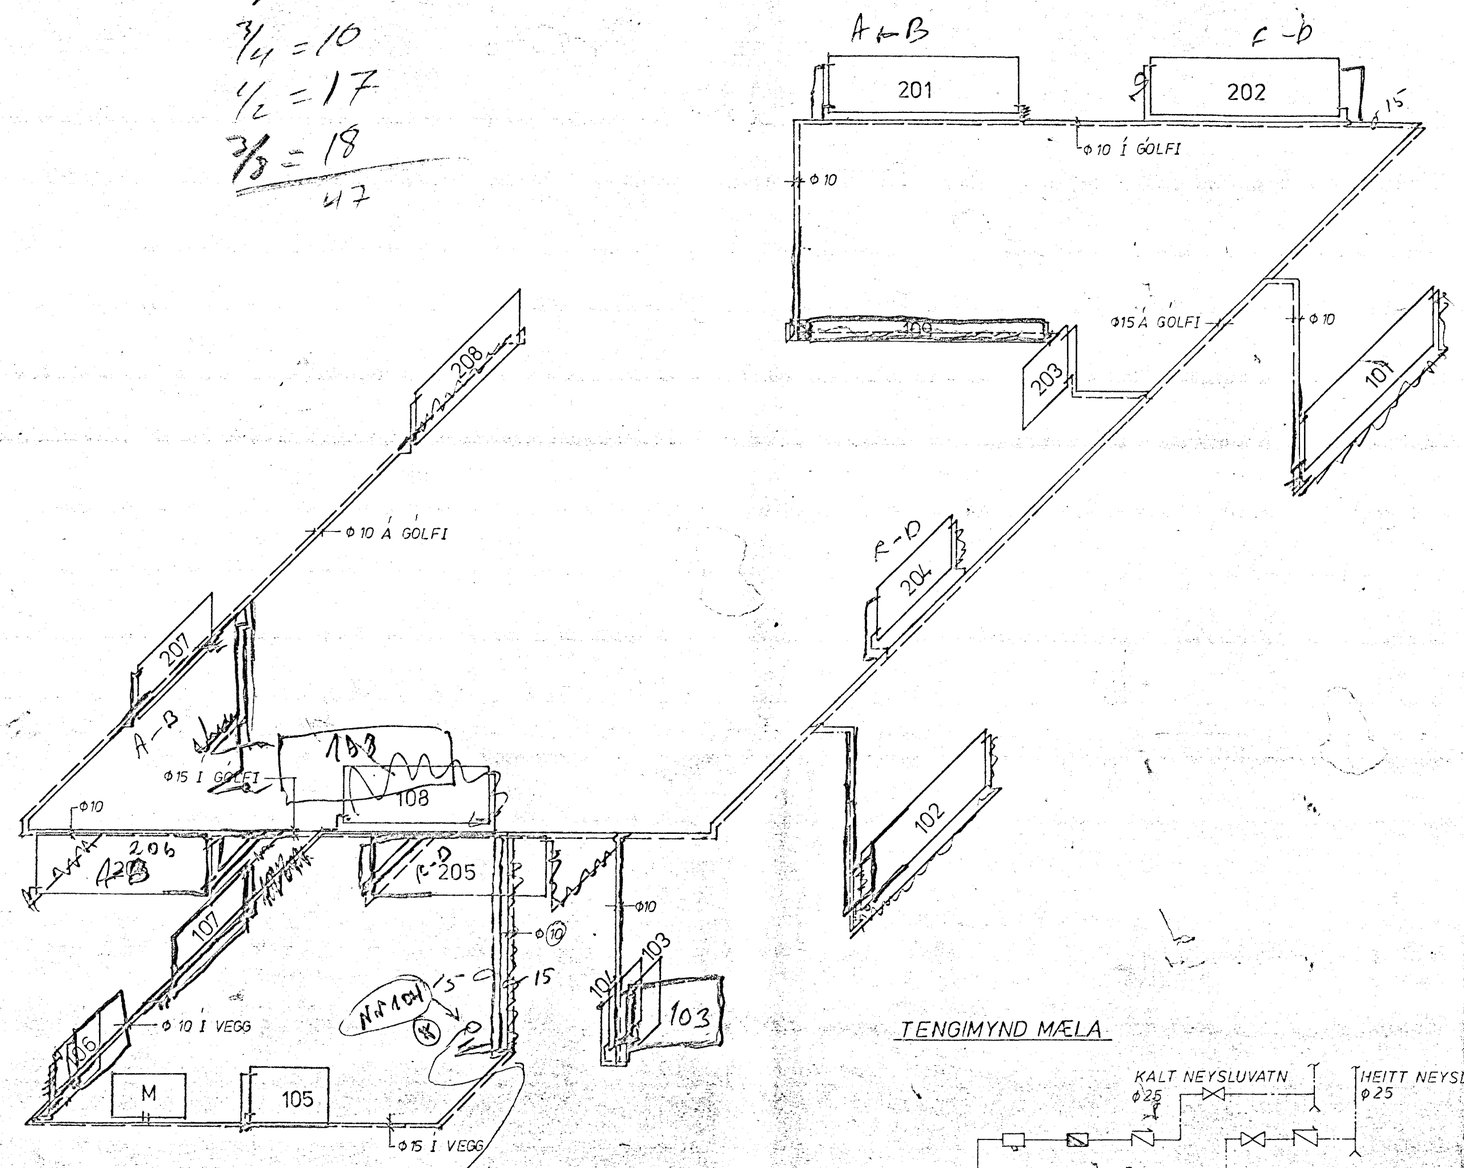

Samuel V. Jónsson fór med prumbreytinga uppdrattin til GÓ hit á lata teikna breytinga uppdr.

TENGIMYND MÆLA

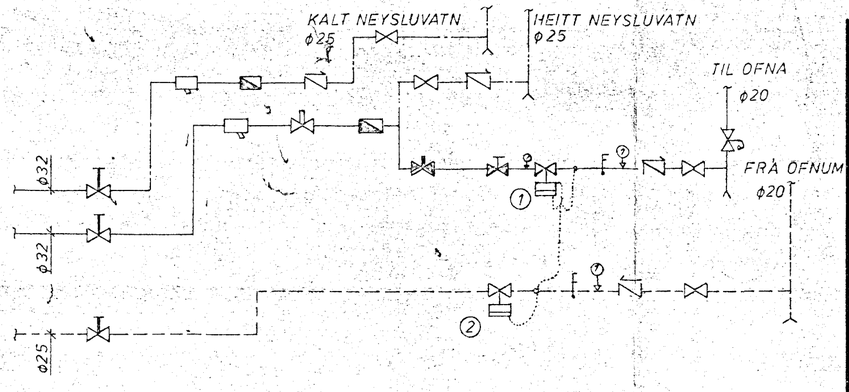

ATHS

1. DANFOSS AVD-DA EÐA AVDL
2. DANFOSS AVD-RA

SKÝRINGAR ERU Á BLAÐI 2.01

⊗ ofur undirskoje rökkli hvatta herbergi

Br.	Dags.	Breyting varðar

Verkfræðiþjónusta
Guðmundar Óskarssonar
Ráðgefandi verkfræðingar
Skipholt 19 Reykjavík *Sími 15945*

VALLARBARÐ 10, HAFNARFIRÐI

RÚMMYND HITALAGNA

Reykjavík: OKTÓBER 1982

Teikn: VKO	Kvarði: ~		
Reikn: GI	Verk nr.:	Bl. nr. 2.32	
Yfirf:			
Samþ:			