



NORD-AUSTUR

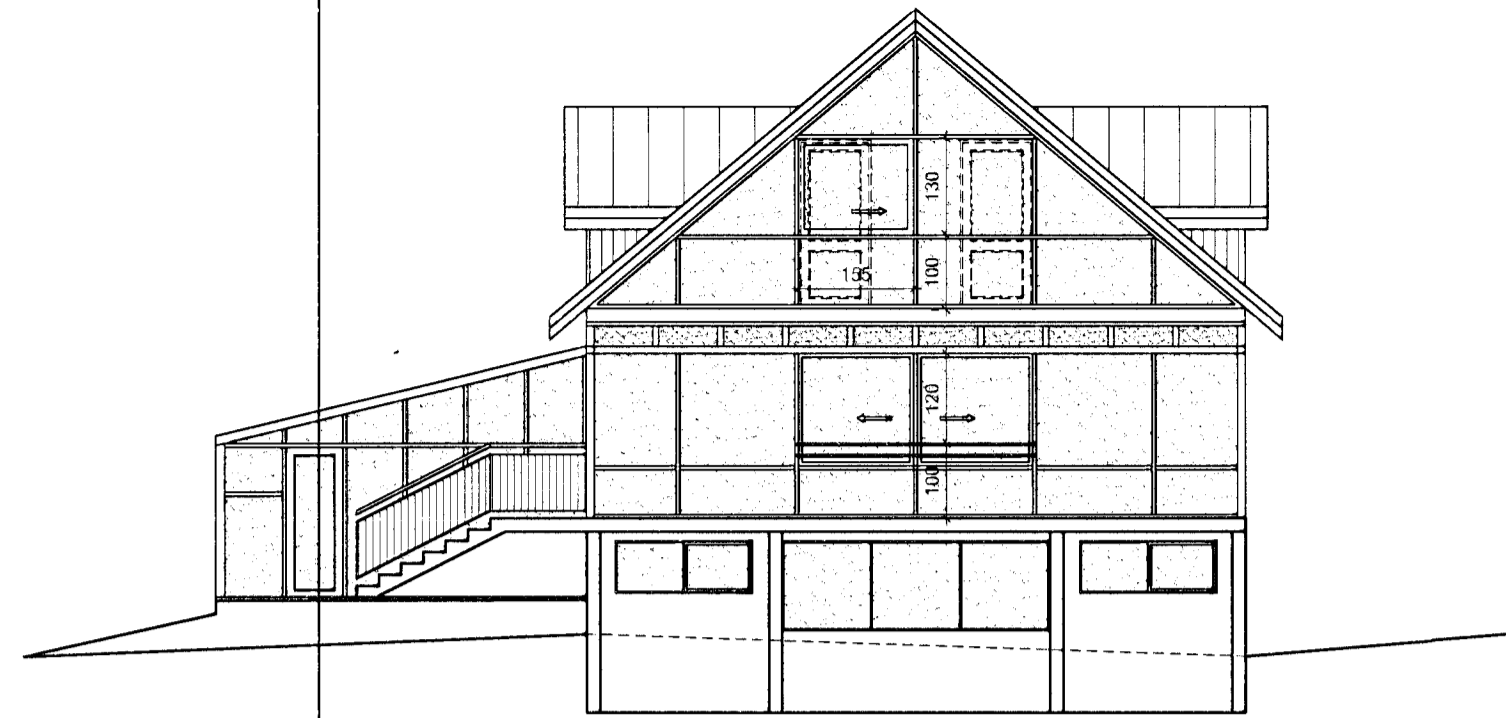


SUÐ-AUSTUR



SUÐ-VESTUR

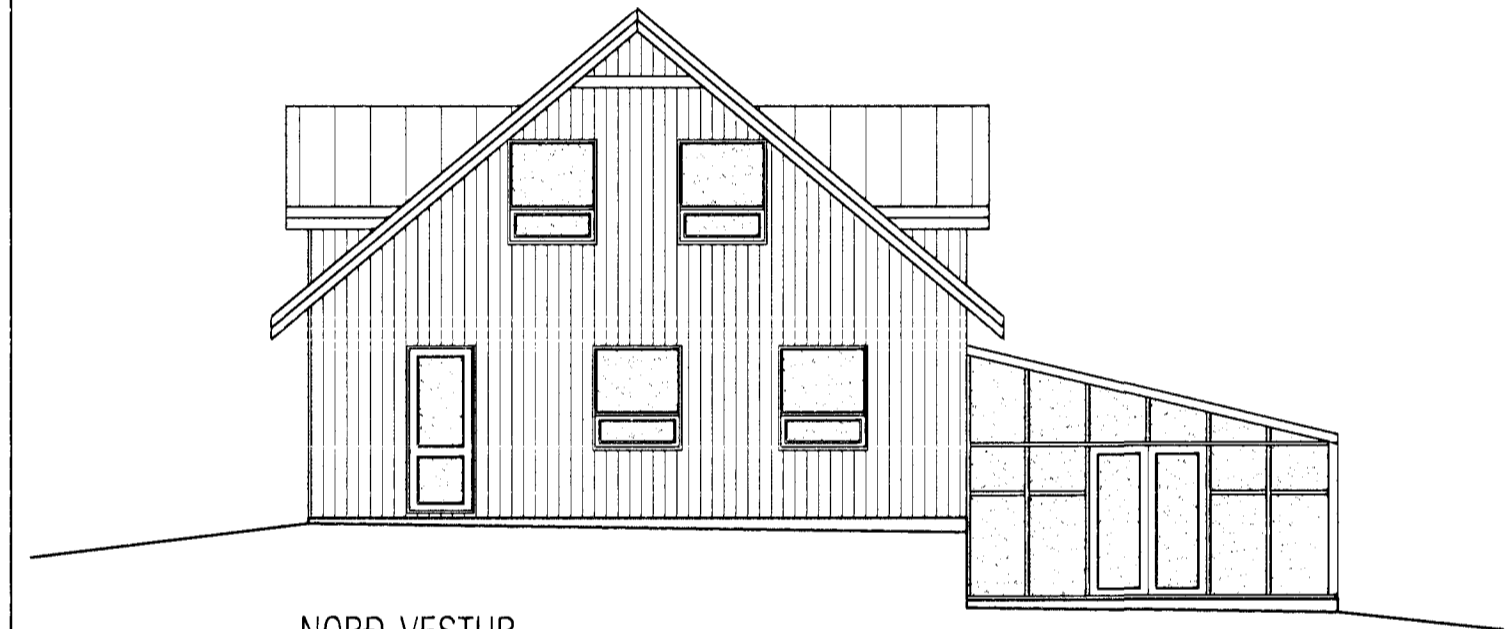

NORD-VESTUR

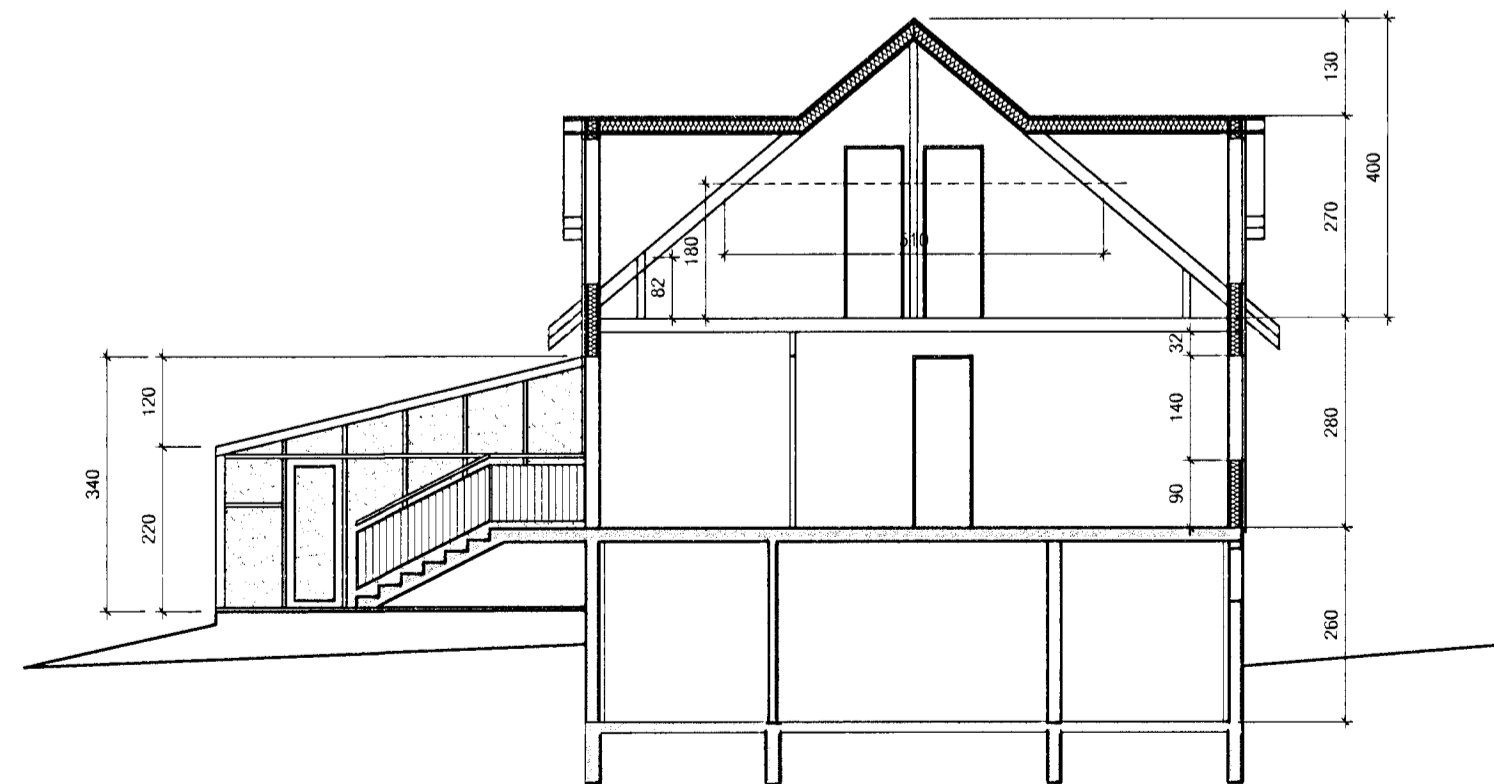

SNEIÐING A-A

Samþykkt
 25 JUL 2012
 Byggingafulltrúi
 F.h. Sigurður Steinharðsson

BREYTING 8. maí 2012:
 Sólskáli settur á svalir 1. hæðar og 2. hæðar.

VEKTOR - hönnun og ráðgjöf - Hamraborg 11, 200 Kóp, s: 554-6650 / 897-5363		Sigurður Hafsteinsson byggingatæknifræðingur Kf. 030659-7749 email: sigurdur@vektor.is	VALLARBARÐ 12, HAFNARFIRÐI
Teikn. nr. _____ Samþykkt _____	Dags. _____ Br. _____	ÚTLIT HÚSS OG SNEIÐING	Hannað SH _____ Teiknað SH _____
Dagssetning 08.05.2012	Vek nr. _____	Mælikvarði 1/100	Teikn. nr. A03