





Vallarbarð 12, Hafnarfirði.

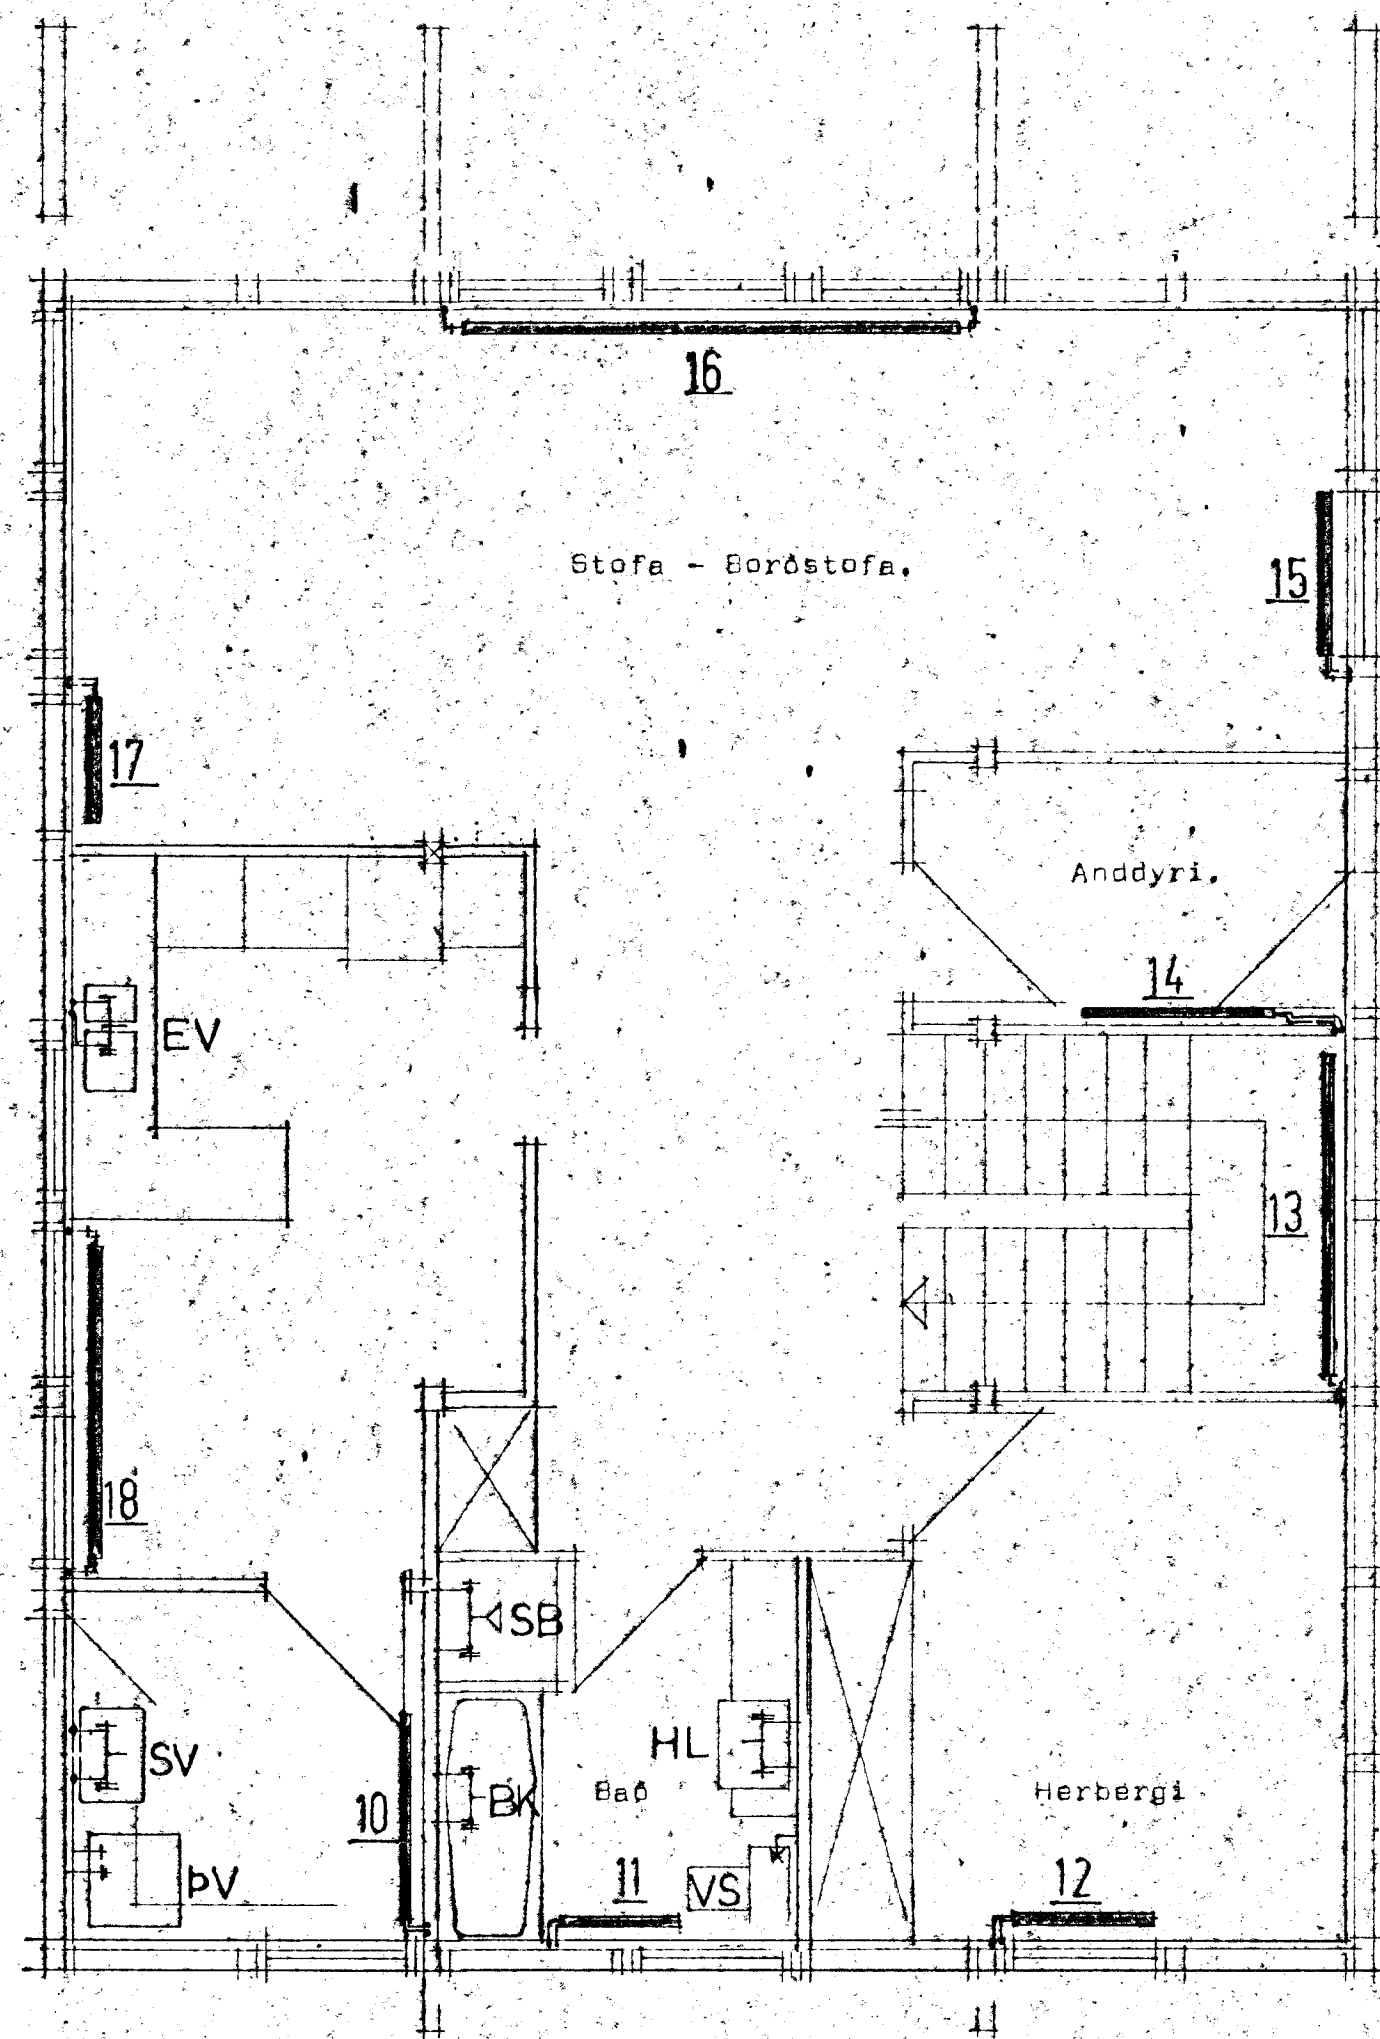

Grunnmynd jarðhæðar mk 1:50.

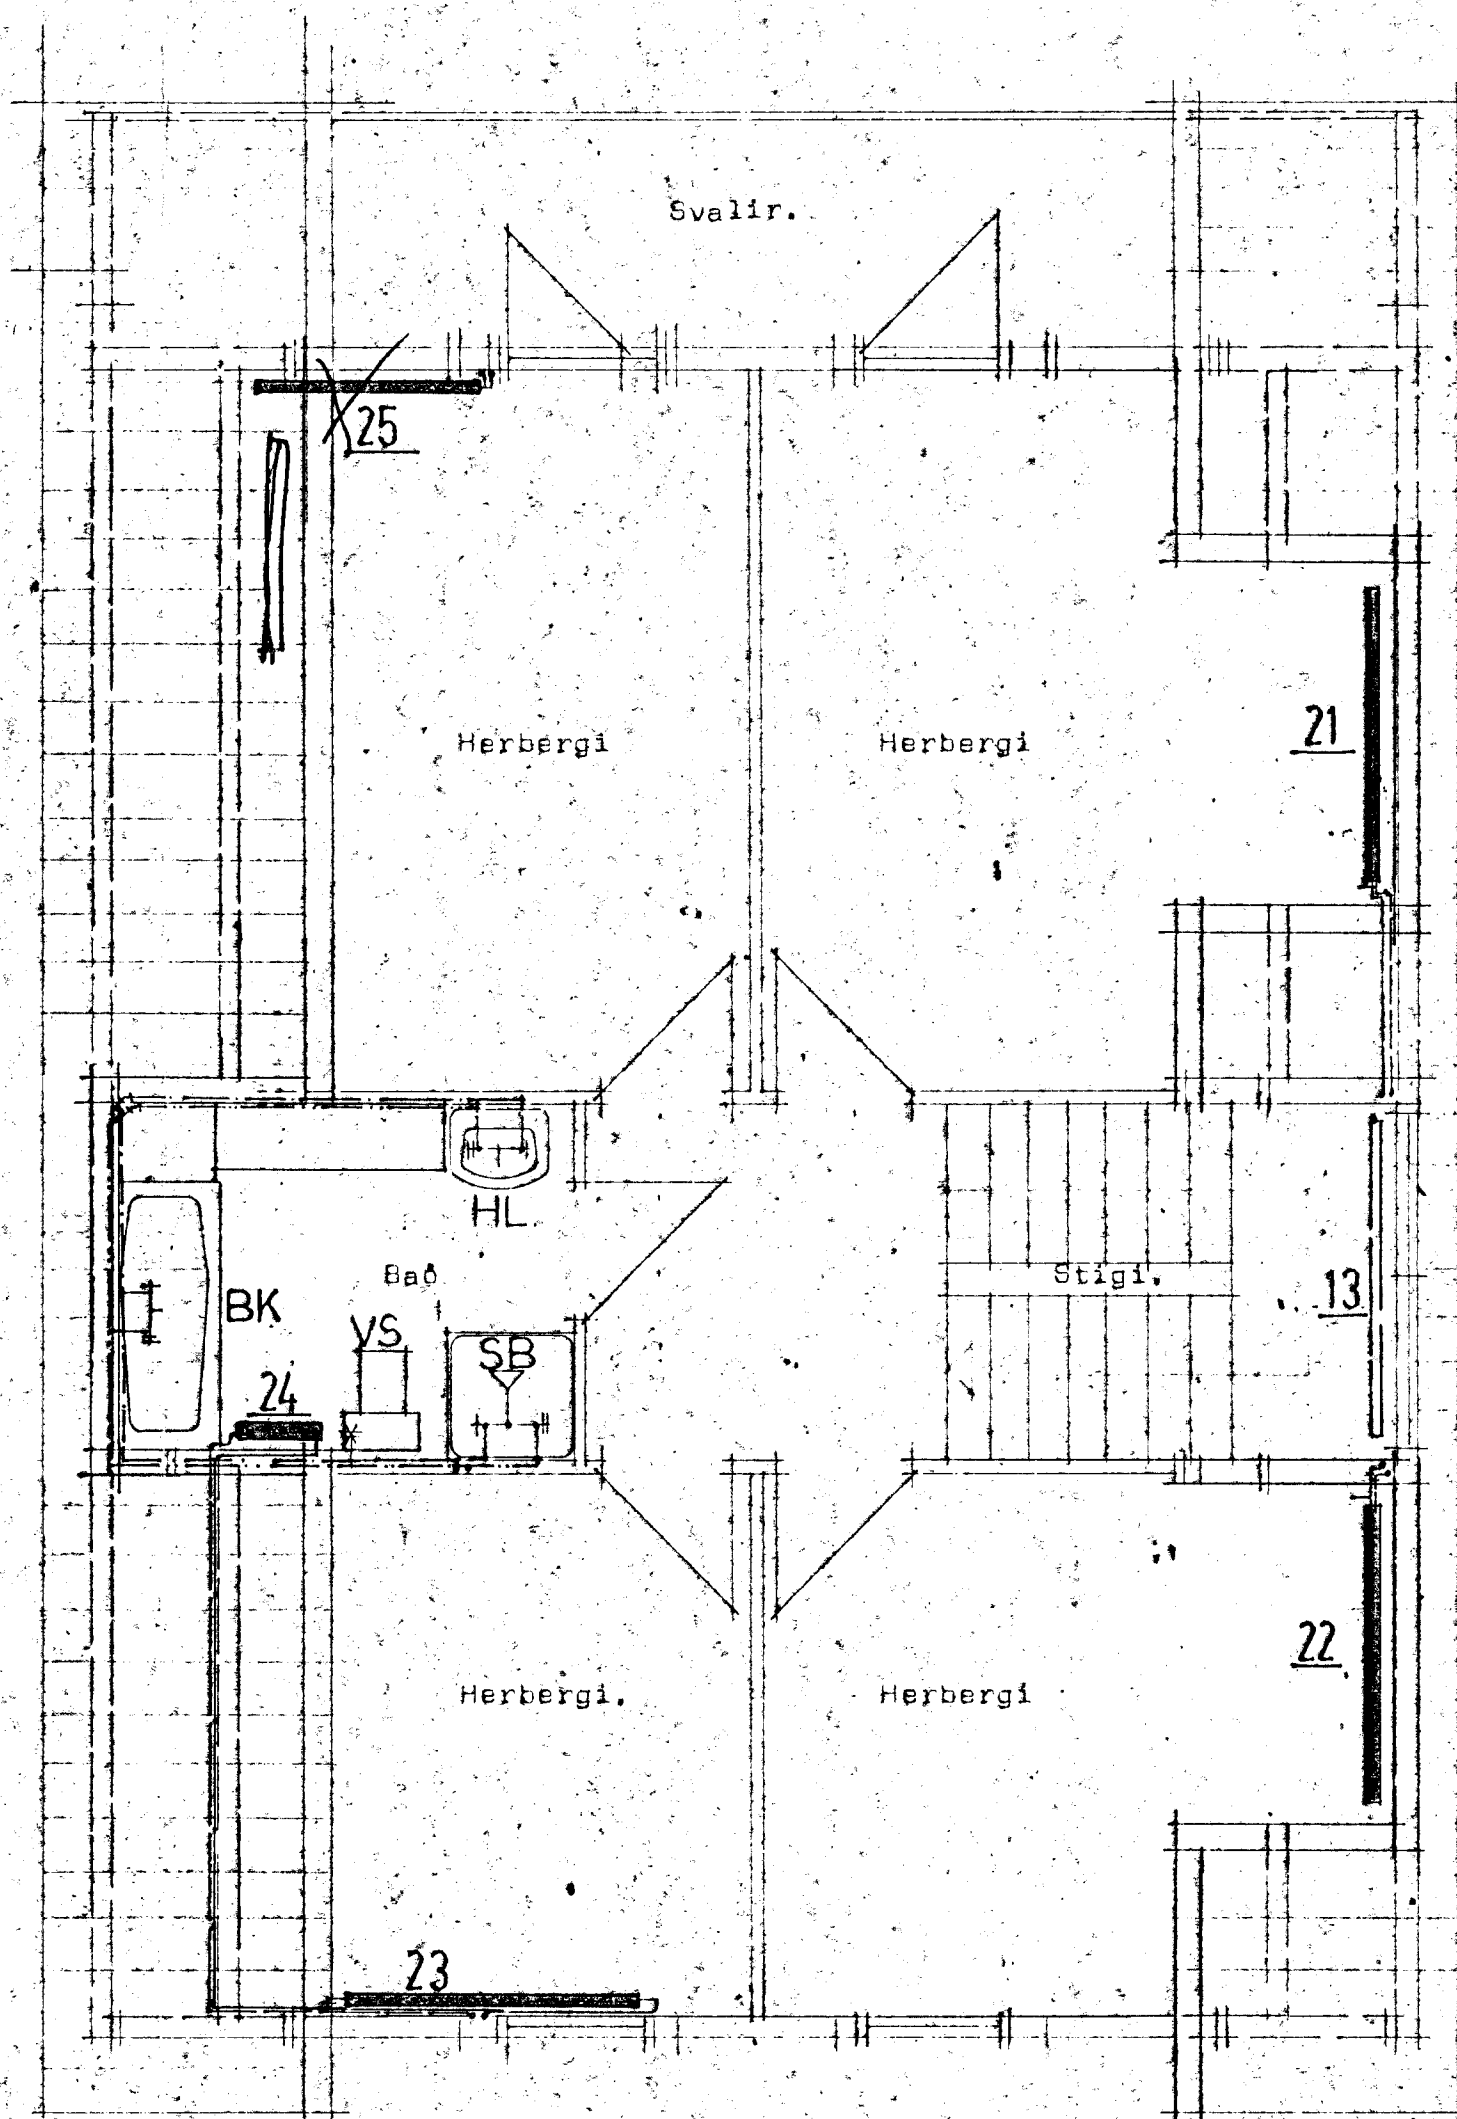

Grunnmynd rishæðar mk 1:50.

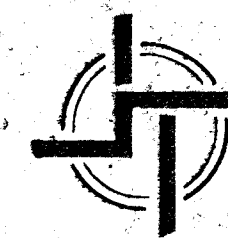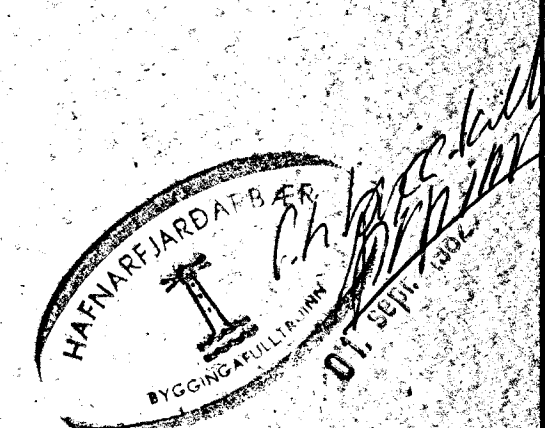

STADALHÚS

TEIKNISTOFA SÍÐUMÚLA 31 SÍMI 83141

VERKEFNI	DAGS.	1982.	VERK NR
Hitalögn og neytluvátnalögn	MKV.	1:50	
Vallarbarð 12, Hafnarfirði.	BR.		ST 160
	BLAD NR	3.02.	

SIGURDUR GUDMUNDSSON SIGURDUR P KRISTJÁNSSON FTÍ