


Samþykkt á fundi bygginga-
nefndar þ. 21.08.1991


BYGGINGAFULLTRÚINN
Í HAFNARFIRDI

Sigurjón Hall

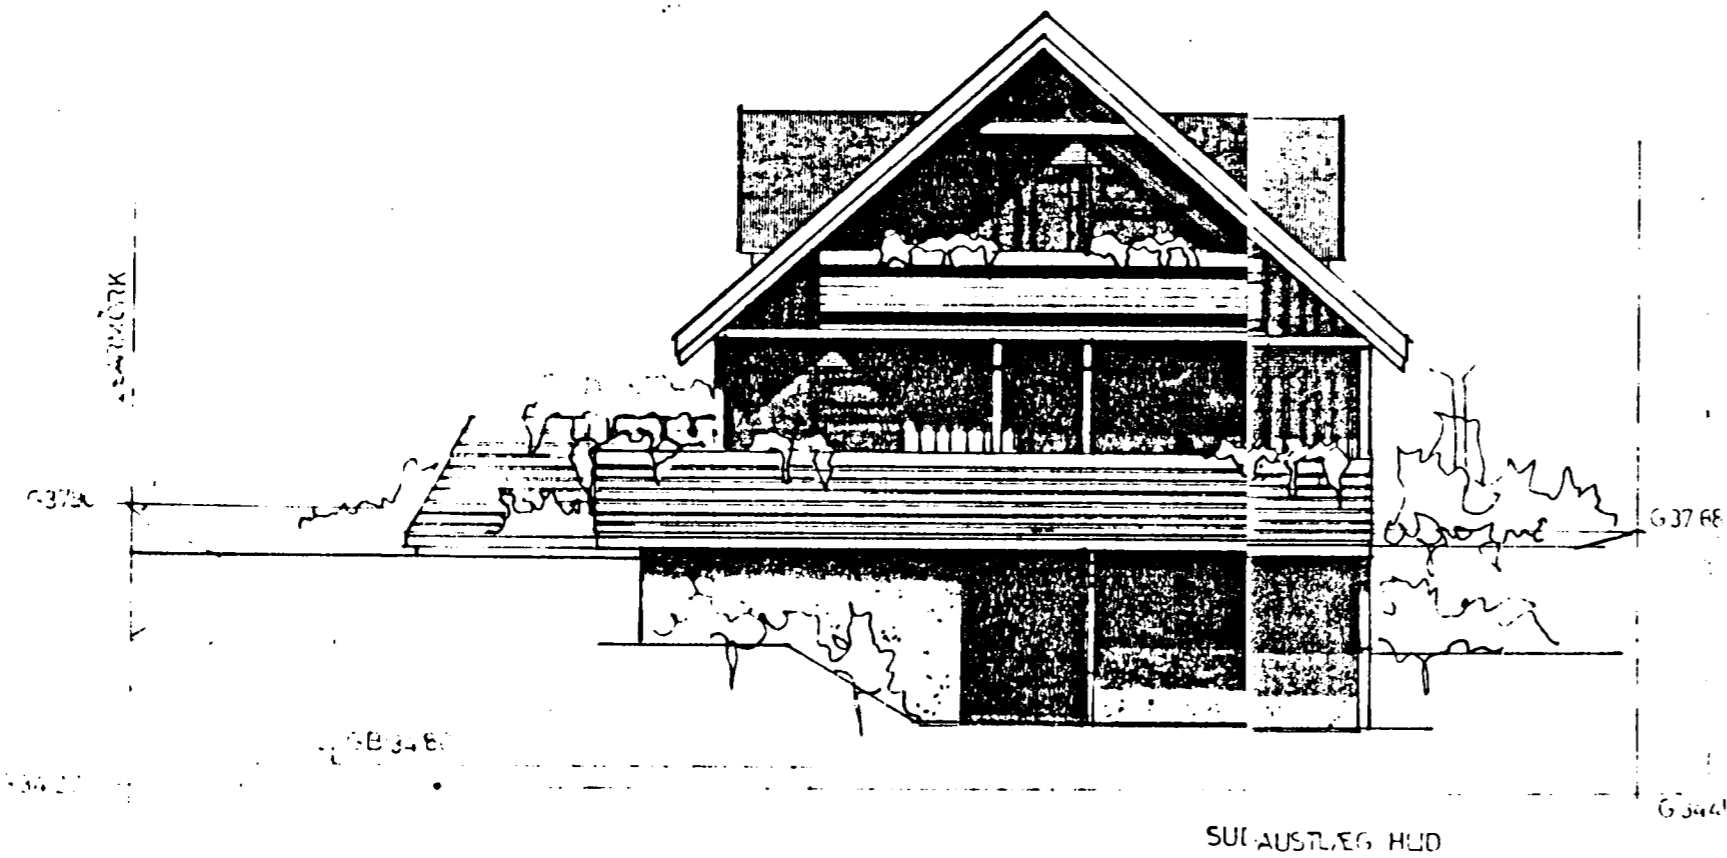

ATA. ÖÐRI BÍSKURUM
LA. RINDA 2

SÚL-AUSTURLEG HÚÐ

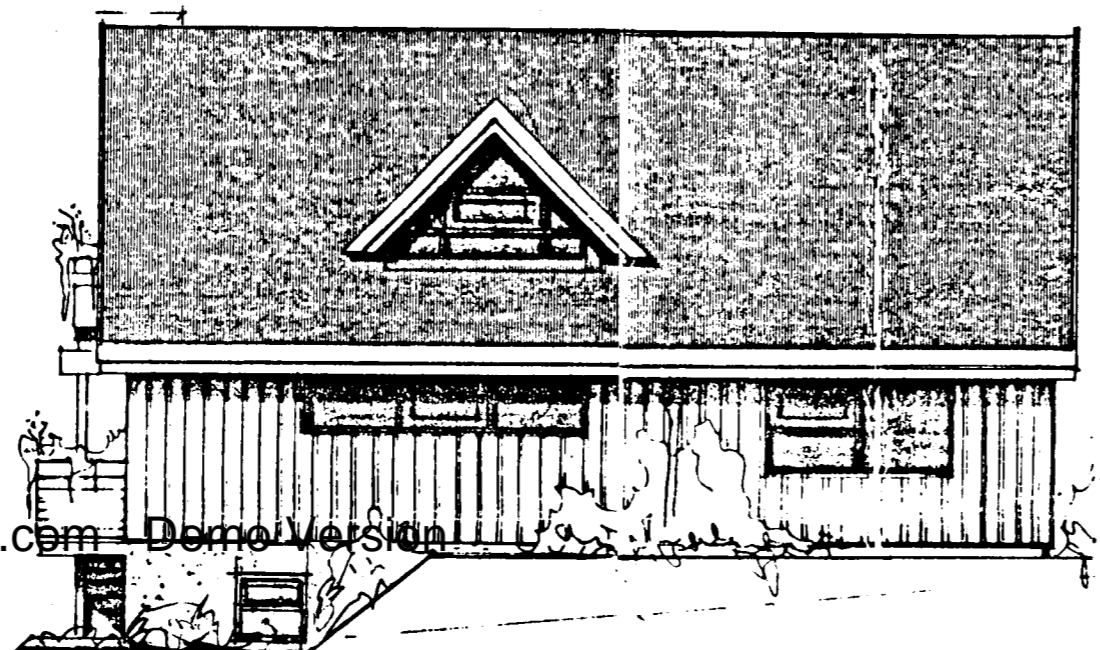


tifftopdf - www.rubissoftware.com - Demo Version

NORÐAUSTURLEG HÚÐ


HÉÐALEGU LANÐS VIÐ HÚS

NÝR GLUGGI

HÉÐALEGU LANÐS Í LÖBARMÖRKUM

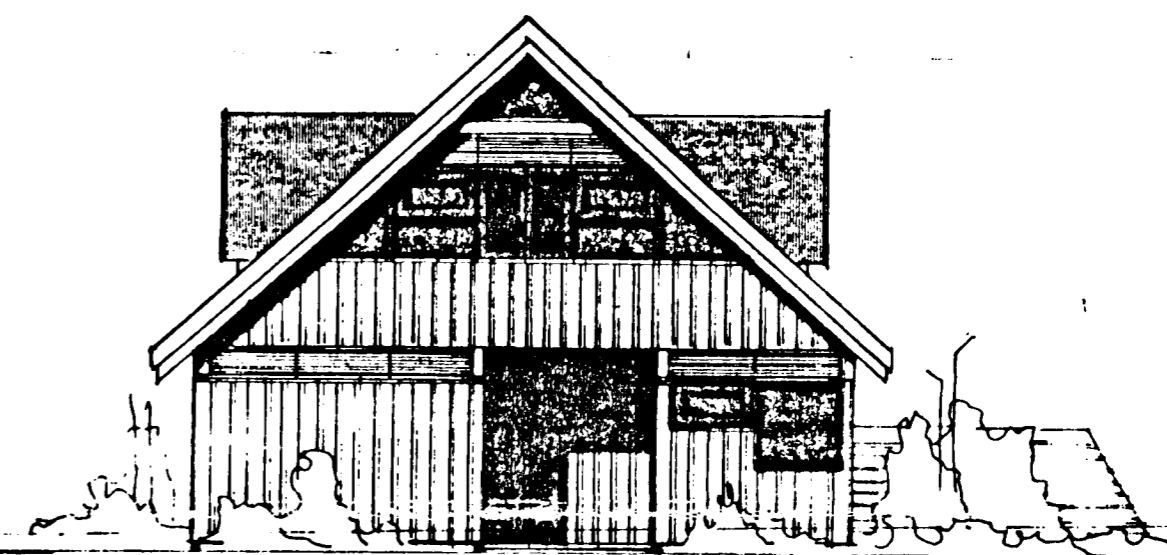

SUÐUR-VESTURLEG HÚÐ

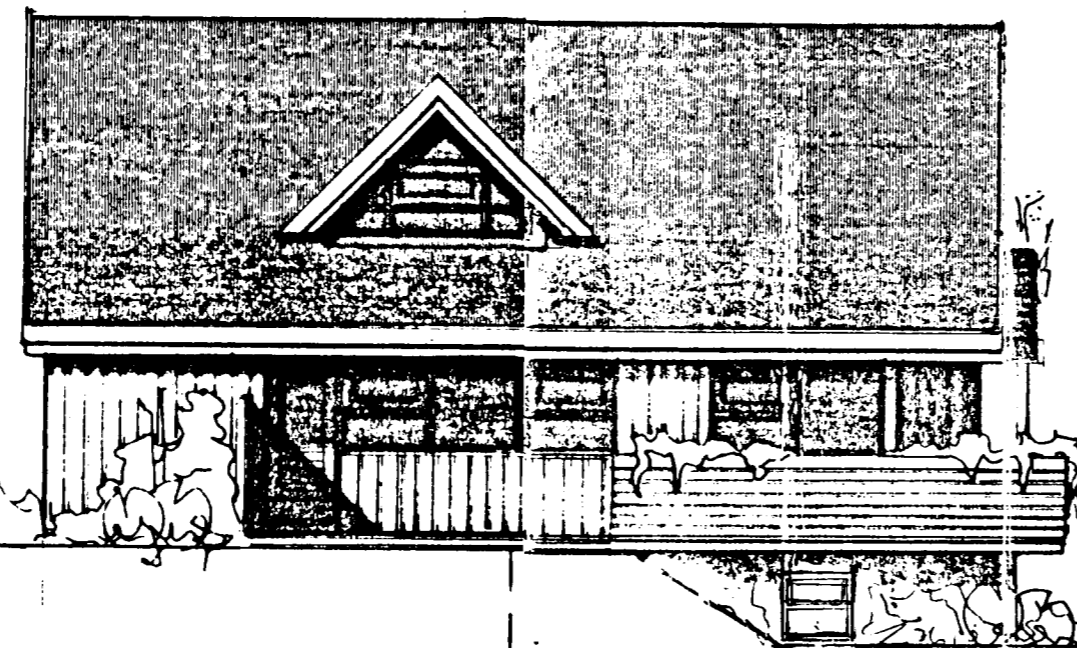


SUÐUR-VESTURLEG HÚÐ

NÝR GLUGGI

BREYTT 10.08 '91 GLUGGAR

G34.27

Kristján Ásgeirsson
KRISTJÁN ÁSGEIRSSON FAI

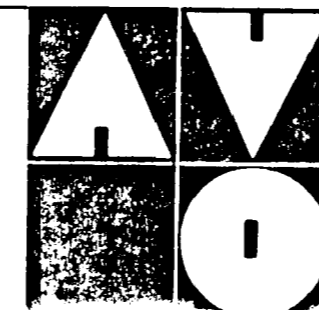

MÆLIKV
1:100
DAGS-TEIKNAD
DES. 82 AVI
HÖNNUN
TEIKNISTOFAN AVO
A. VIDAR OLSEN TFR
BORGARTUNI 18 RVK
S 11860

BREYTT
SIGN
Kristján Ásgeirsson

VERKEFNI
VALGARDUR ÁRNASSON
VALLARBAÚ 14
HAFNARFIRDI

TEIKNING
UTLIT