
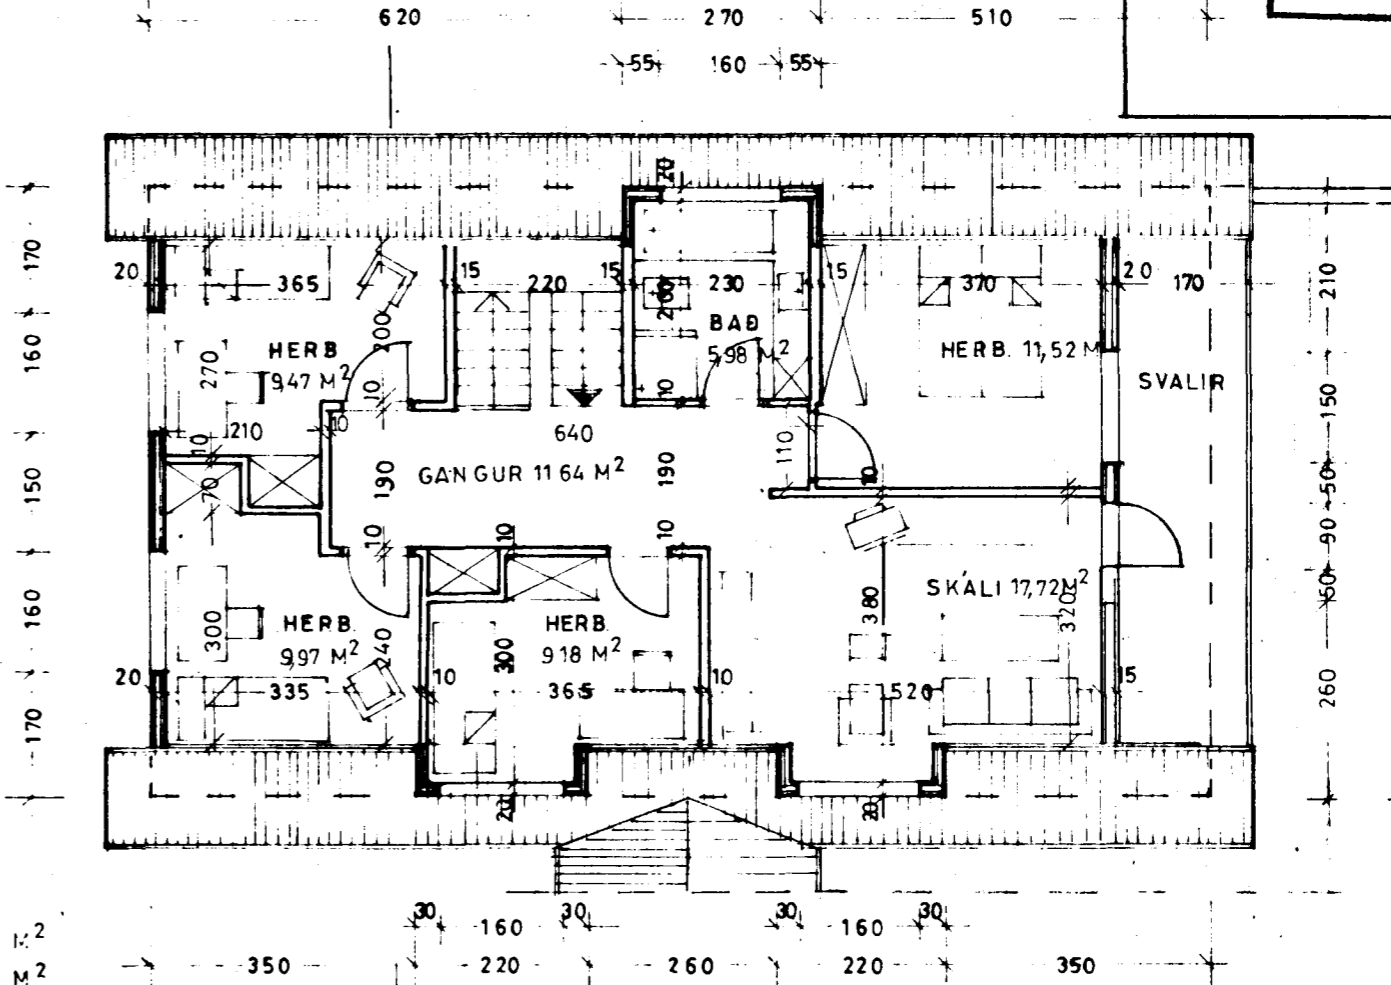


Sambúikt á fundi bygginga-  
nefndar þ. 28.9.1983  
BYGGINGAFULLTRÖUN  
Í HAFNARFIRDI

*[Signature]*

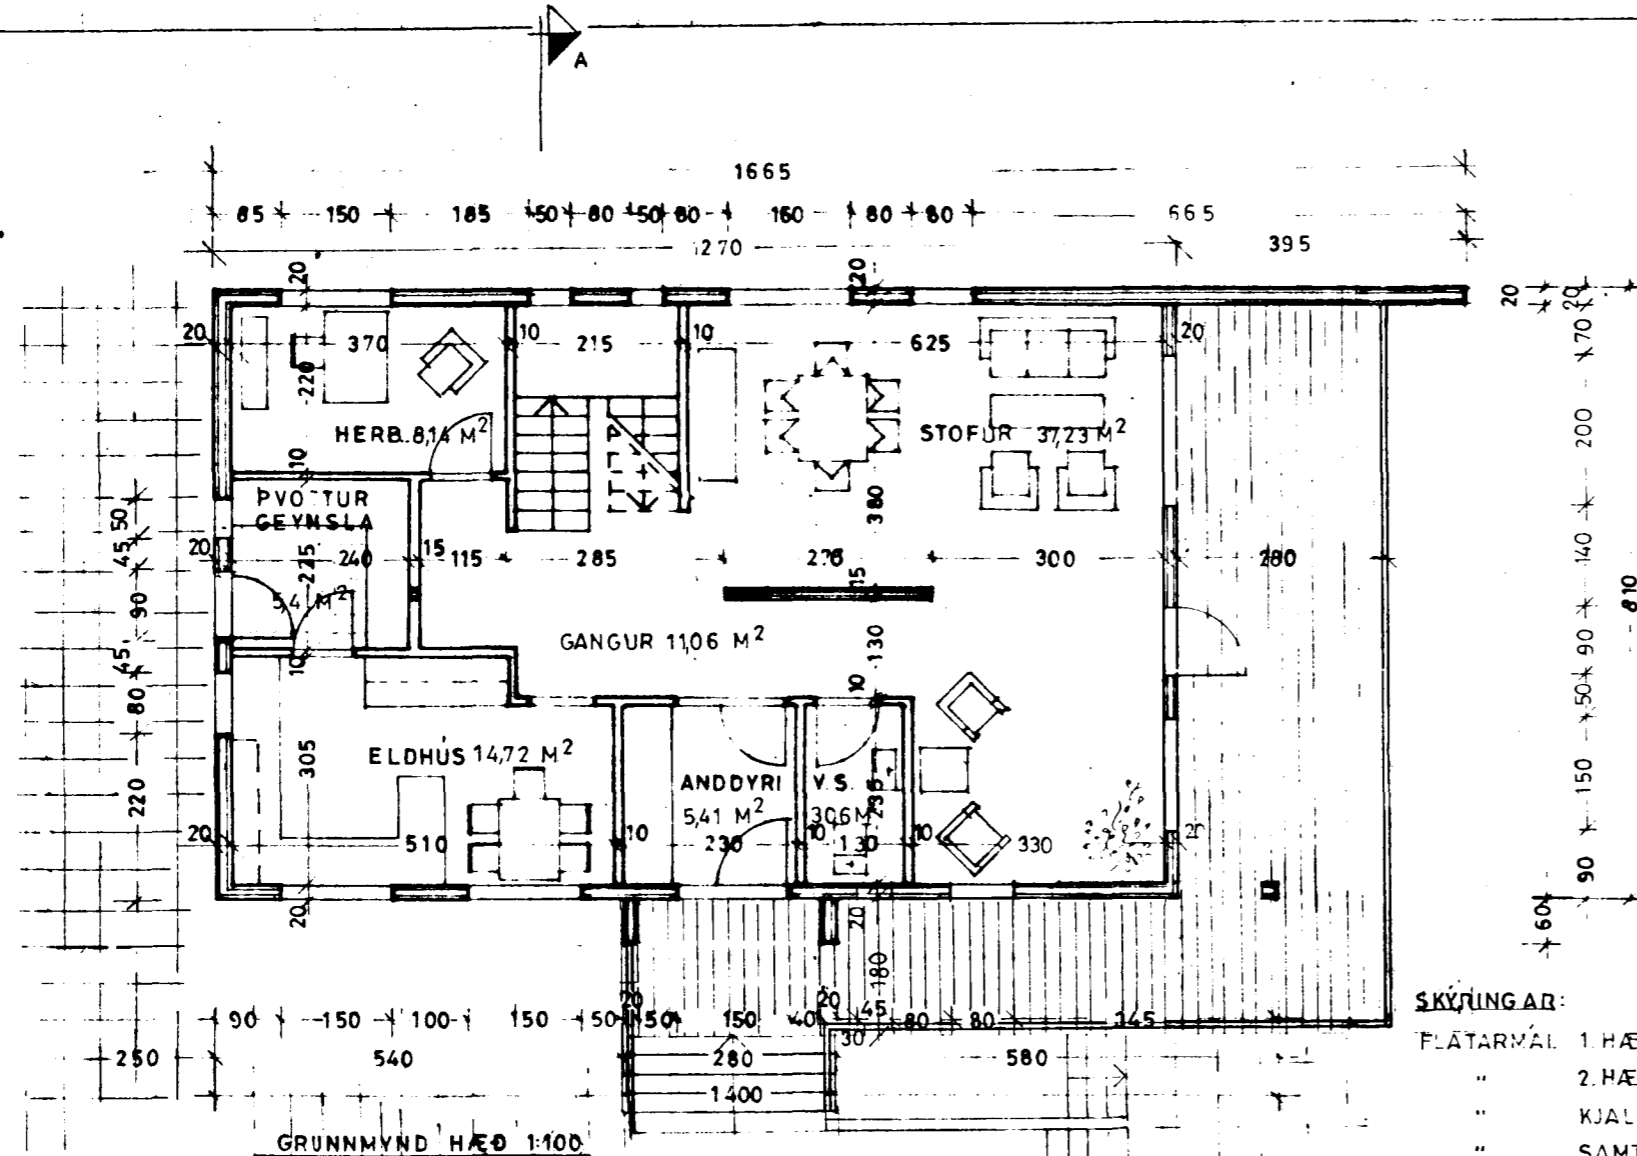

SKYFLINGAR:

FLATARMÁL 1.HÆÐ BRÚTTÓ	103,68 M <sup>2</sup>
" 2.HÆÐ "	103,68 M <sup>2</sup>
" KJALLARI "	73,71 M <sup>2</sup>
" SAMTALS "	281,07 M <sup>2</sup>
FLATARMÁL 1.HÆÐ NETTÓ	91,50 M <sup>2</sup>
" 2.HÆÐ "	82,96 M <sup>2</sup>
" KJALLARI "	63,75 M <sup>2</sup>
" SAMTALS "	238,21 M <sup>2</sup>
RÚMMÁL HÚSS:	845,86 M <sup>3</sup>

ÚTVEGGIR OG BURÐARVIRKI ER TIMBUR GRIND 2X5"  
KLÆÐNING UV, ÓLIS TEXPLÖTUR, ÚTLOFTUNARPAPPI  
LOFTRÚM, NOTUÐ VATNSKLÆÐNING, INNAN Á GRIND  
0,12MM PLASTÞYNNNA LISTAR CA 30MM F. LAGNIR, KLÆÐNING

BURÐARVIRKI SJÁ TEIKN. VERKFR.




GRUNNMYND RIS 1:100

EINANGRUN UTVEGGJA 5" GLERULL  
ÞAK 6"  
GÓLF 1" PLAST 25-30 KG  
UNDIR STÖJR 50 CM NIÐUR MEÐ 2" PLAST

KÖLNUNARTÖLUR

VEGGIR MEDALTAL K-GILDI	1,00
GÓLF	0,40
ÞAK	0,30

tifftopdf - www.rubissoftware.com - Demo Version

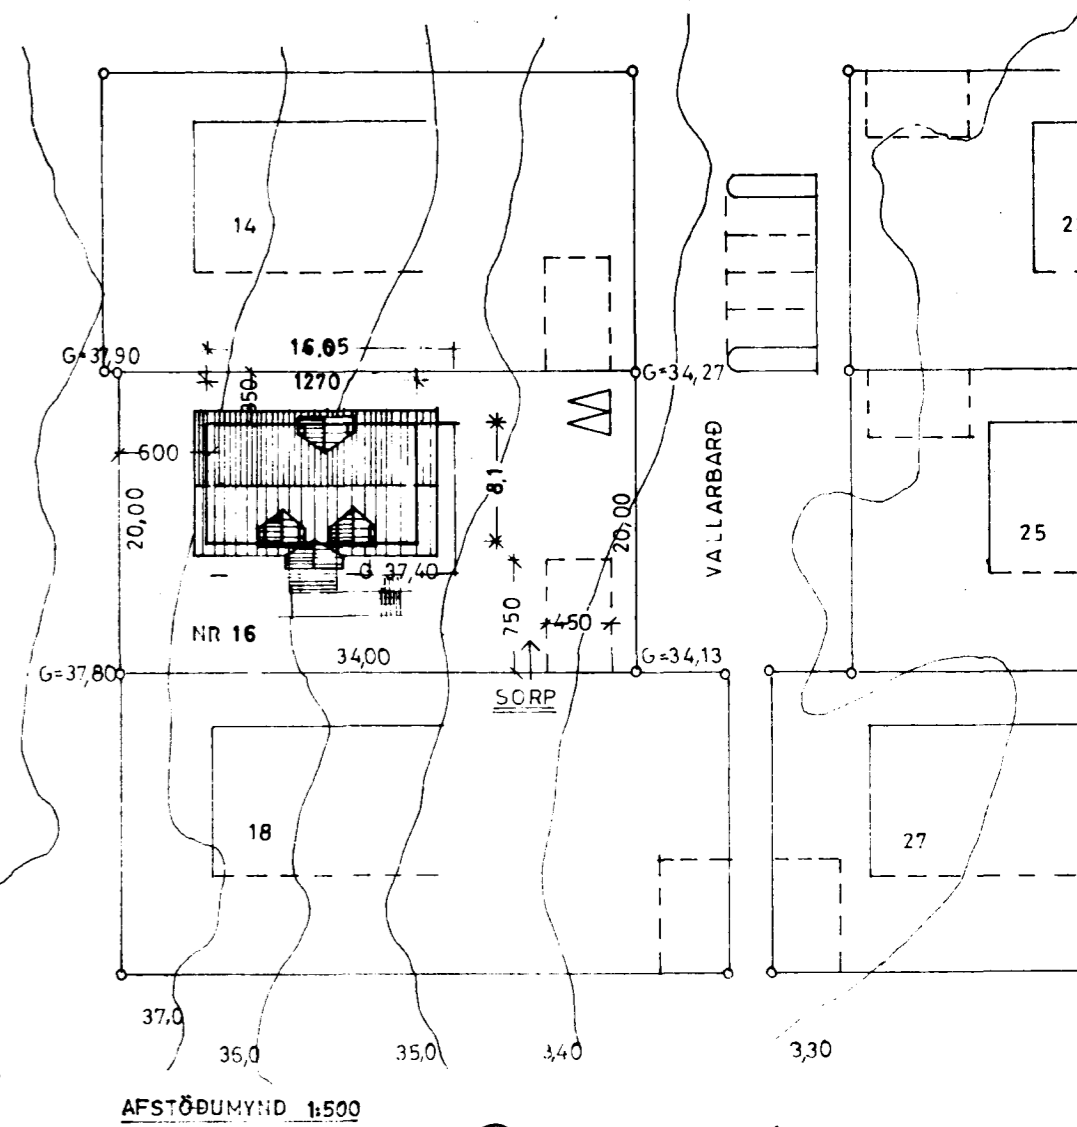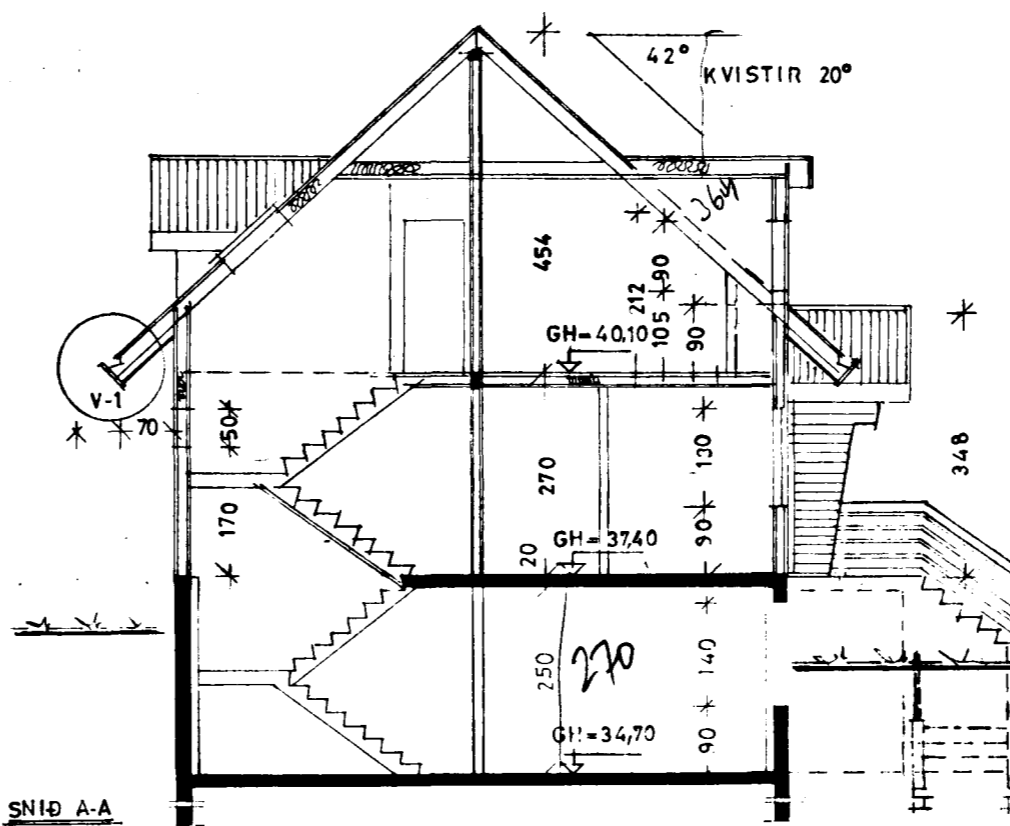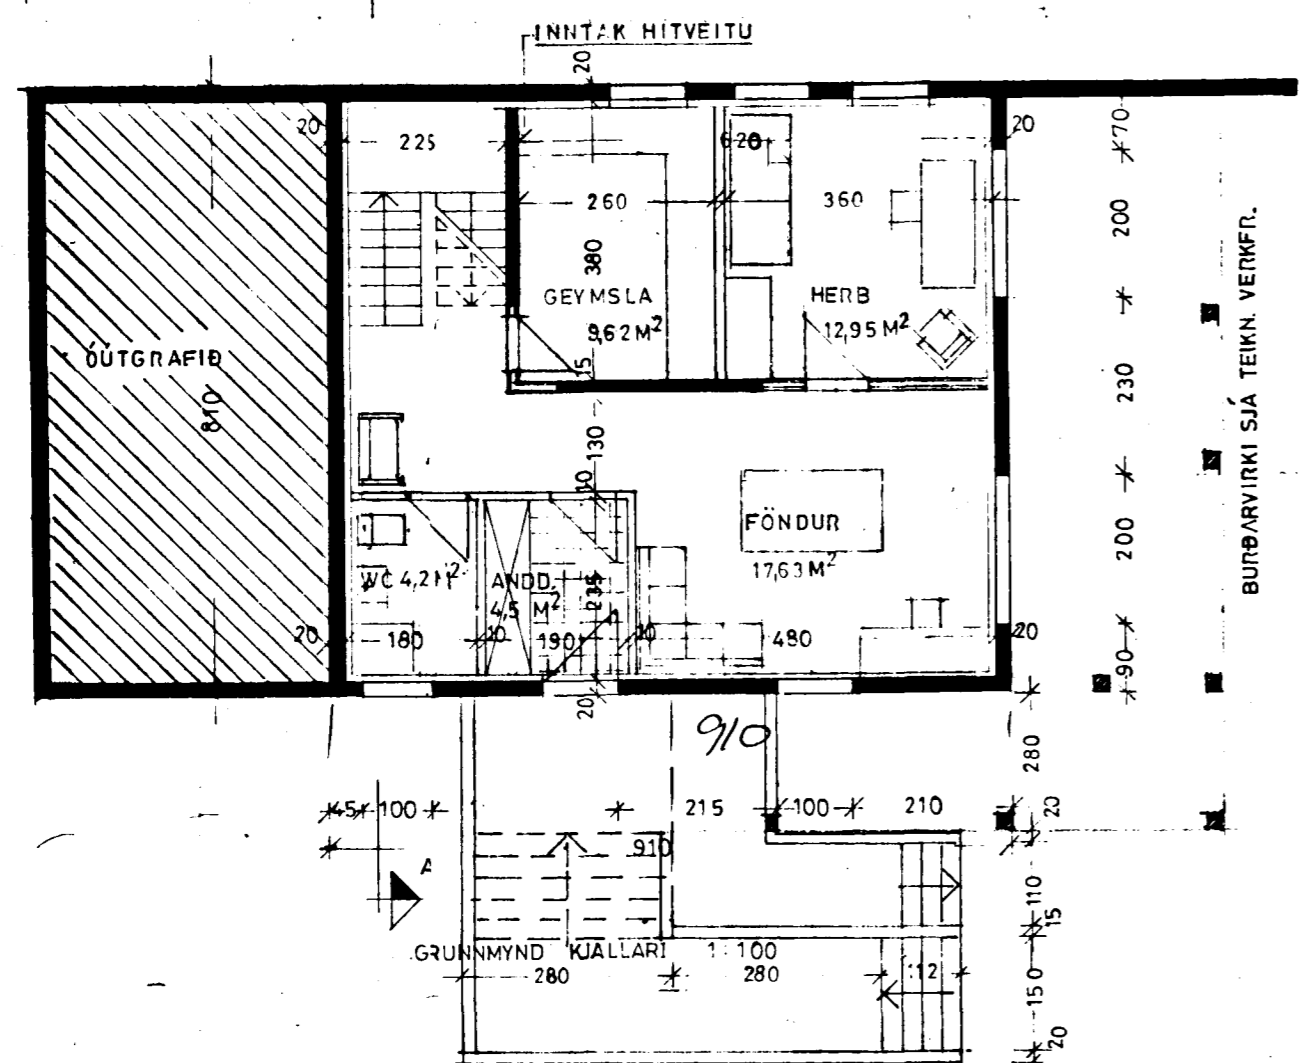

**KVARDI** Teiknistofa Bolholti 6, 3.h. Reykjavík Sími (91) 82414

VERKEFNI	KVARDI 1:100	VERK NR. 8355
VALLARBARD 16, HAFNARFIRDI	DAGS. AGUST '83	TÝPA NR. R-2
HEITI	HÖNNUN GG	TEIKN. NR.
GRUNNMYNDIR, SNID AFSTÖÐUMYND	TEIKN. RI	REIKN.

*[Signature]*