


Samþykkt þann
 02 OKT. 2002
 Byggingafulltrúinn í Hafnarfirði
 Fh Kristján Þórarinnsson

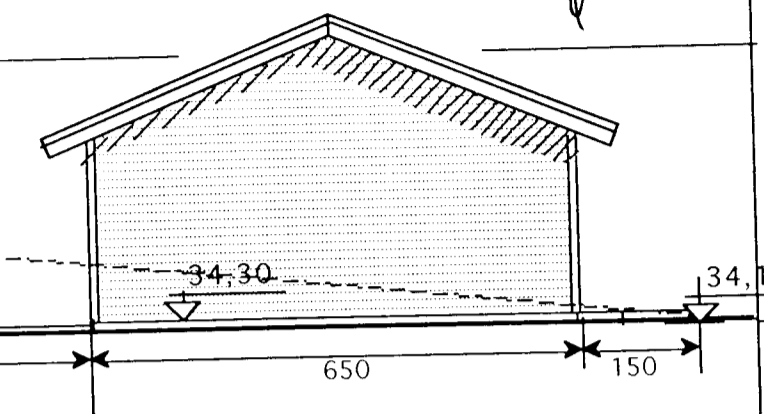

Skýringar
 Útveggir bilgeymslu eru staðsteyptir, 15 cm þykkir. Utaná veggir kemur 4" steinull í lektur, pappi, loftrými þá vatnslæðning, kúpt, lárétt. Sperrur eru 2 1/2" x 6" og 8" steinull. Listar undir sperrur fyrir einangrun. Málmklæðning á þaki. Stálbiti í mæni (eldvarinn). Allt efnis og litaval utanhús, samræmist íbúðarhúsi. Frágangur í lóðarmörkum í samráði við nágranna.

Stærðir

GRUNNFLÖTUR BILGEYMSLU BRÚTTÓ	48,8 m ²
RÚMMÁL BILGEYMSLU	158,7 m ³

Kónunartölur

U-gildi(W/m ² K) Ti = >18 C°	
Þak	0,2
Útveggir	0,4
léttir útveggir	
einangraðir í grind	0,3
Gluggar(karmar, gler, vegið m.t K-gler	2,0
Hurðir	3,0
Gólf á fyllingu	0,3
Útveggir vegið meðaltal	0,85

BREYTT 30 sept 2002
 Sótt er um leyfi til að breyta útveggjum þannig að þeir verði staðsteyptir 15 cm, einangraðir að utan. Voru áður ætlaðir byggðir úr timbur grind

TEIKNISTOFAN	Verkefni	VALLARBARÐ16
KVARÐI		HAFNARFIRÐI
		BILGEYMSLA
	Heiti	GRUNNMYND SKÝRINGAR
		ÚTLITSMYNDIR

kvarði	1:100	verk.nr	200016
dags.	8 MAÍ.2000	dags br.	30 SEPT.2002
hönnun	GÍSLI G.	teikn nr	
teikn	GÍSLI G.		A-1

Hringbraut 17 220 Hafnarfirði
 s.555-2020 fax555-2021 kvardi@vortex.is www.kvardi.is
 Gísli G. Gunnarsson BPI kt. 020649-2409.