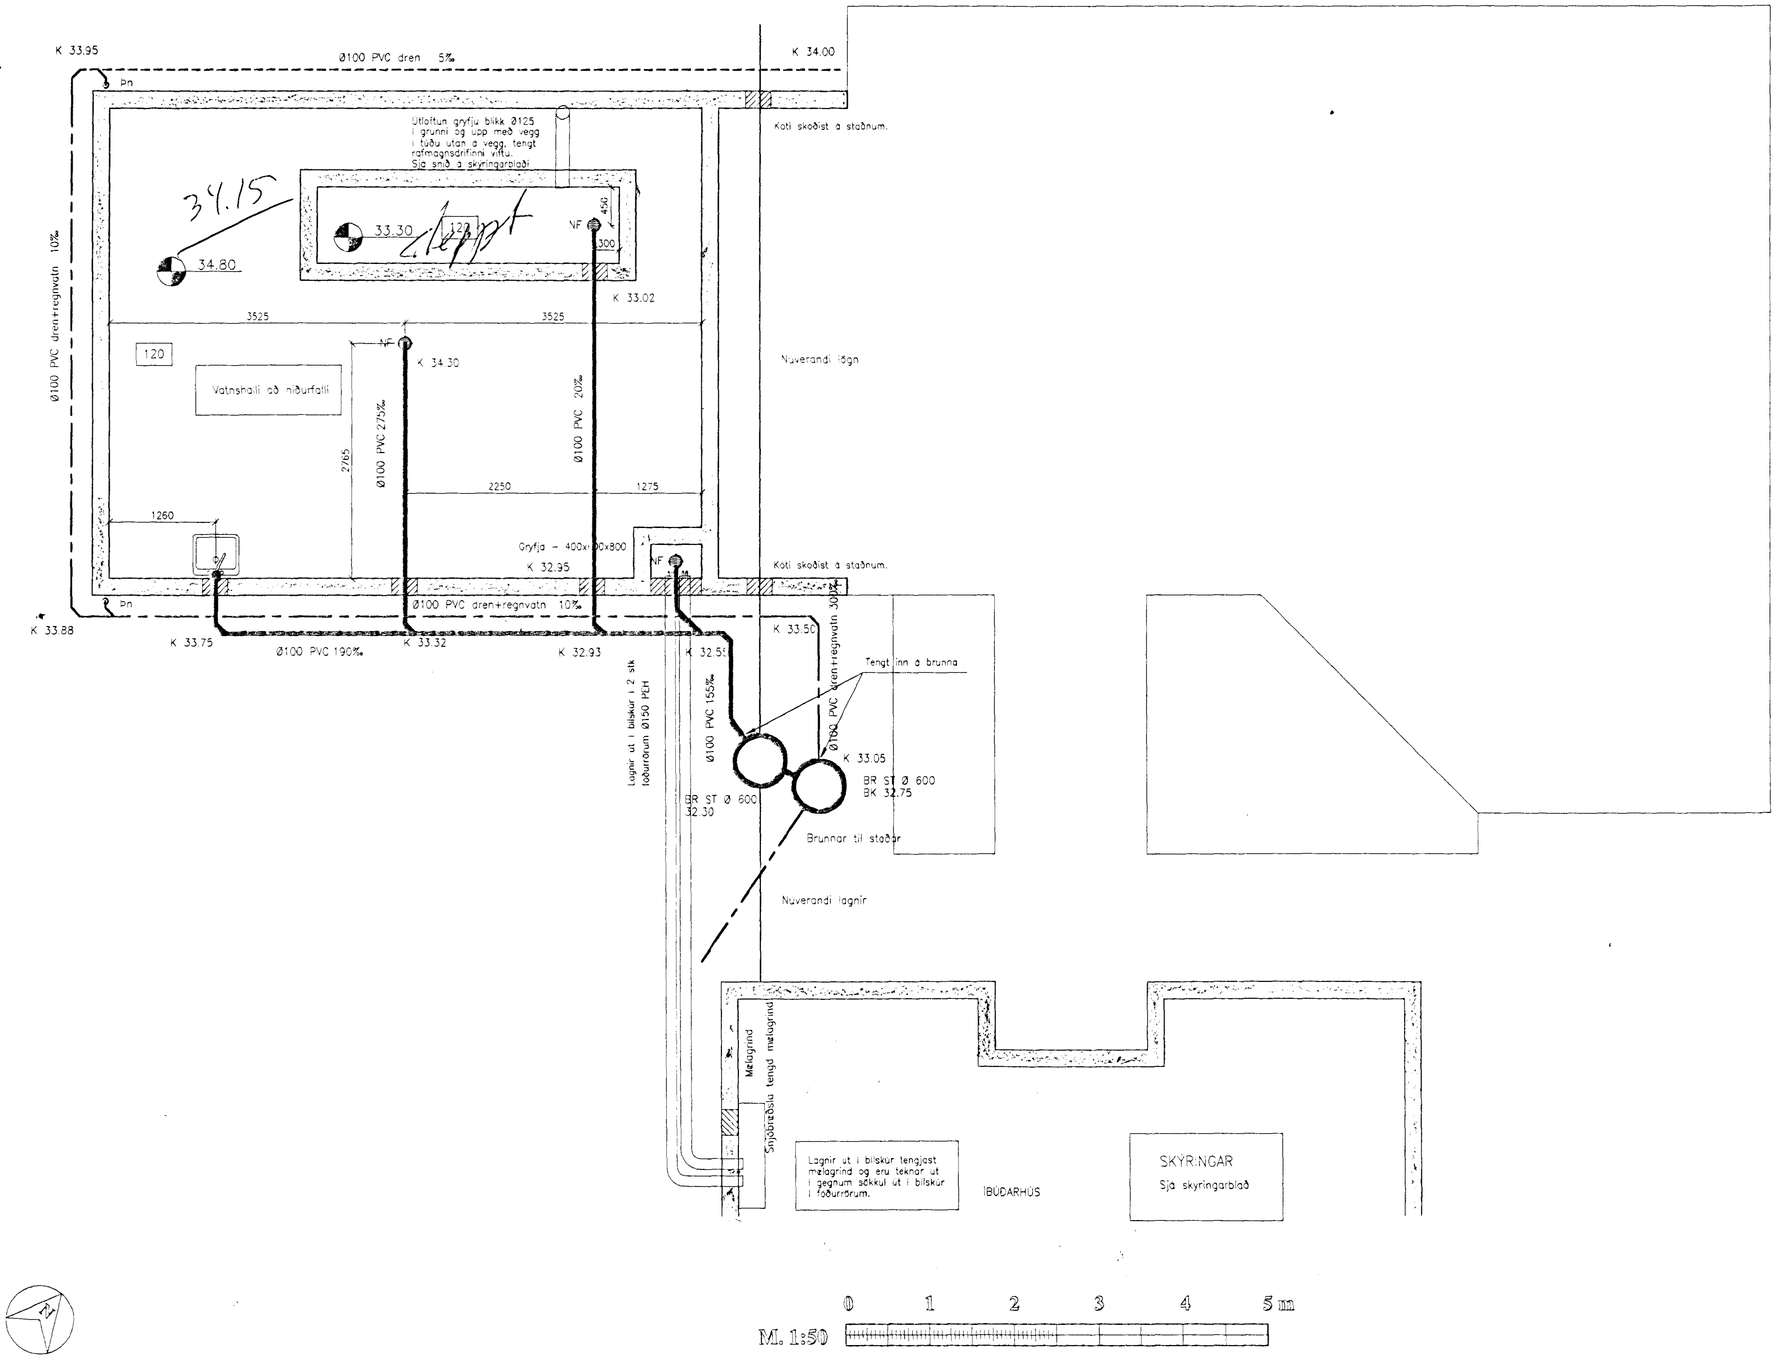

Byggingafulltrúi Hafnarfjarðar
Afgreitt þann
05 JÚLÍ 1996
Sigurbjartur Halldórsson

0 1 2 3 4 5 m

M. 1:50

VSB
Verkfræðistofa Erlends Birgissonar
Laugaveg 168 105 Reykjavík
Sími/Fax 561-6461, 853-5991
Netfang veb@treknet.is
Ráðgefandi verkfræðiþjónusta

Samp.

LAGNGRUN

Verk: Vallarbarð 17, Hafnarfirði
Heiti: Lagnir í grunni

H. E.B
T. J.R
M. 1:50
D. Maí '96

L2