

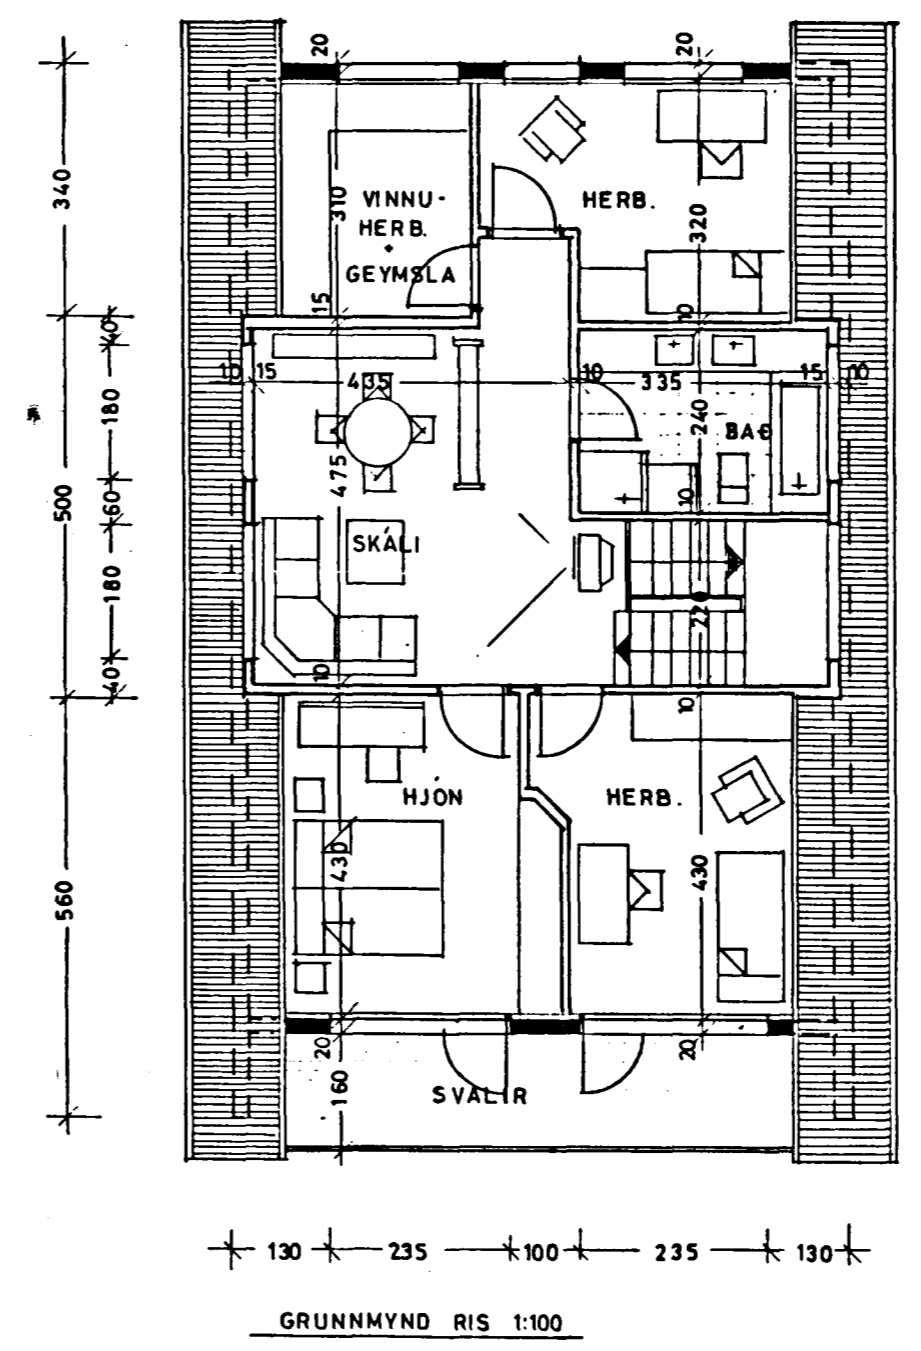
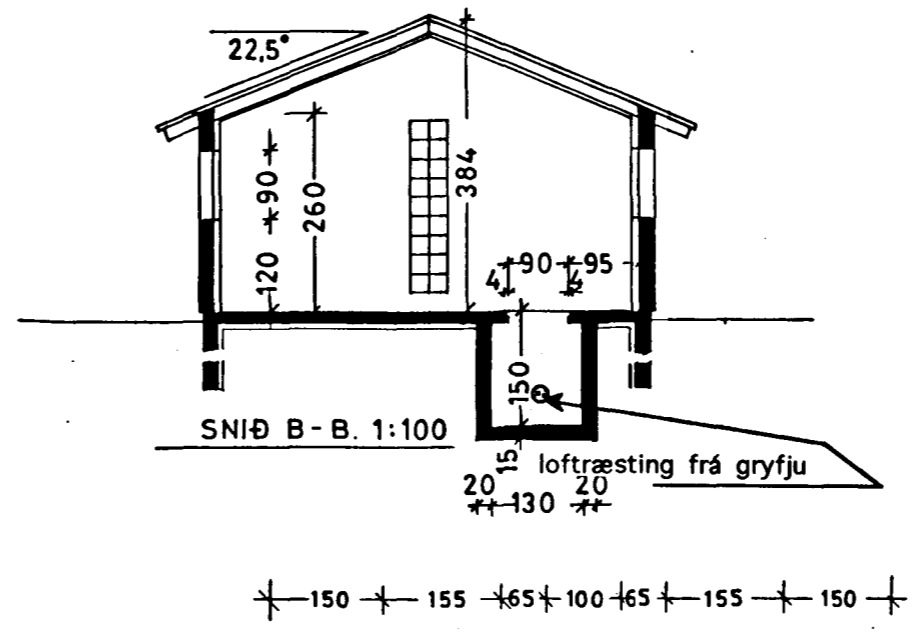
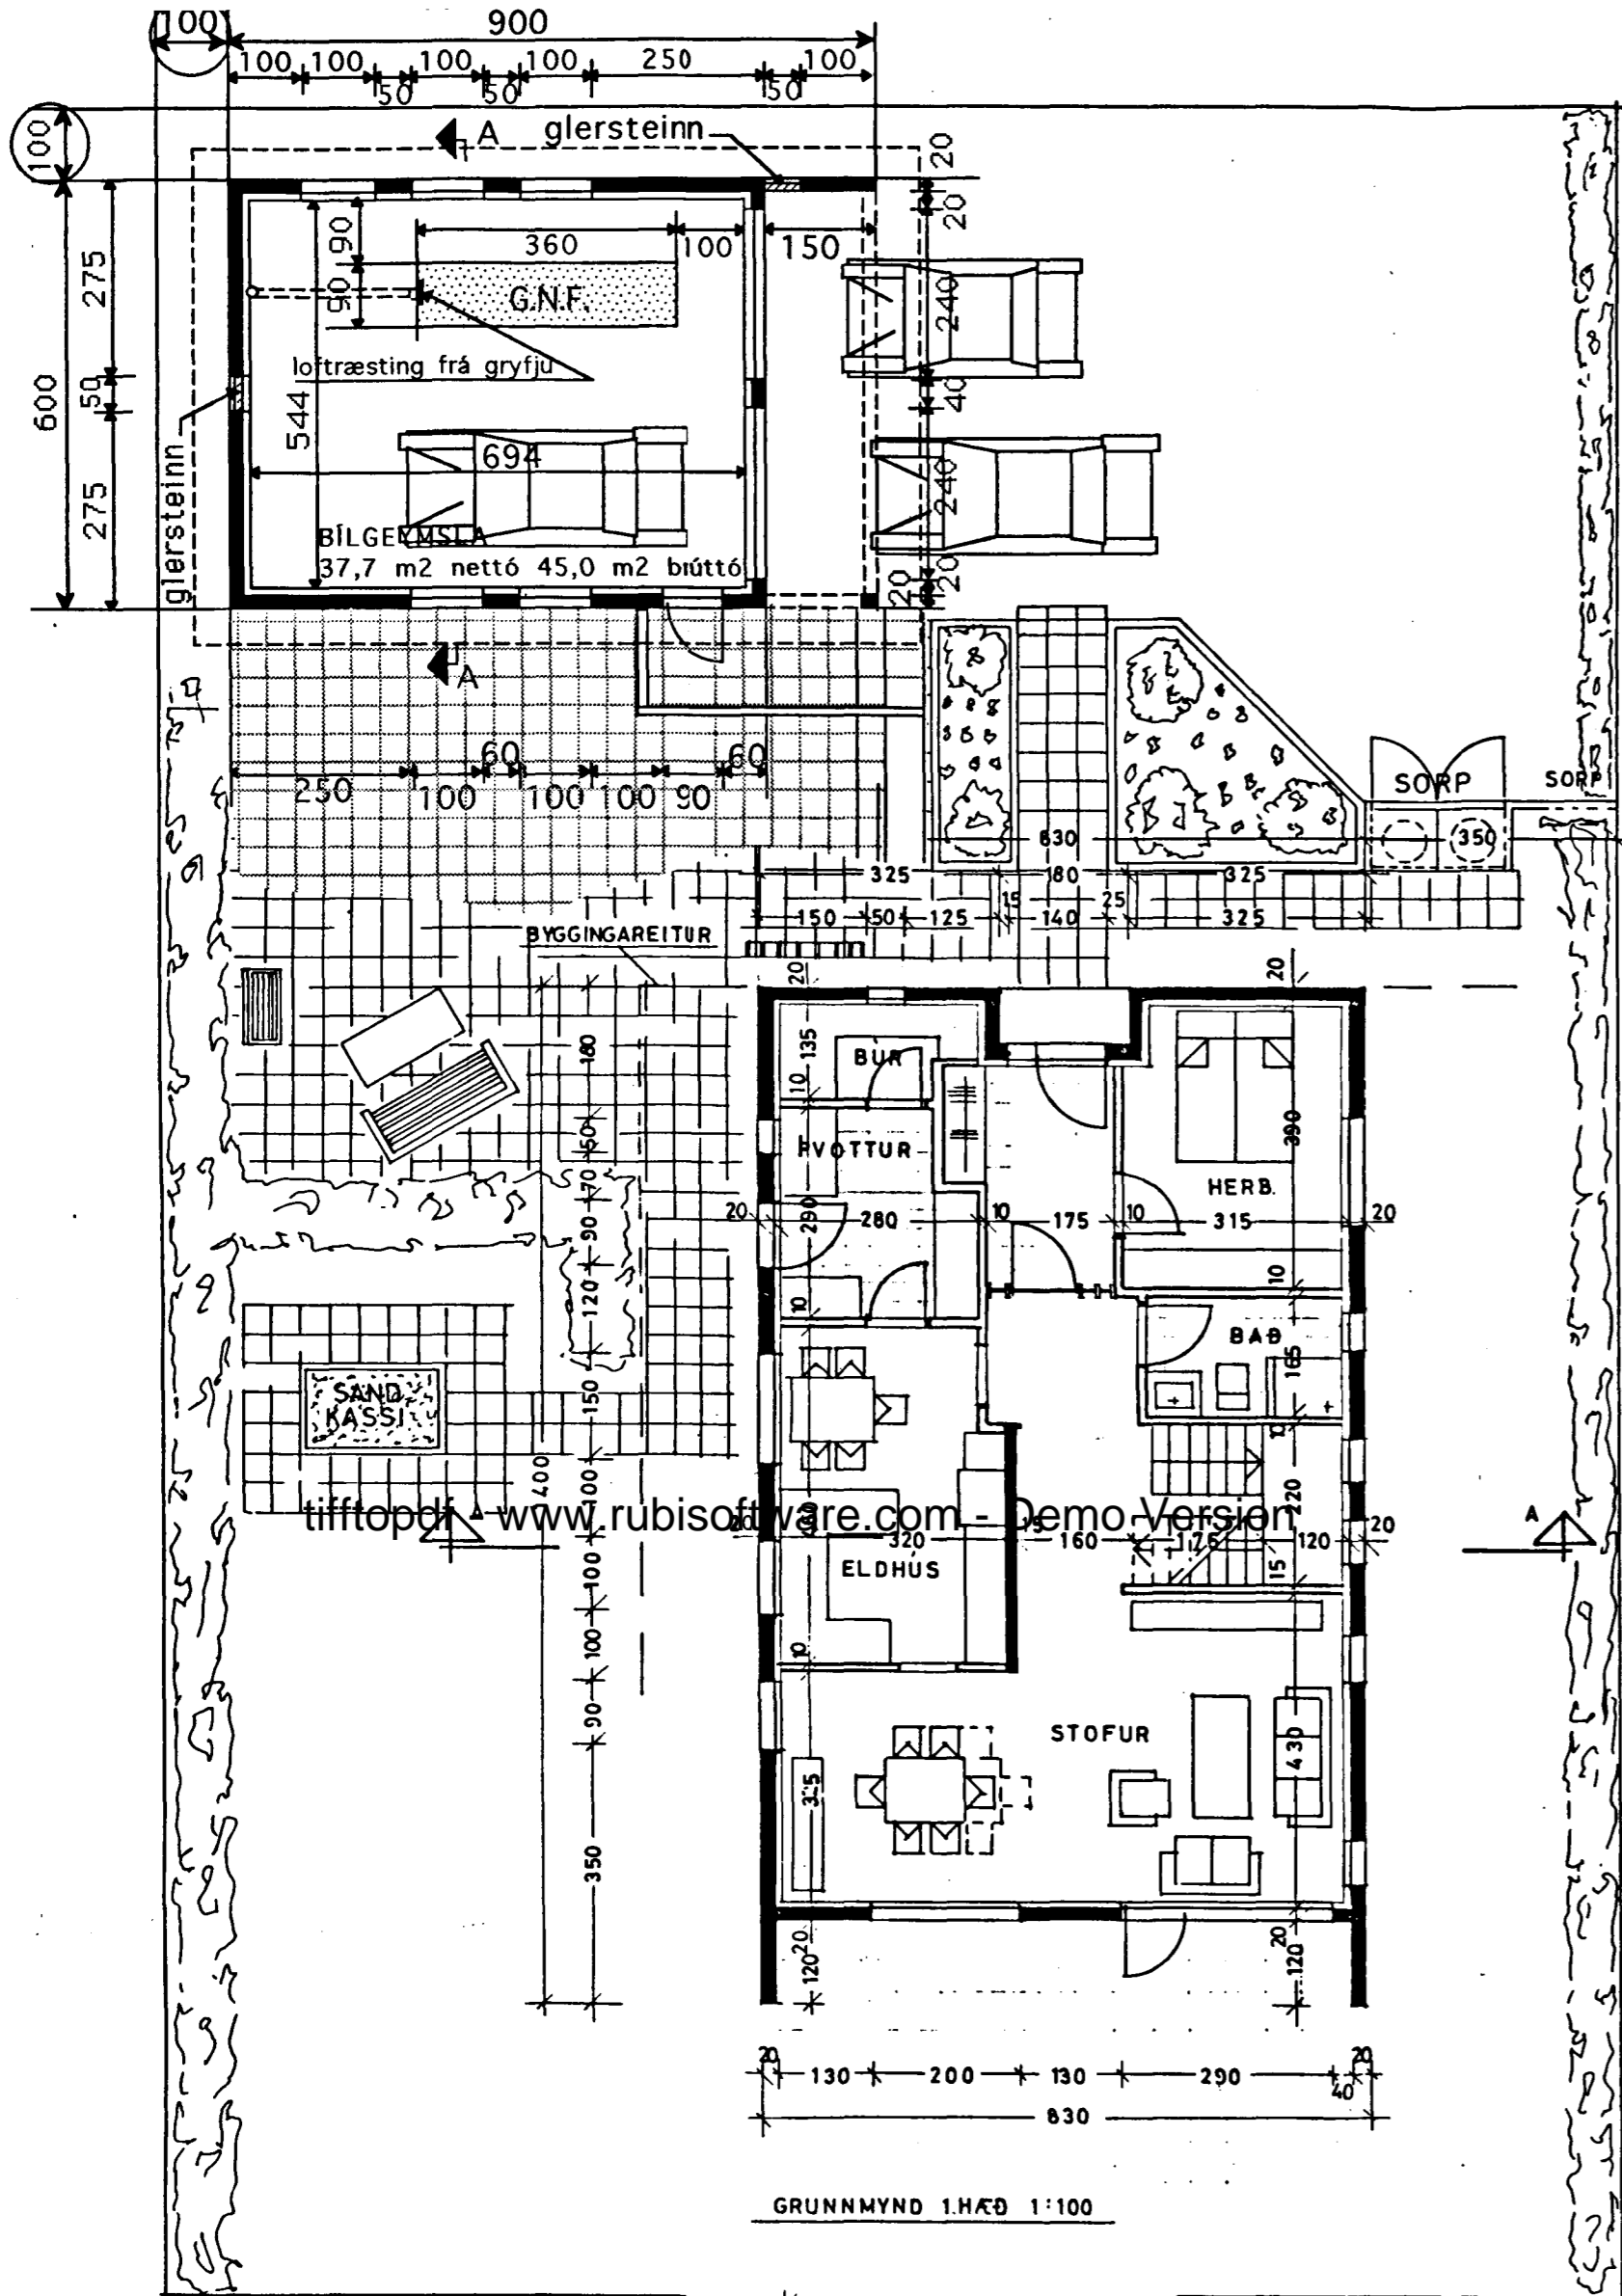


ÞRÖG SAMÞ. 23/2'96

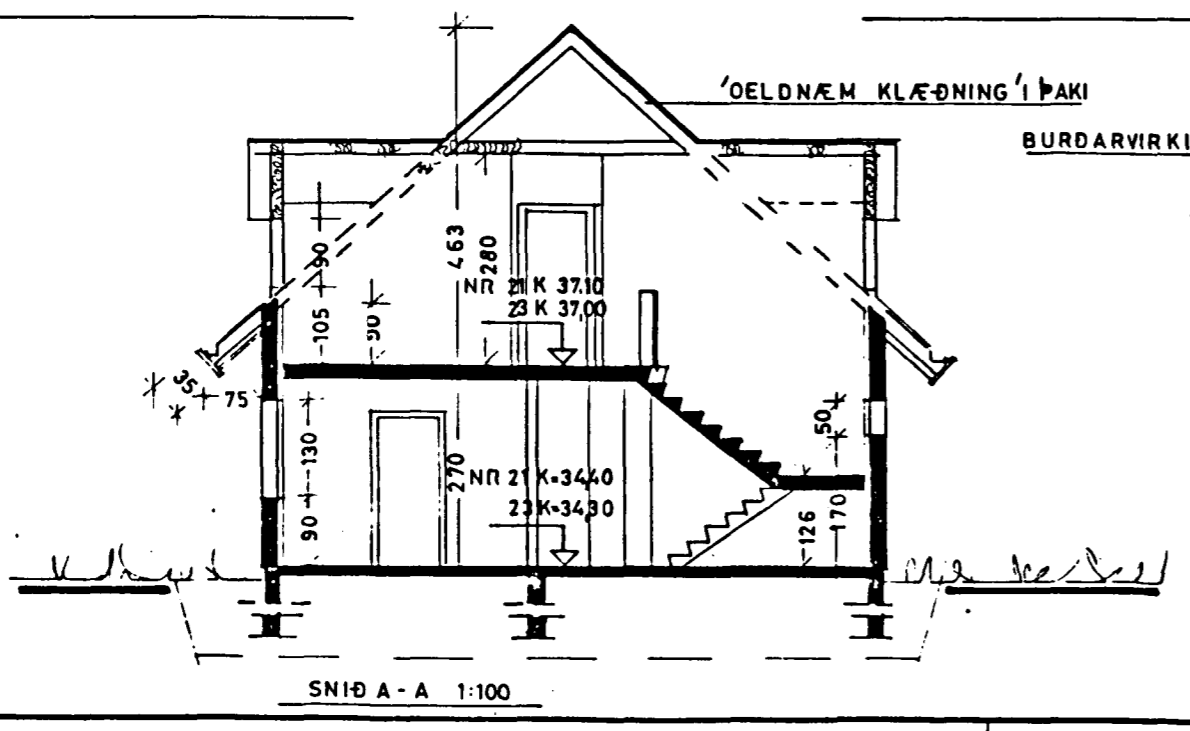

SKÝRINGAR

GRUNNFLÖTUR HÚSS BRUTTO	104,8 m ²
ÍBÚÐ 1.HÆÐ NETTO	85,97-
RIS 1 180cm ca	71,00-
BILGEYMSLA GF. BRUTTO	45,00-
RÚNMÁL HÚSS	586,8 m ³
RÚNMÁL BILAGEYMSLU	144,9 m ³

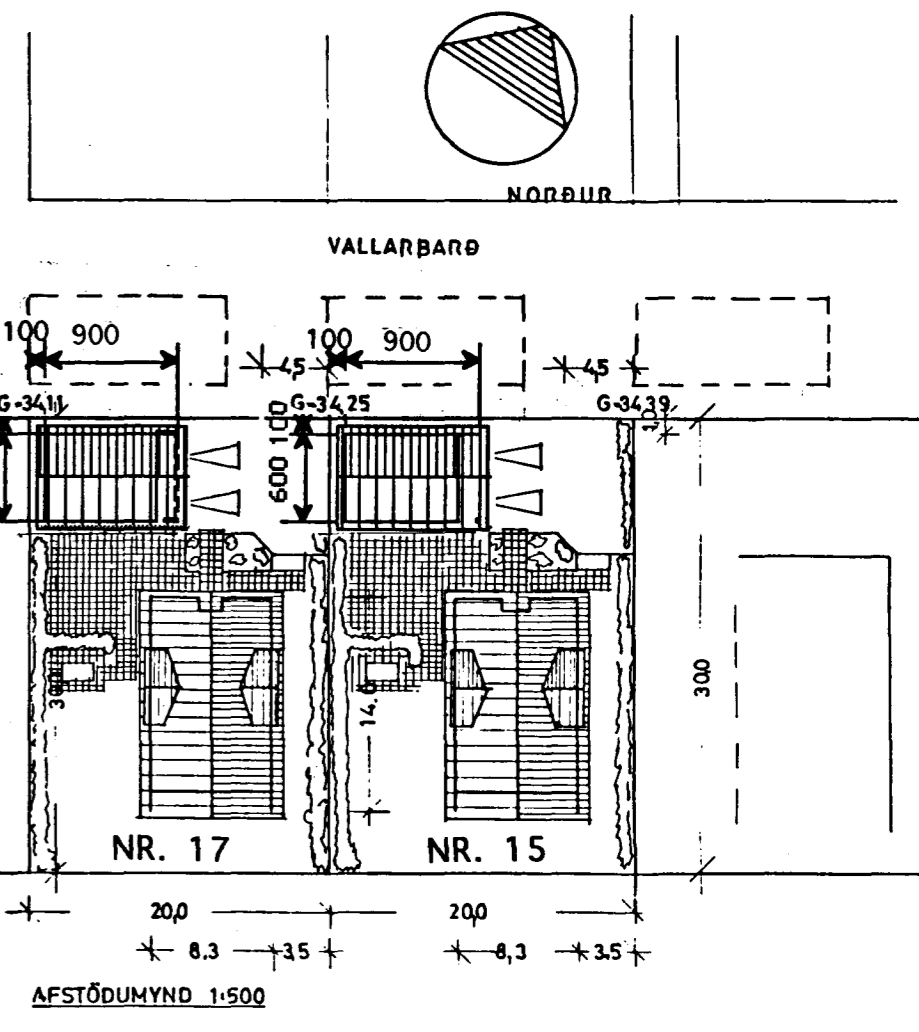

BURDARVIRKI SJA TEIKN. VERKFRÆÐINGS

KÖLNUNAR TÖLUR	1,00
VEGGIR MEDALTAL K-GILDI	0,40
GOLF	-
ÞAK	0,30

BREYTT Í MAÍ 1996
 LOFTRÆSTING FRÁ GRÖFJU
 BILG. FÆRD 100 CM FRÁ LÖDARMÖRKUM
 HÚSS NR. 39
 Erlendur Hjálmarsson

BREYTT ÁGÚST 88 H.G. Bilageymsla teiknuð

KVARDI Teiknistofa Bolholti 6, 3.h. Reykjavík Sími (91) 82414

VERKEFNI	VALLARBARÐ 17 HAFNARFIRÐI	KVARDI	1:100 1:500	VERK NR.	8323-4
HEITI	GRUNNMYNDIR AFSTÖÐUMYND SNID	DAGS.	APRIL '83	TEIKN. NR.	A-2
		HÖNNUN	GG	REIKN.	

Gísli G. Gunnarsson. s.f.