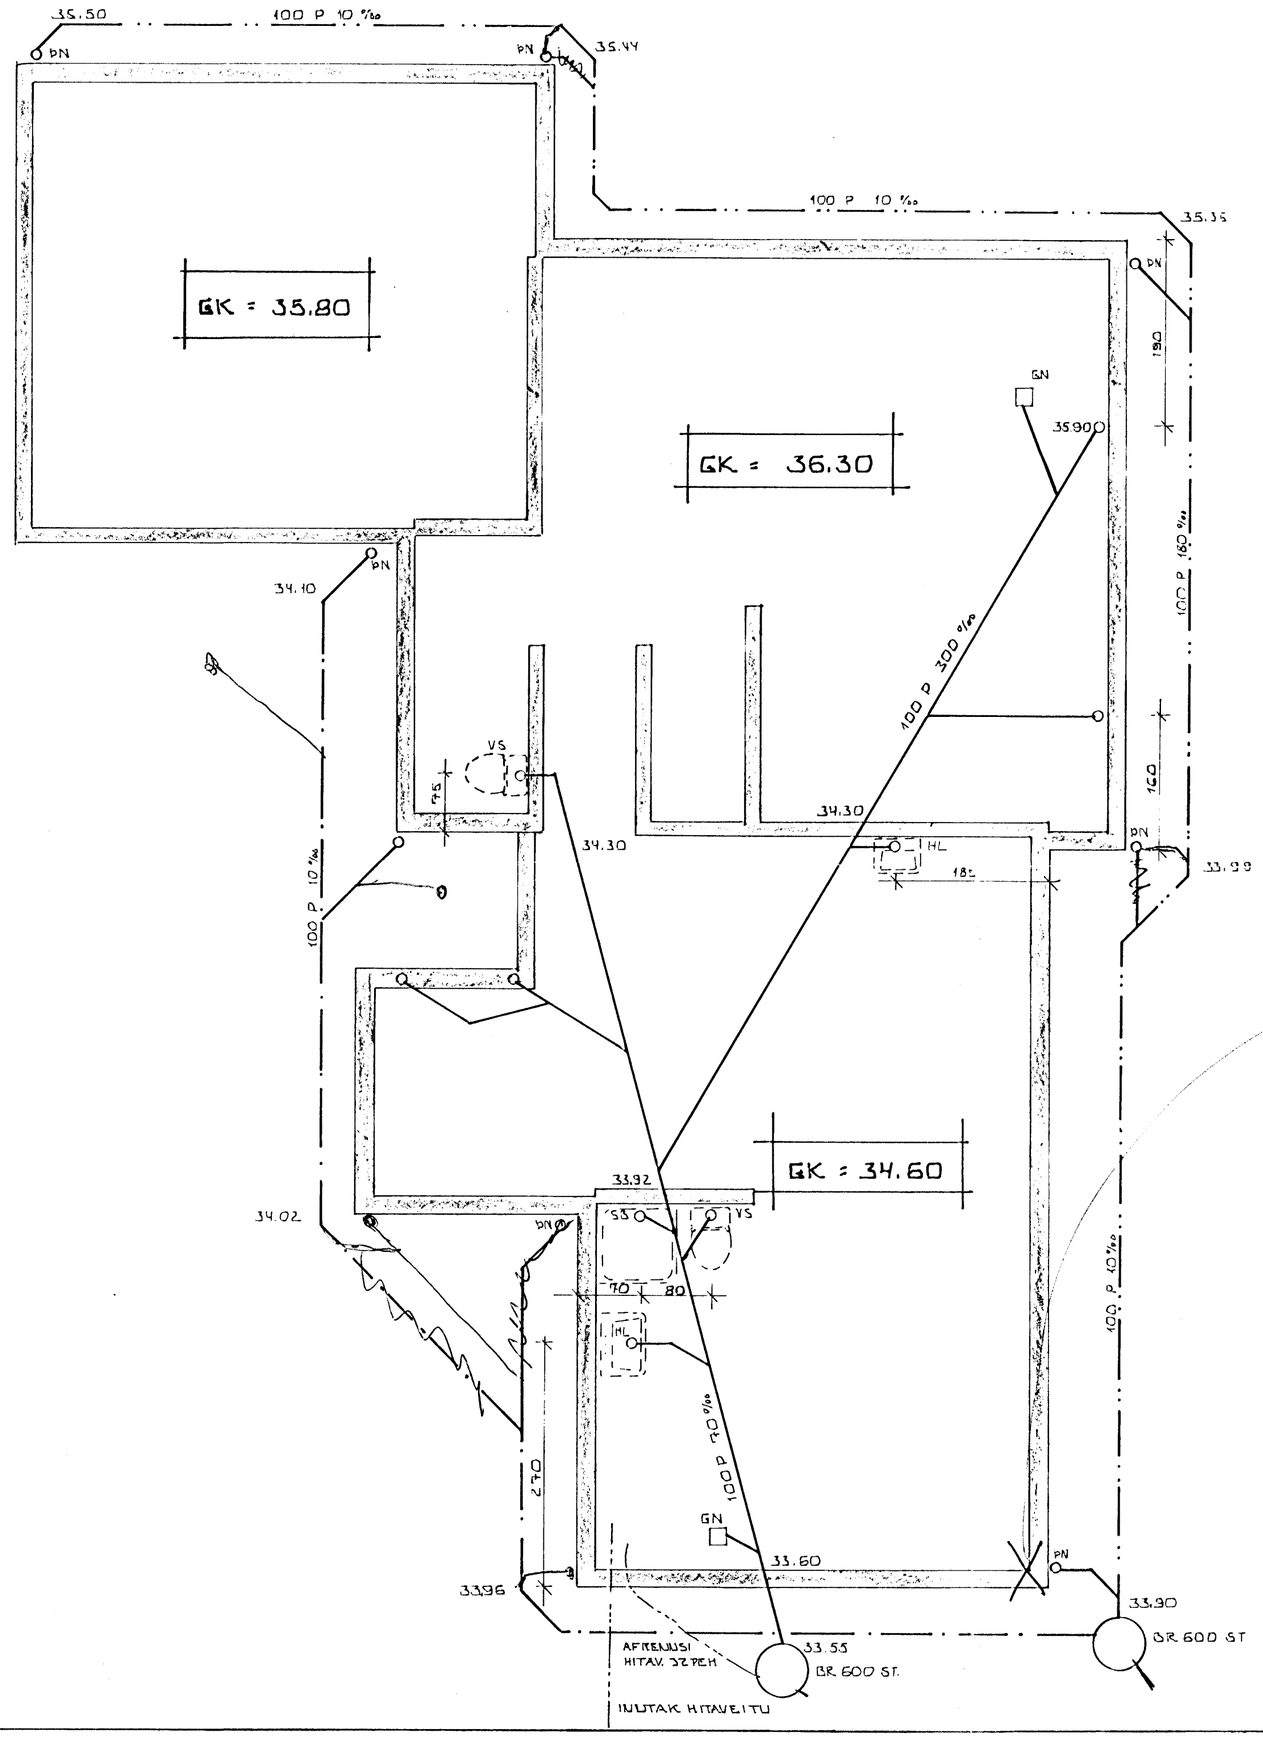

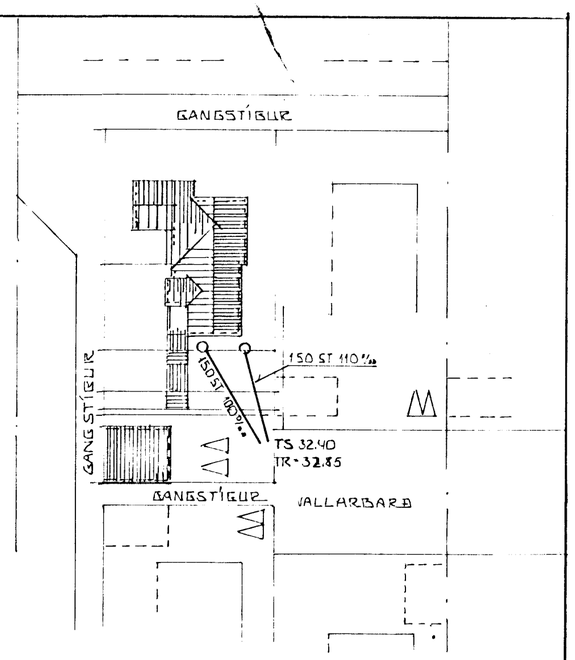

AFSTÖÐUMYND ~ 1:500

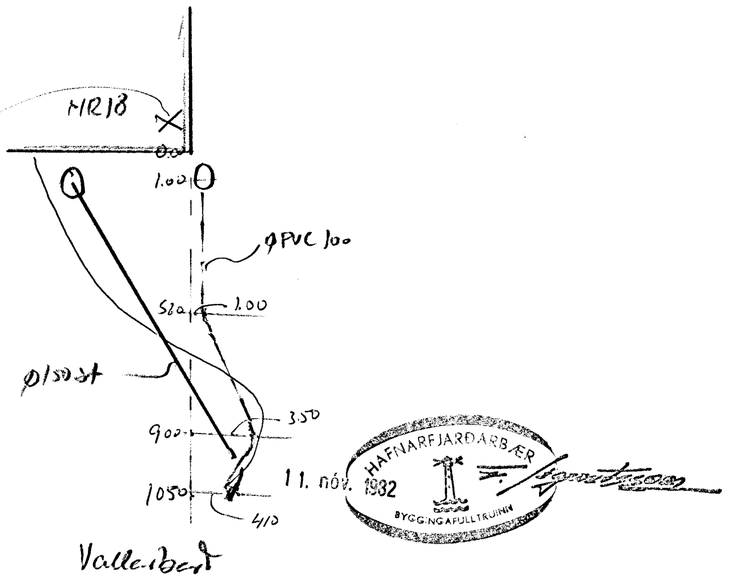

VALLARBARÐ 18 HAFNARFIRÐI GRUNNMYND GRUNNLAGNA MÆLIKV. ~1:50	DAGS: 01.10.82 REIKN. TEIKN FE. VERK NR. 8232
SIGURÐUR ÞORLEIFSSON TÆKNIFRÆÐINGUR F.T.F.I. STRANDGÖTU 11 HAFNARFIRÐI SÍMI 54951	BLAÐ NR. 02