
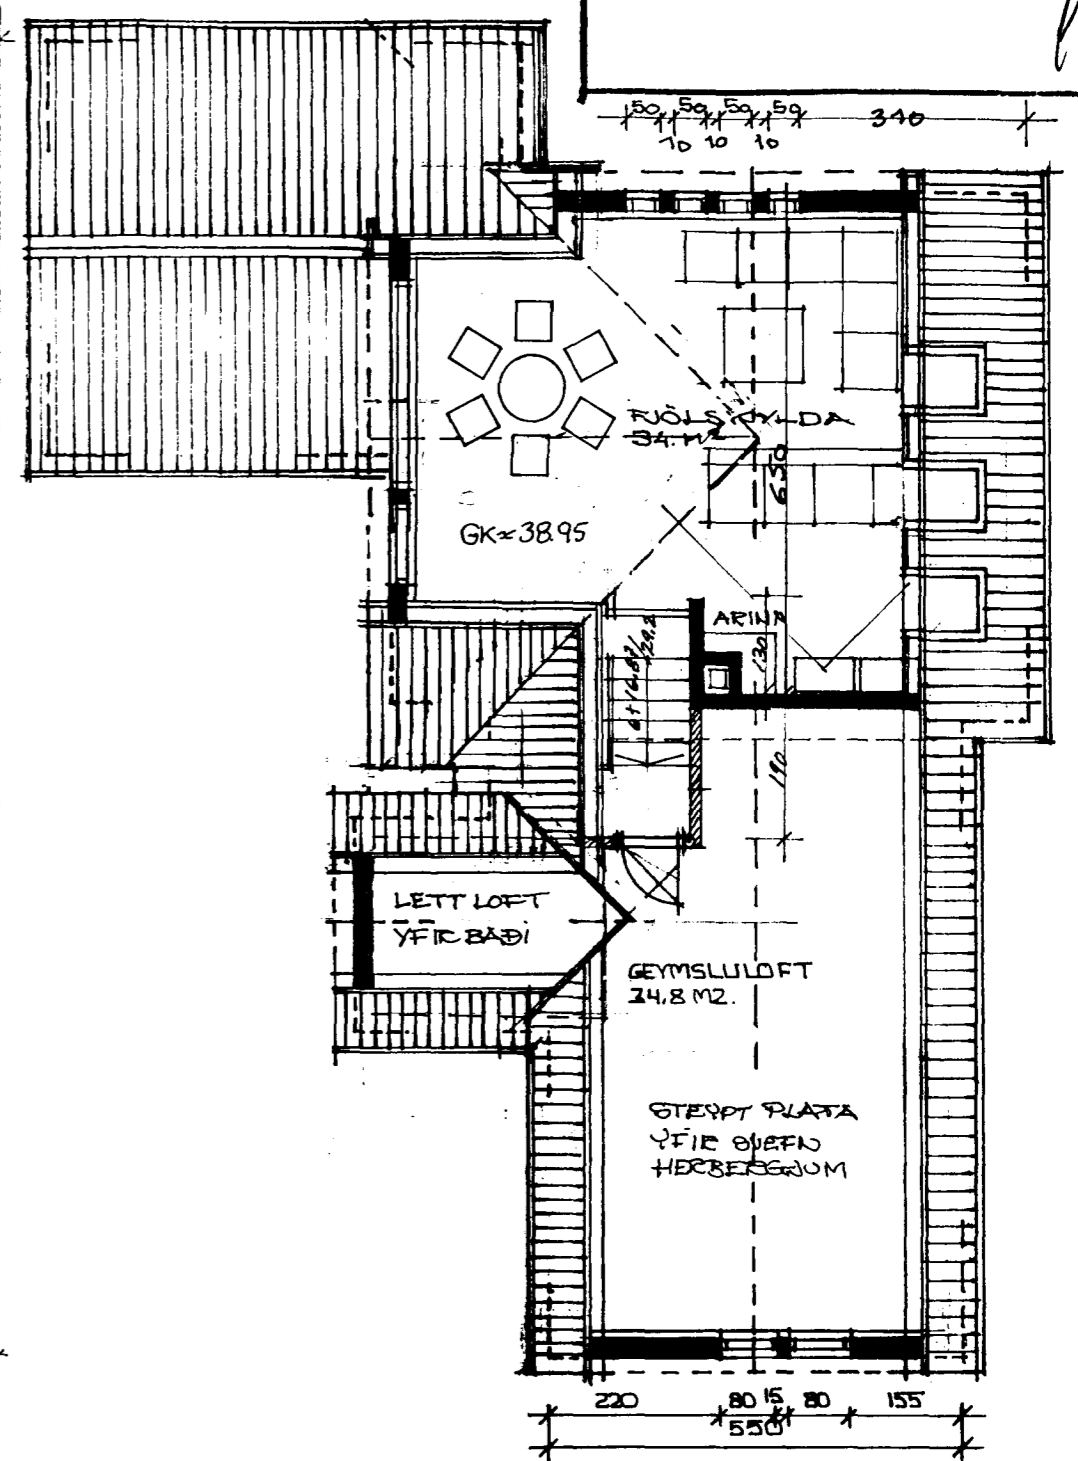
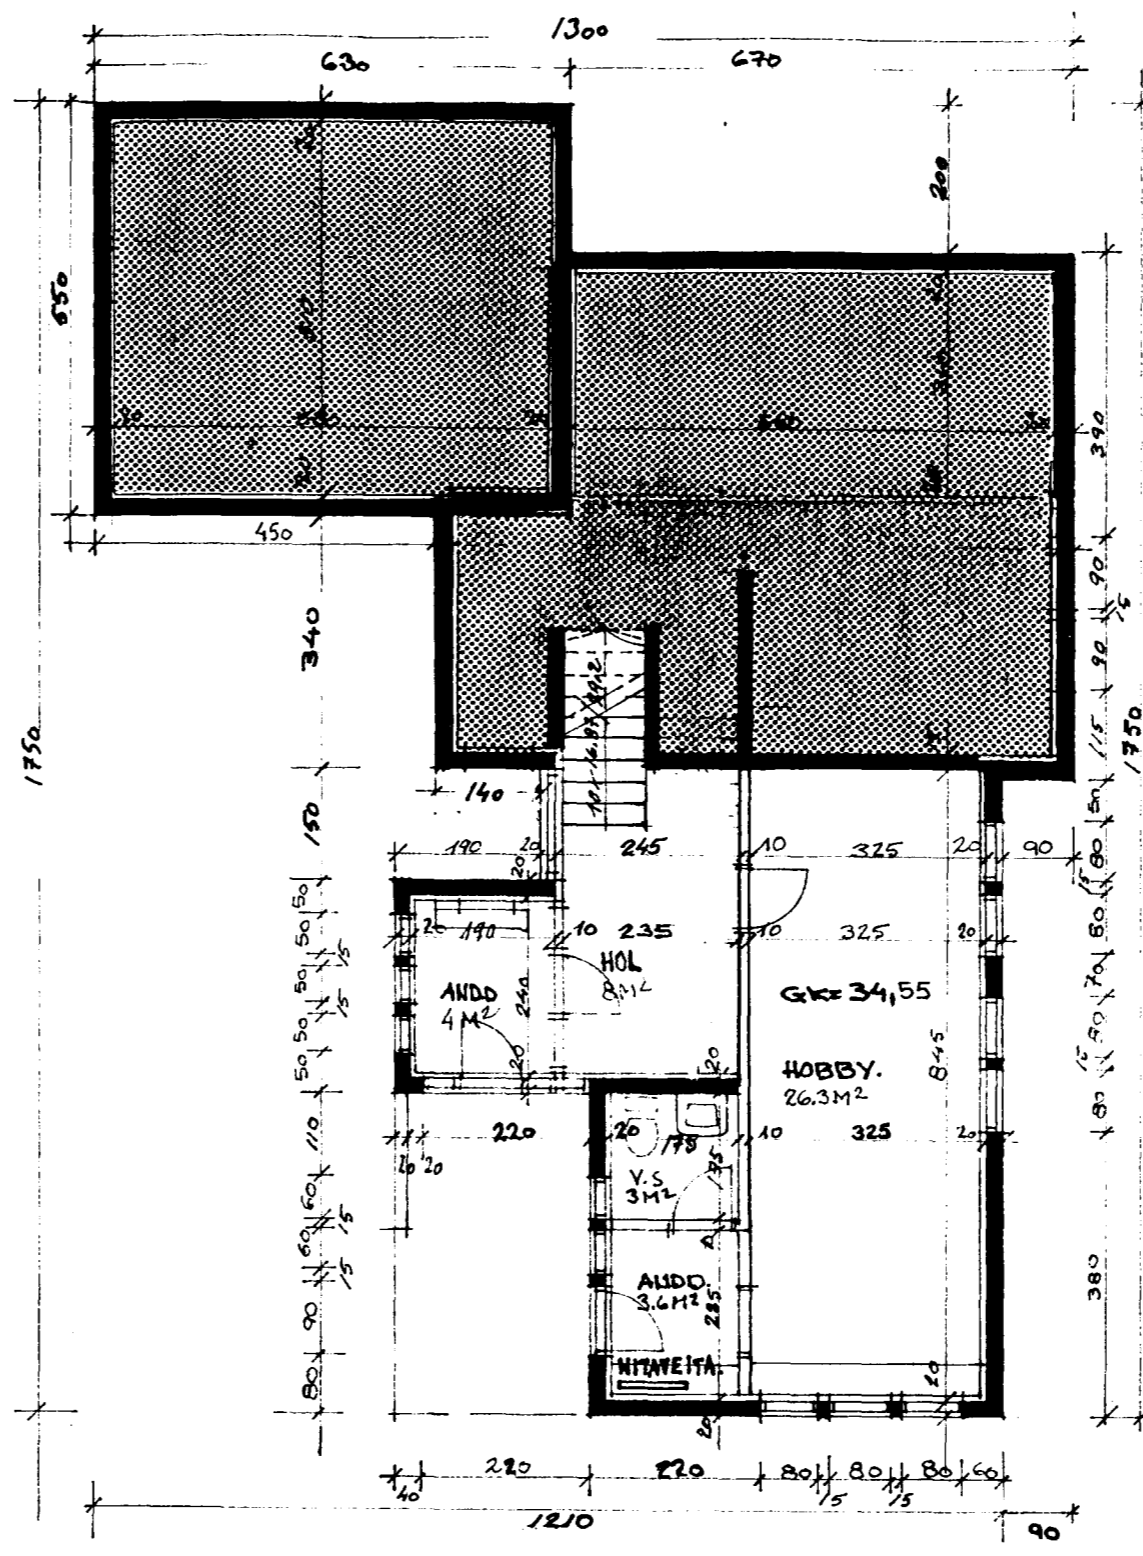


VALLABARD 18.

Samþykkt þann
18 SEPT. 2001
Byggingafultrúinn í Hafnarfirði
F.h. Kristján Þórarinnsson

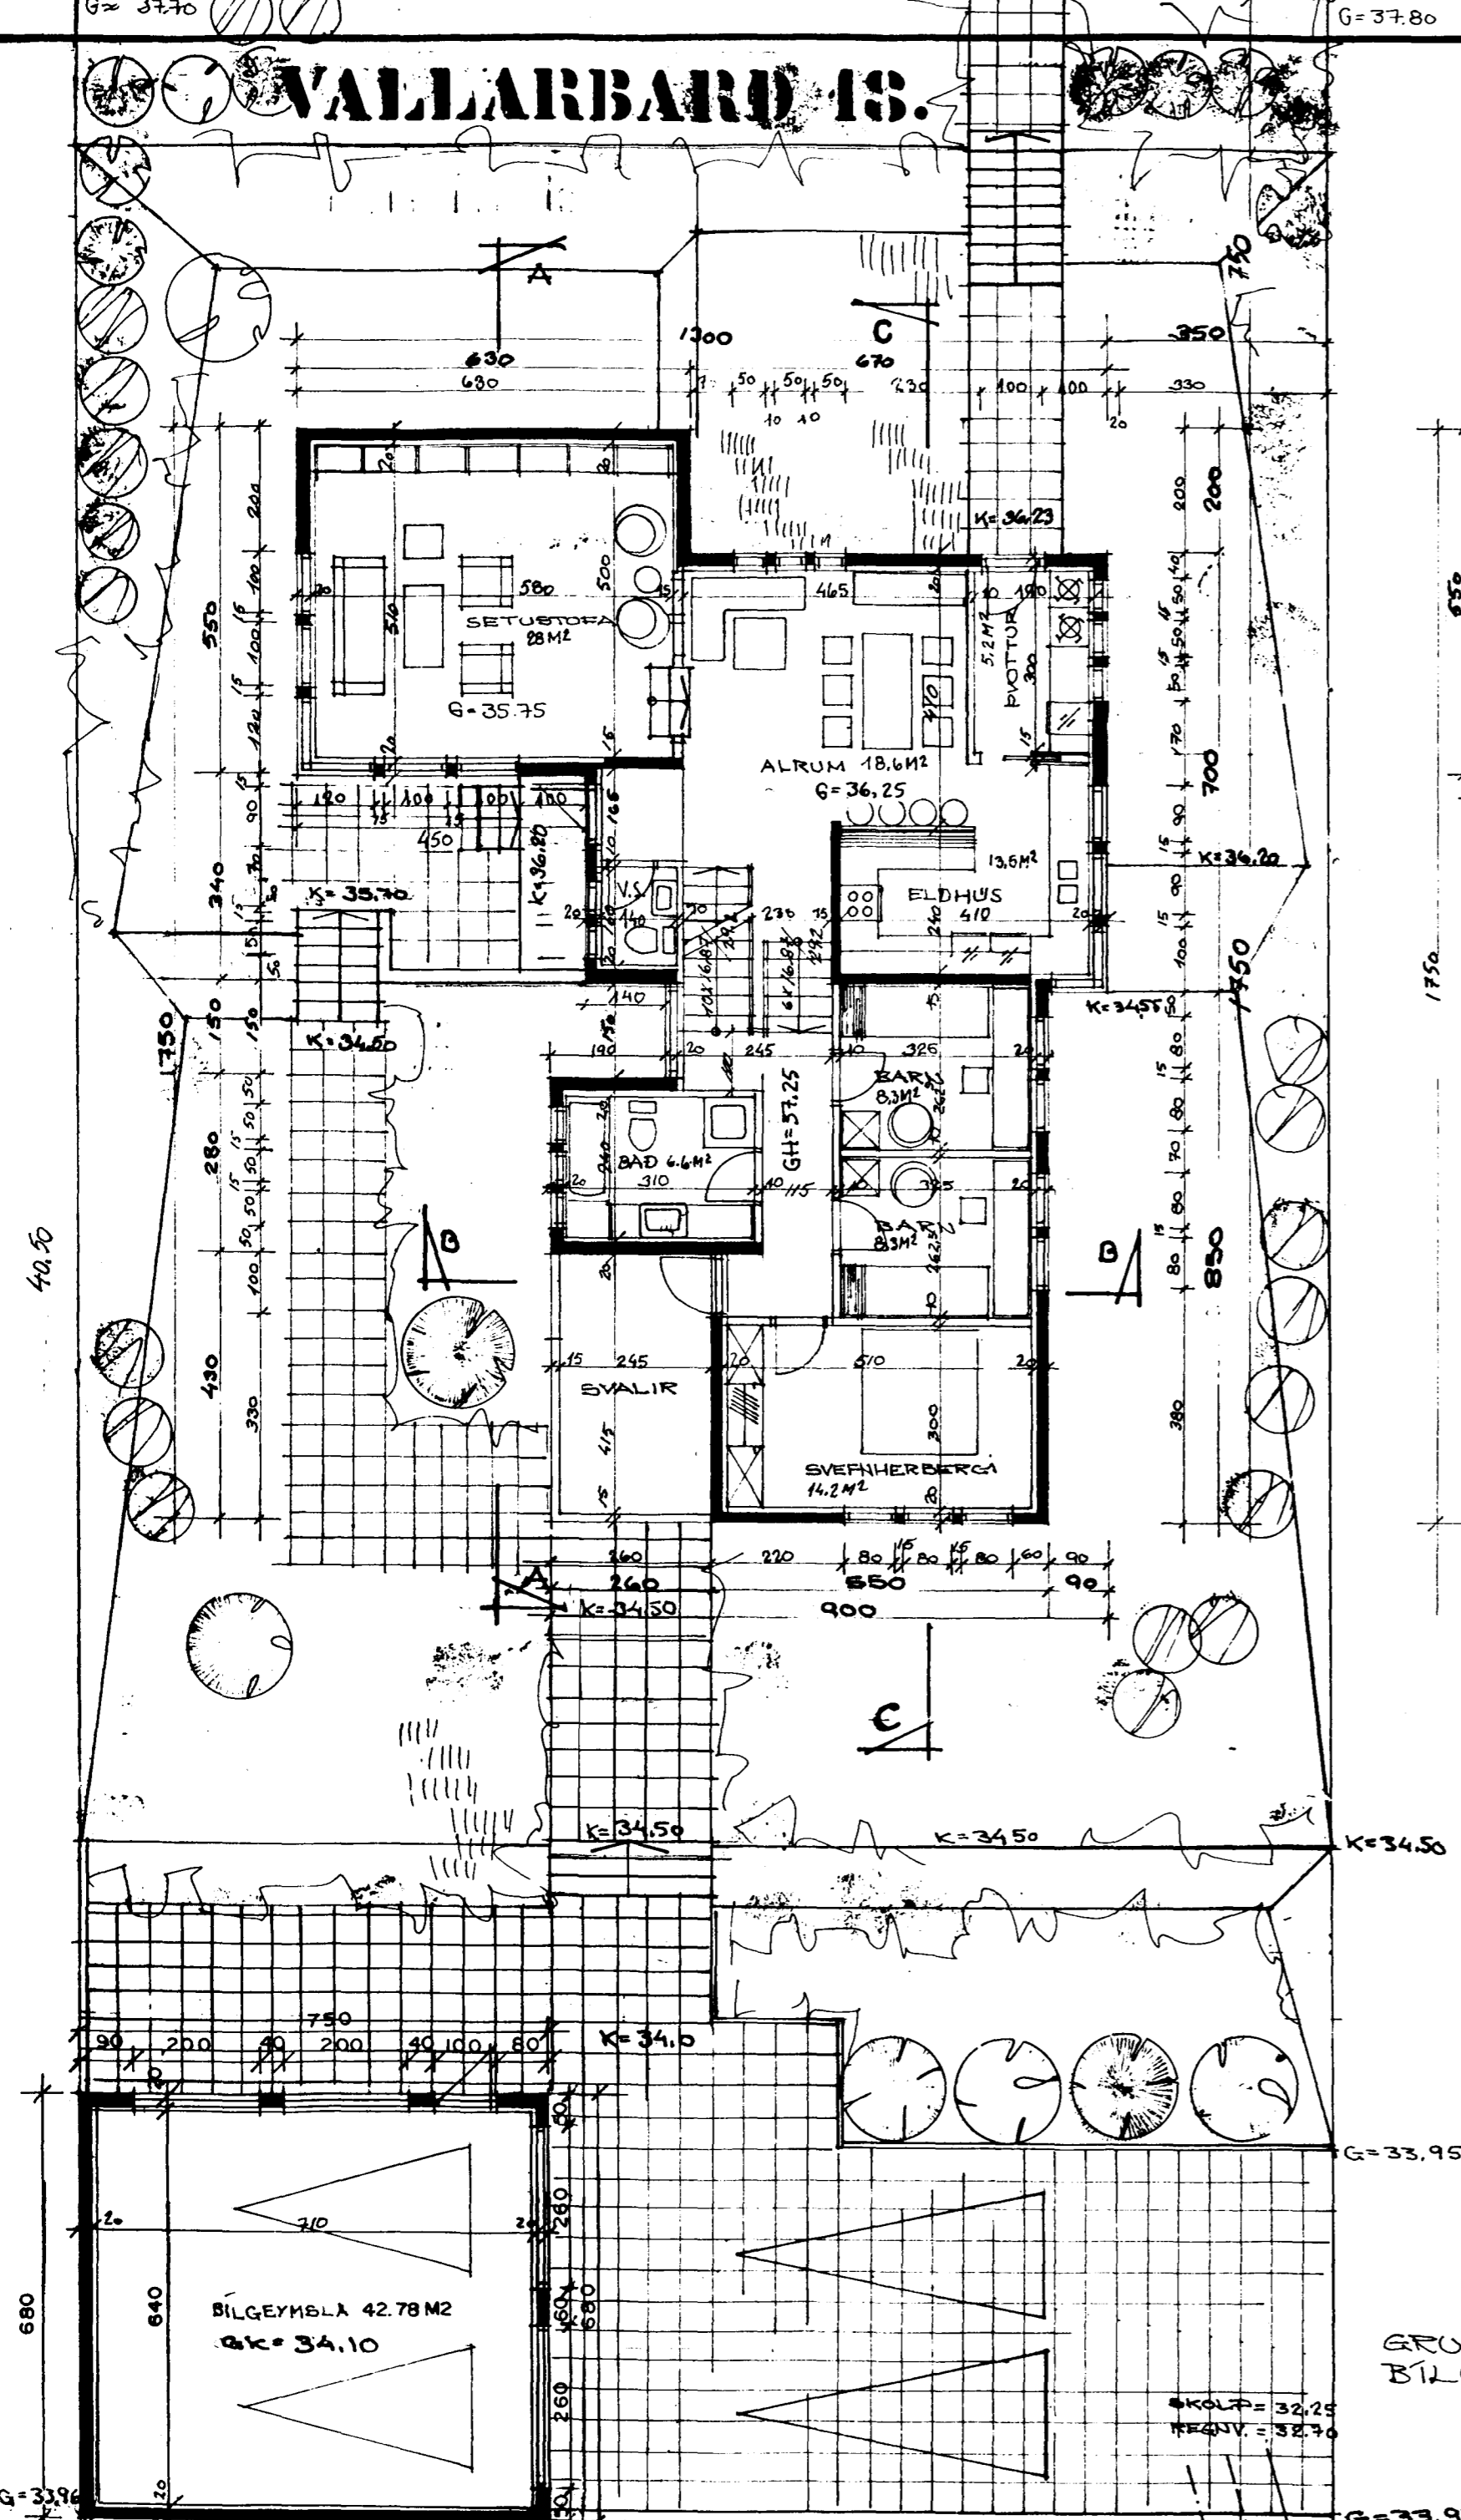

GRUNNMYND JARÐHÆÐAR M. 1:100

GRUNNMYND ÞAKHÆÐAR M. 1:100.

GRUNNMYND HÆÐAR OG
BÍLGEYMSLU M. 1:100.

2 STK GLUGGAR SETTIR A GEYMSLULOFT 13.09.2001.

14/9/01
lirp

LÖG BRENNT OG HÆÐAR KÖTLAGAR SEPTEMBER 99

BÍLGEYMSLU BRETT 430x1114	VALLABARD 18 EINSVLIÐSHÚS GRUNNMYNDIR	TEIKNADÍ JULÍ 82
KÖTLAGAR SEPTEMBER 99	SIGURDUR ÞORVARÐARSSON BYGGINGAFRÆÐINGUR	MKV. 1:100
BRETT 14.09.99	BREIÐVALGI 28 HAFNARFIRÐI SÍMI 54092	NR 1 AF 3