
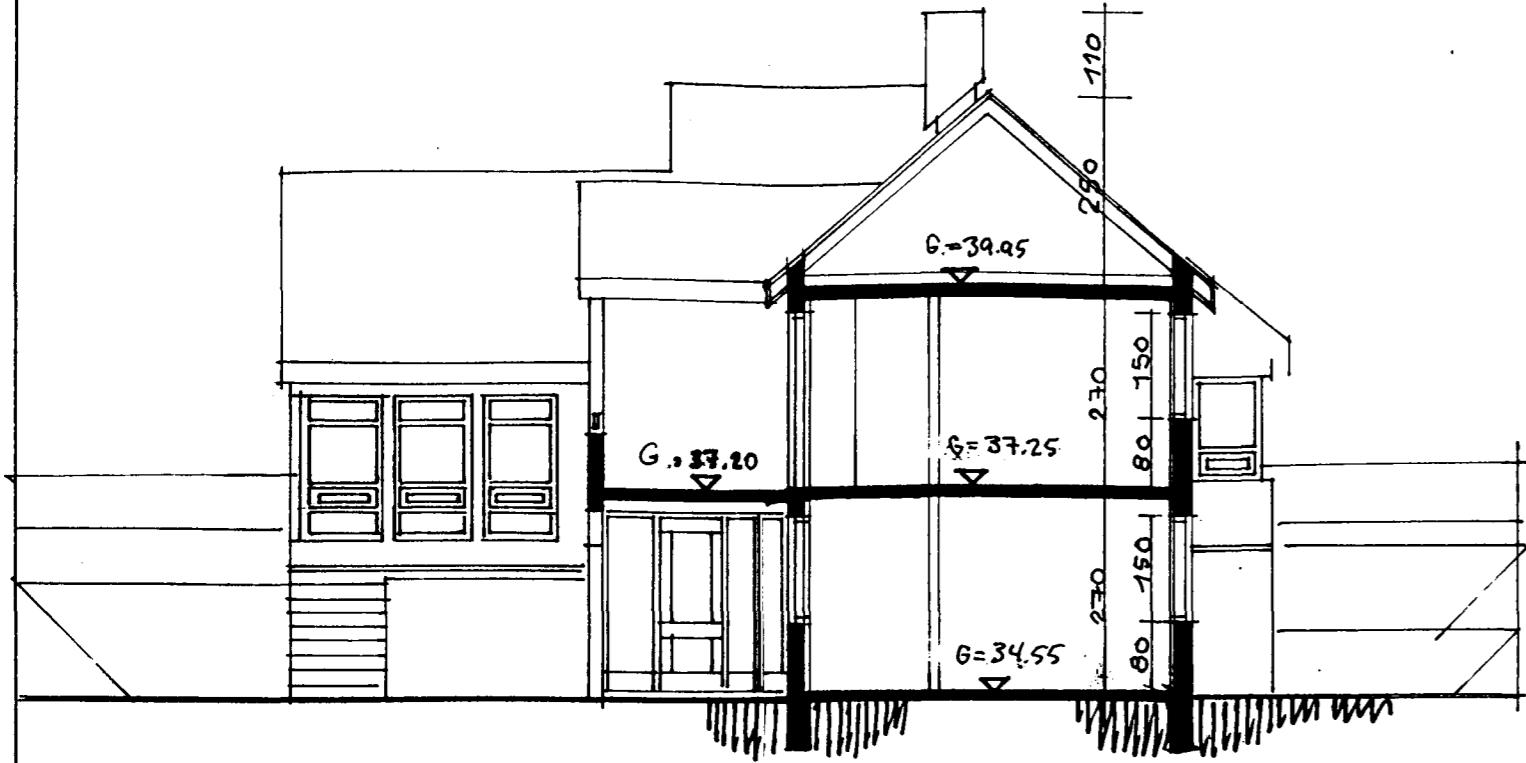



VALLARBARD 18.

Samþykkt þann
18 SEPT. 2001
Byggingafultrúinn í Hafnarfirði
F.h. Kristján Þórarinnsson


KJP

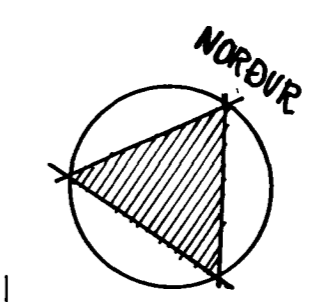


SNID B-B M=1:100

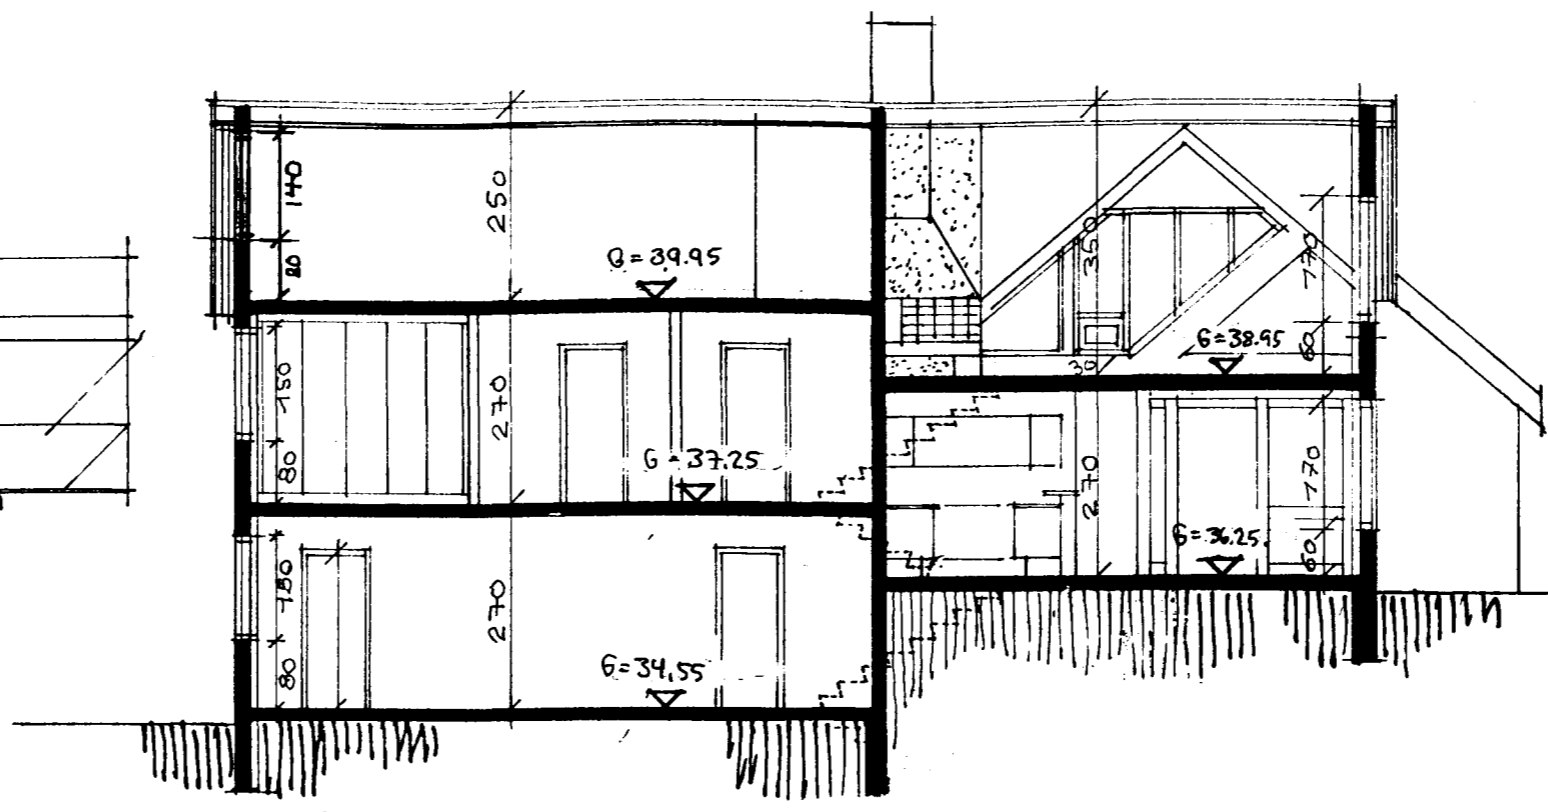


SNID C-C. M. 1:100

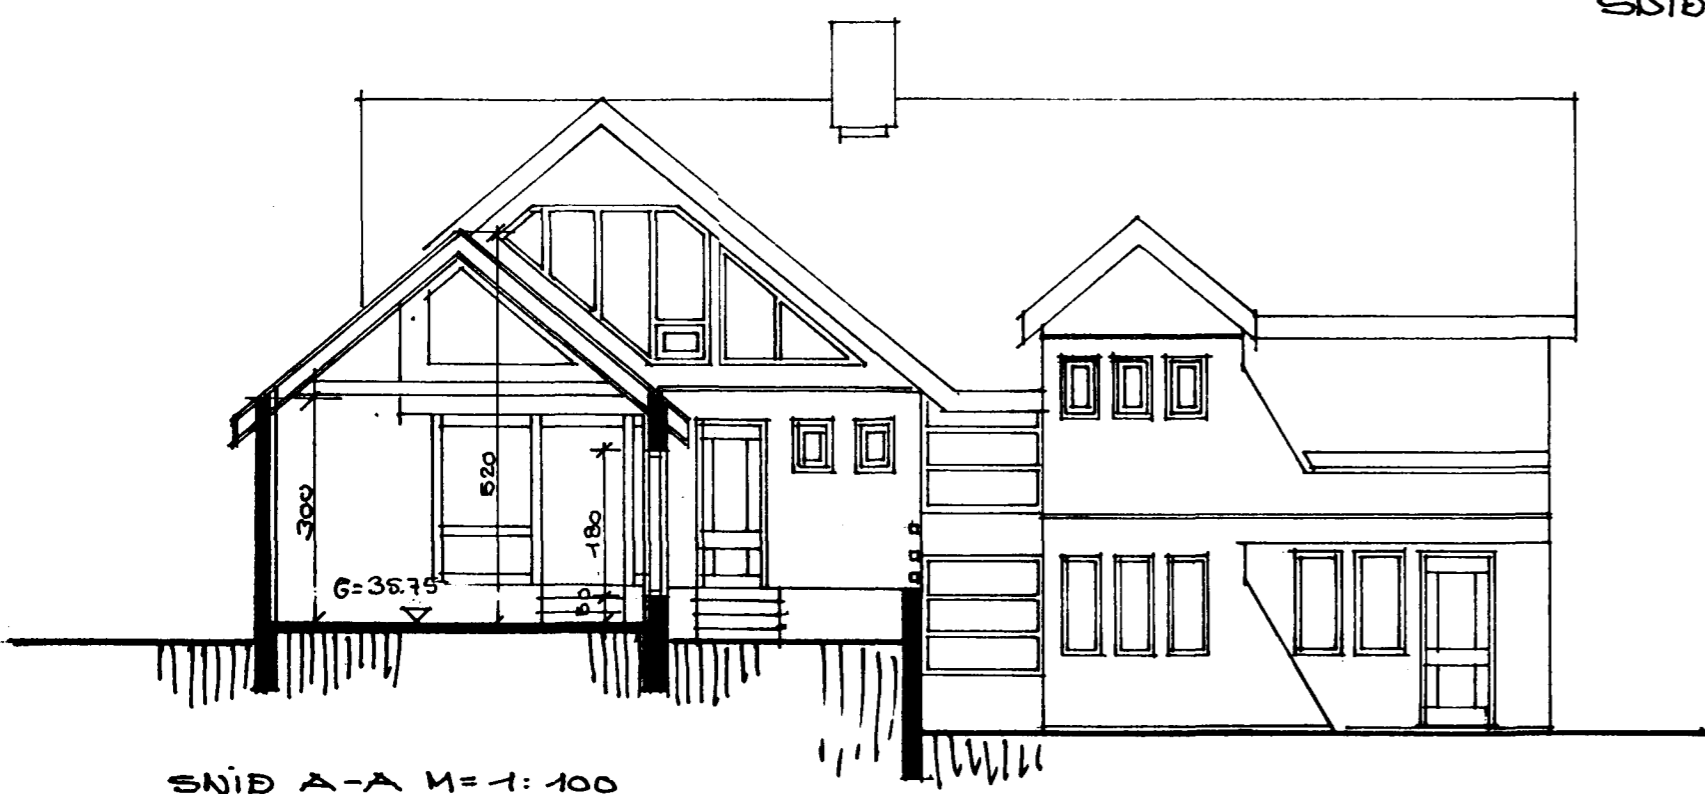

SNID A-A M=1:100

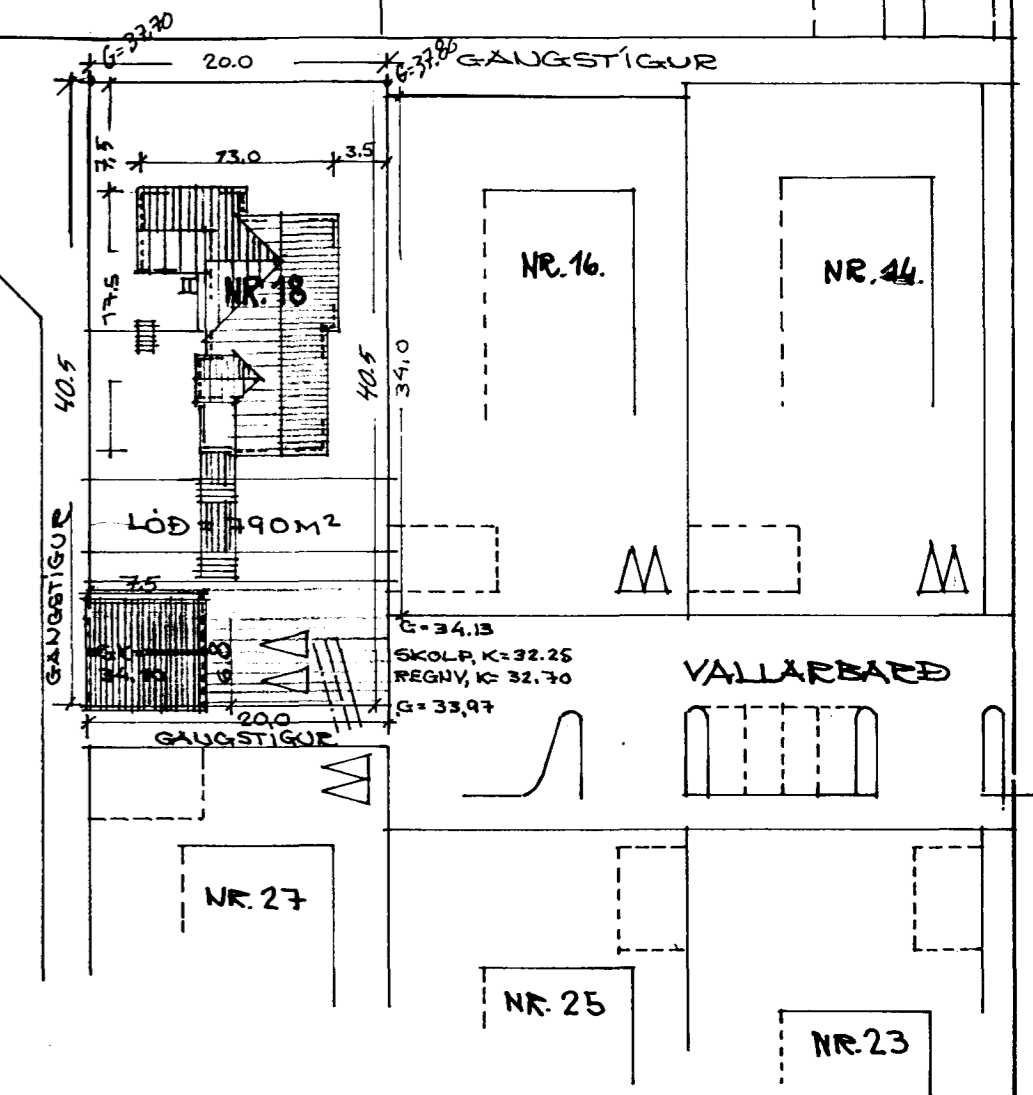

AFSTÖBUMYND. M. 1:500

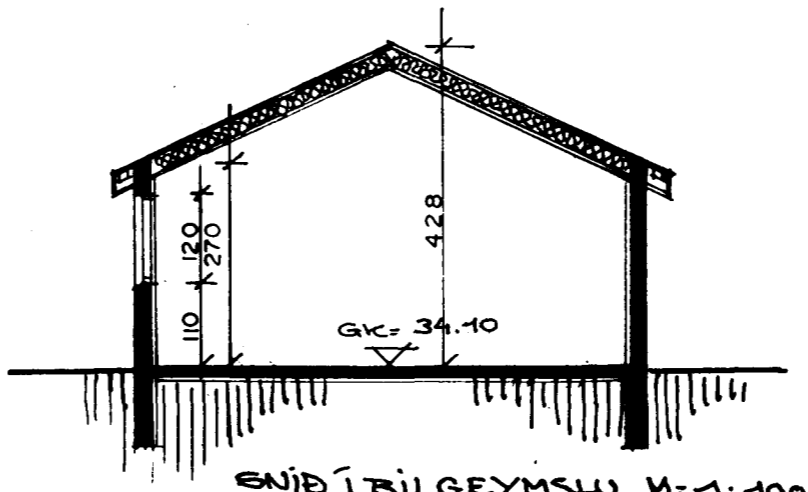

SNID Í BILGEYMSLU M=1:100

SKÝRINGAR:


FLATARMÁL: JARÐHÆÐ	56.0M ² BRÚTTÓ
— " — HÆÐ	142.5M ² "
— " — ÞAKHÆÐ H ≥ 1.8M.	35.0M ² "
FLATARMÁL SAMTALS	233.5 M ²
BRÚTTÓ RÚMMÁL HÚSS	761.0M ³

FLATARMÁL BILGEYMSLU	51 M ² BRÚTTÓ
BRÚTTÓ RÚMMÁL BILGEYMSLU	1781 M ³ BRÚTTÓ

KÖLNUNARTÖLUR SKULU VEPA Í SAMREMI VIE ÍST-66.



BILGEYMSLA ÚTLIT SUÐAUSTUR M. 1:100

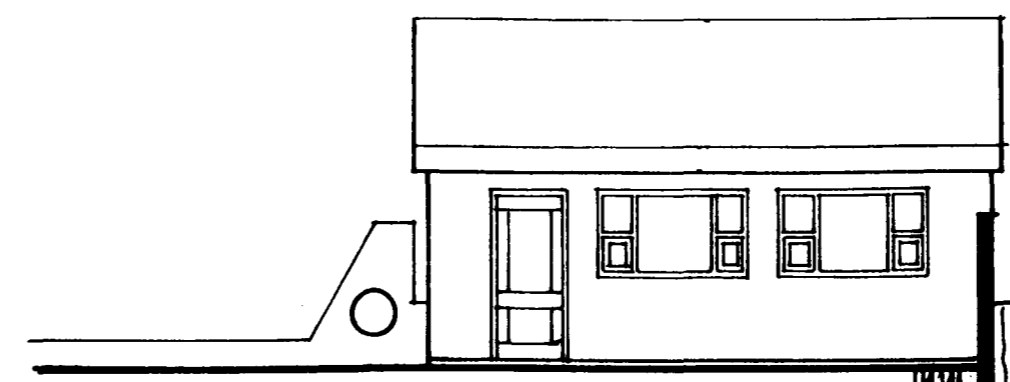

BILGEYMSLA ÚTLIT NORÐ-VESTUR M=1:100

14/9 01
LJP

2 STK GLUGGAR SETTIR A GEYMSLUOFT 13.09.2001.

LÖÐ BREVTT OG HJEDAFKÖTAR LAGFATDÍR Í SEPT. 97. DPA

BILGEYMSLU BREVTT Í JÚLÍ 1997	VALLARBARD 18 EINBYLISHUS SNID / ÚTLIT BILGEYMSLU / AFSTÖBUMYND	TEIKNAD TÚLÍ 82
KÖND STAFDÍR BREVTT Í SEPT. 82	BIGVEDUR ÞORVARÐARSON BYGGINGAERFEDINGUR	MKV: 1:500 / 1:100
BREVTT AGUST 82	BREIÐVANGI 28 HF. 8IMI B409Z	NR 3 AF 3

Legumkur þorvaldur