




*Blg*  

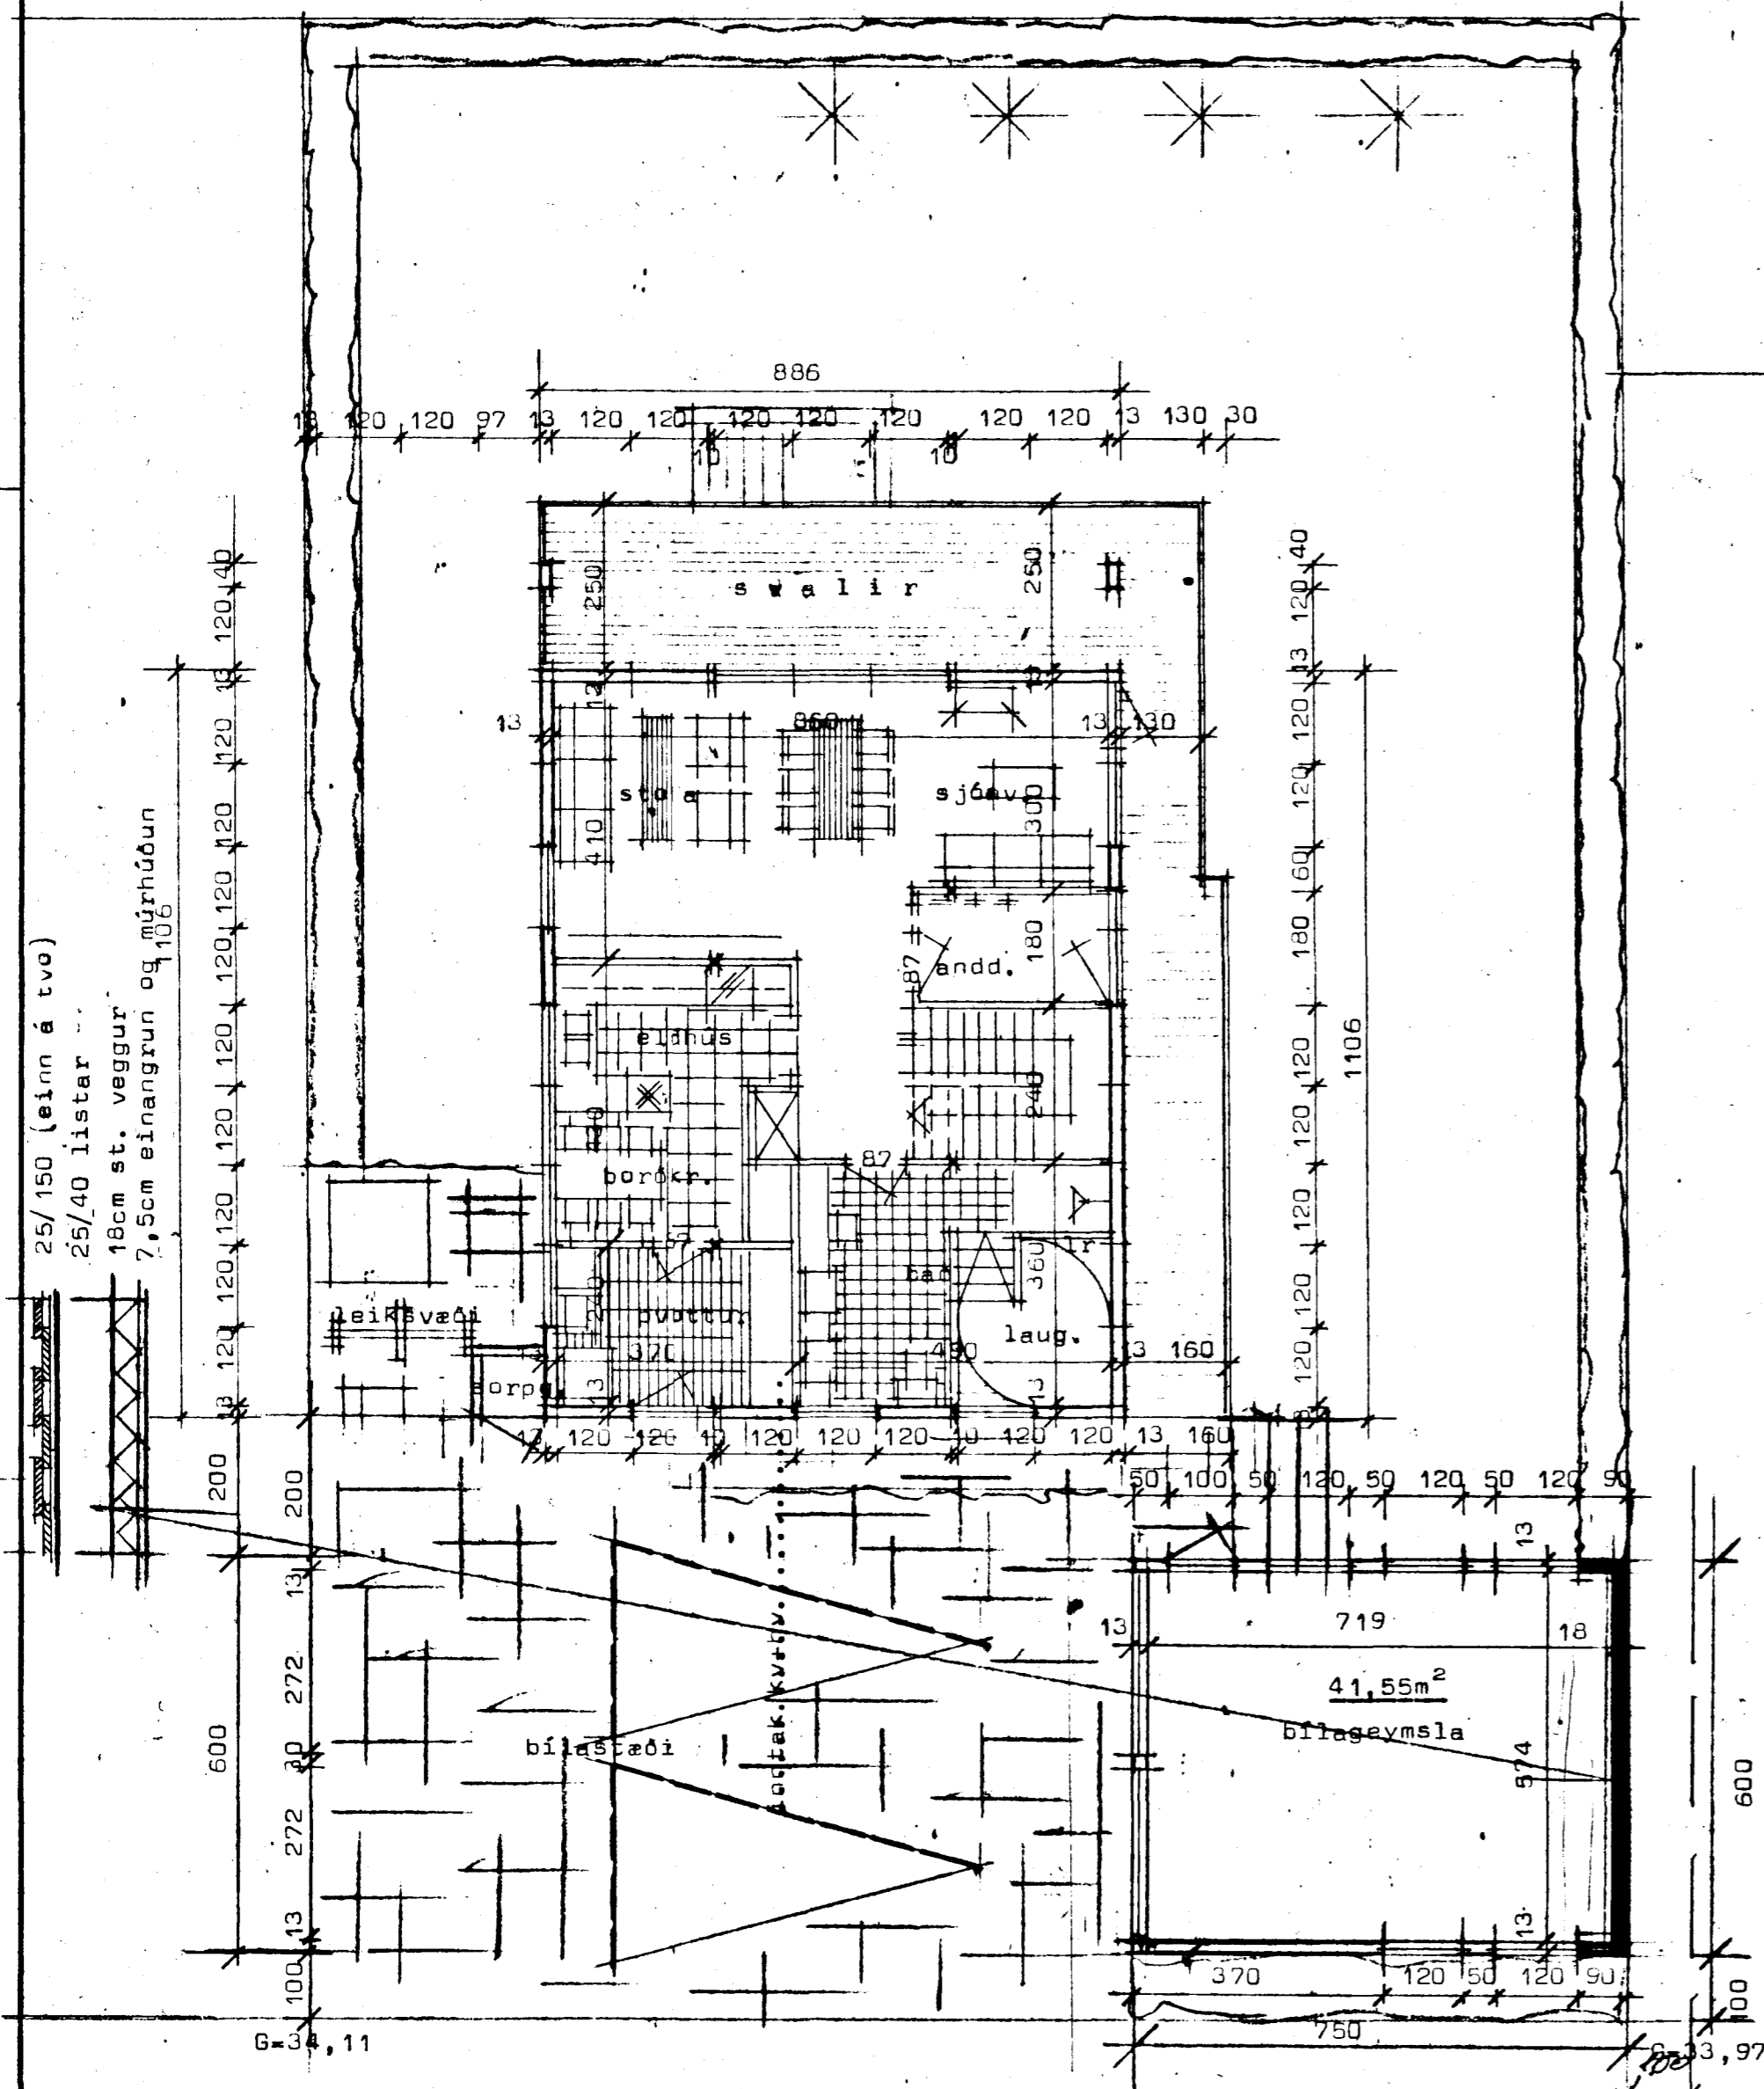

Grunnmynd hæðar

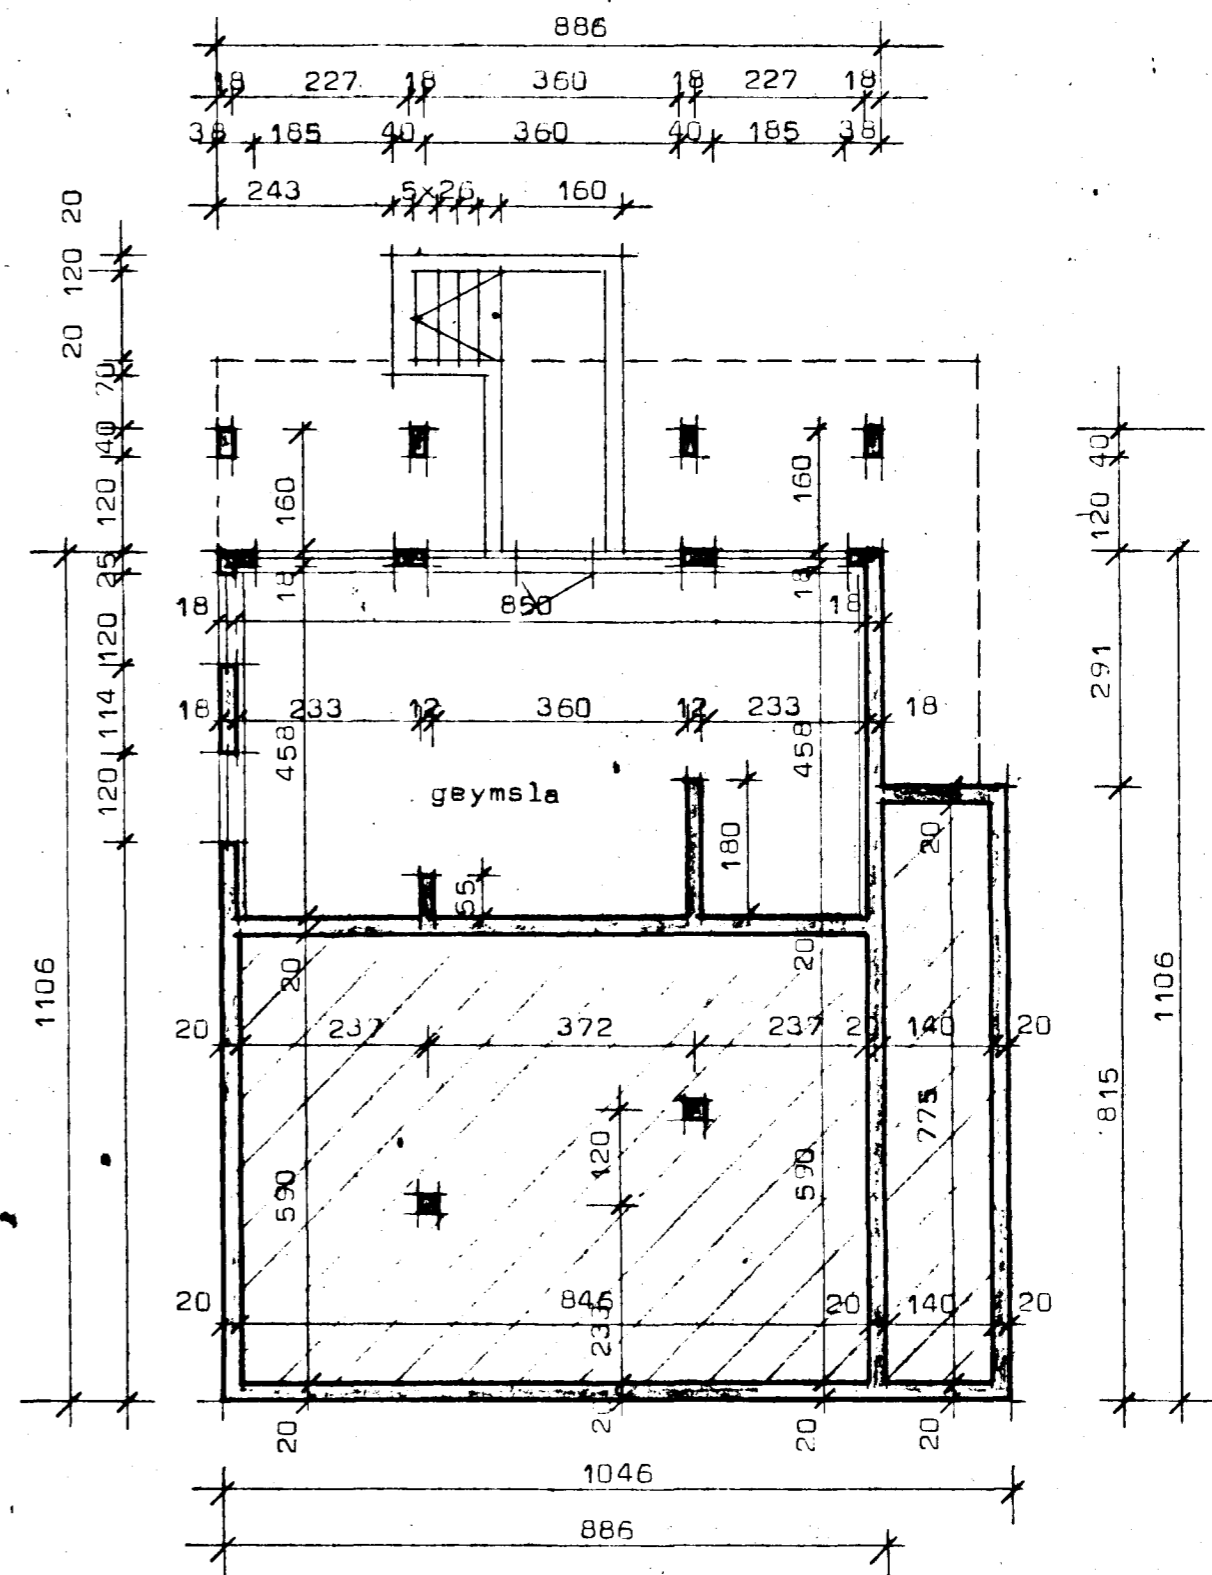

Grunnmynd kjallara

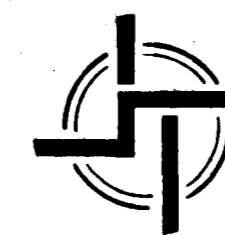

**STADALHÚS** S T

TEIKNISTOFA SIÐUMÍLA 31 SÍMI 83141

VERKEFNI	DAGS.	1983	VERK NR
Grunnmyndir	MKV.	1:100	ST 160
Vallarbarð 19 Hafnarfirði	BR.	okt87SG	
	BLAD NR	1.01	

*Sigurdur Guðmundsson* *Sigurður P. Kristjánsson*  
SIGURÐUR GUÐMUNDSSON · SIGURÐUR P. KRISTJÁNSSON ETÍ