


Samþykkt á fundi bygginga-
nefndar þ. 29. 6. 1989

BYGGINGAFULLTRÚINN
Í HAFNARFIRÐI

[Handwritten signature]

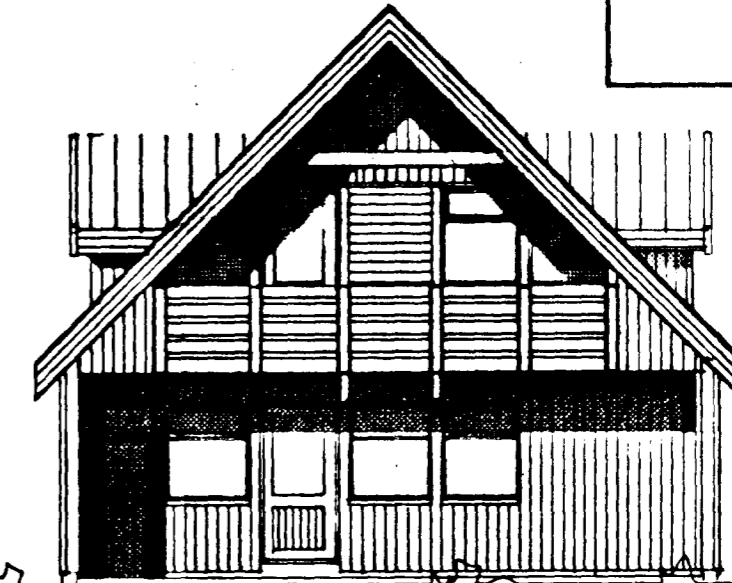

SUBAUSTUR



SUBVESTUR



NORÐVESTUR



NORÐAUSTUR

BR MAÍ 1989 BETT VÍÐ KVIST Á N-AHLÍÐ JP'SS
SVEINN G. SVEINSSON — SIGURBUR SIGURSSON — JOHANNES PÉTURSSON

RVK I NOV. '83	HÚSAMÍÐJAN H SÖBÁVOGI 3-B, RVK, SÍMI 84599 F FÍFUHVAMMI KÓPAV, SÍMI 43621	GERÐ NR.
REK.N. TEIKN. SS SGS YFIRP. JP	VALLARBARÐ 19 HAFNARFIRÐI	VERK NR. T 763
MÆLIKV. 1: 100	ÚTLITSMYNDIR	TEIKN NR. 2

[Handwritten signature]