


(L=32,00)

(L=32,00)

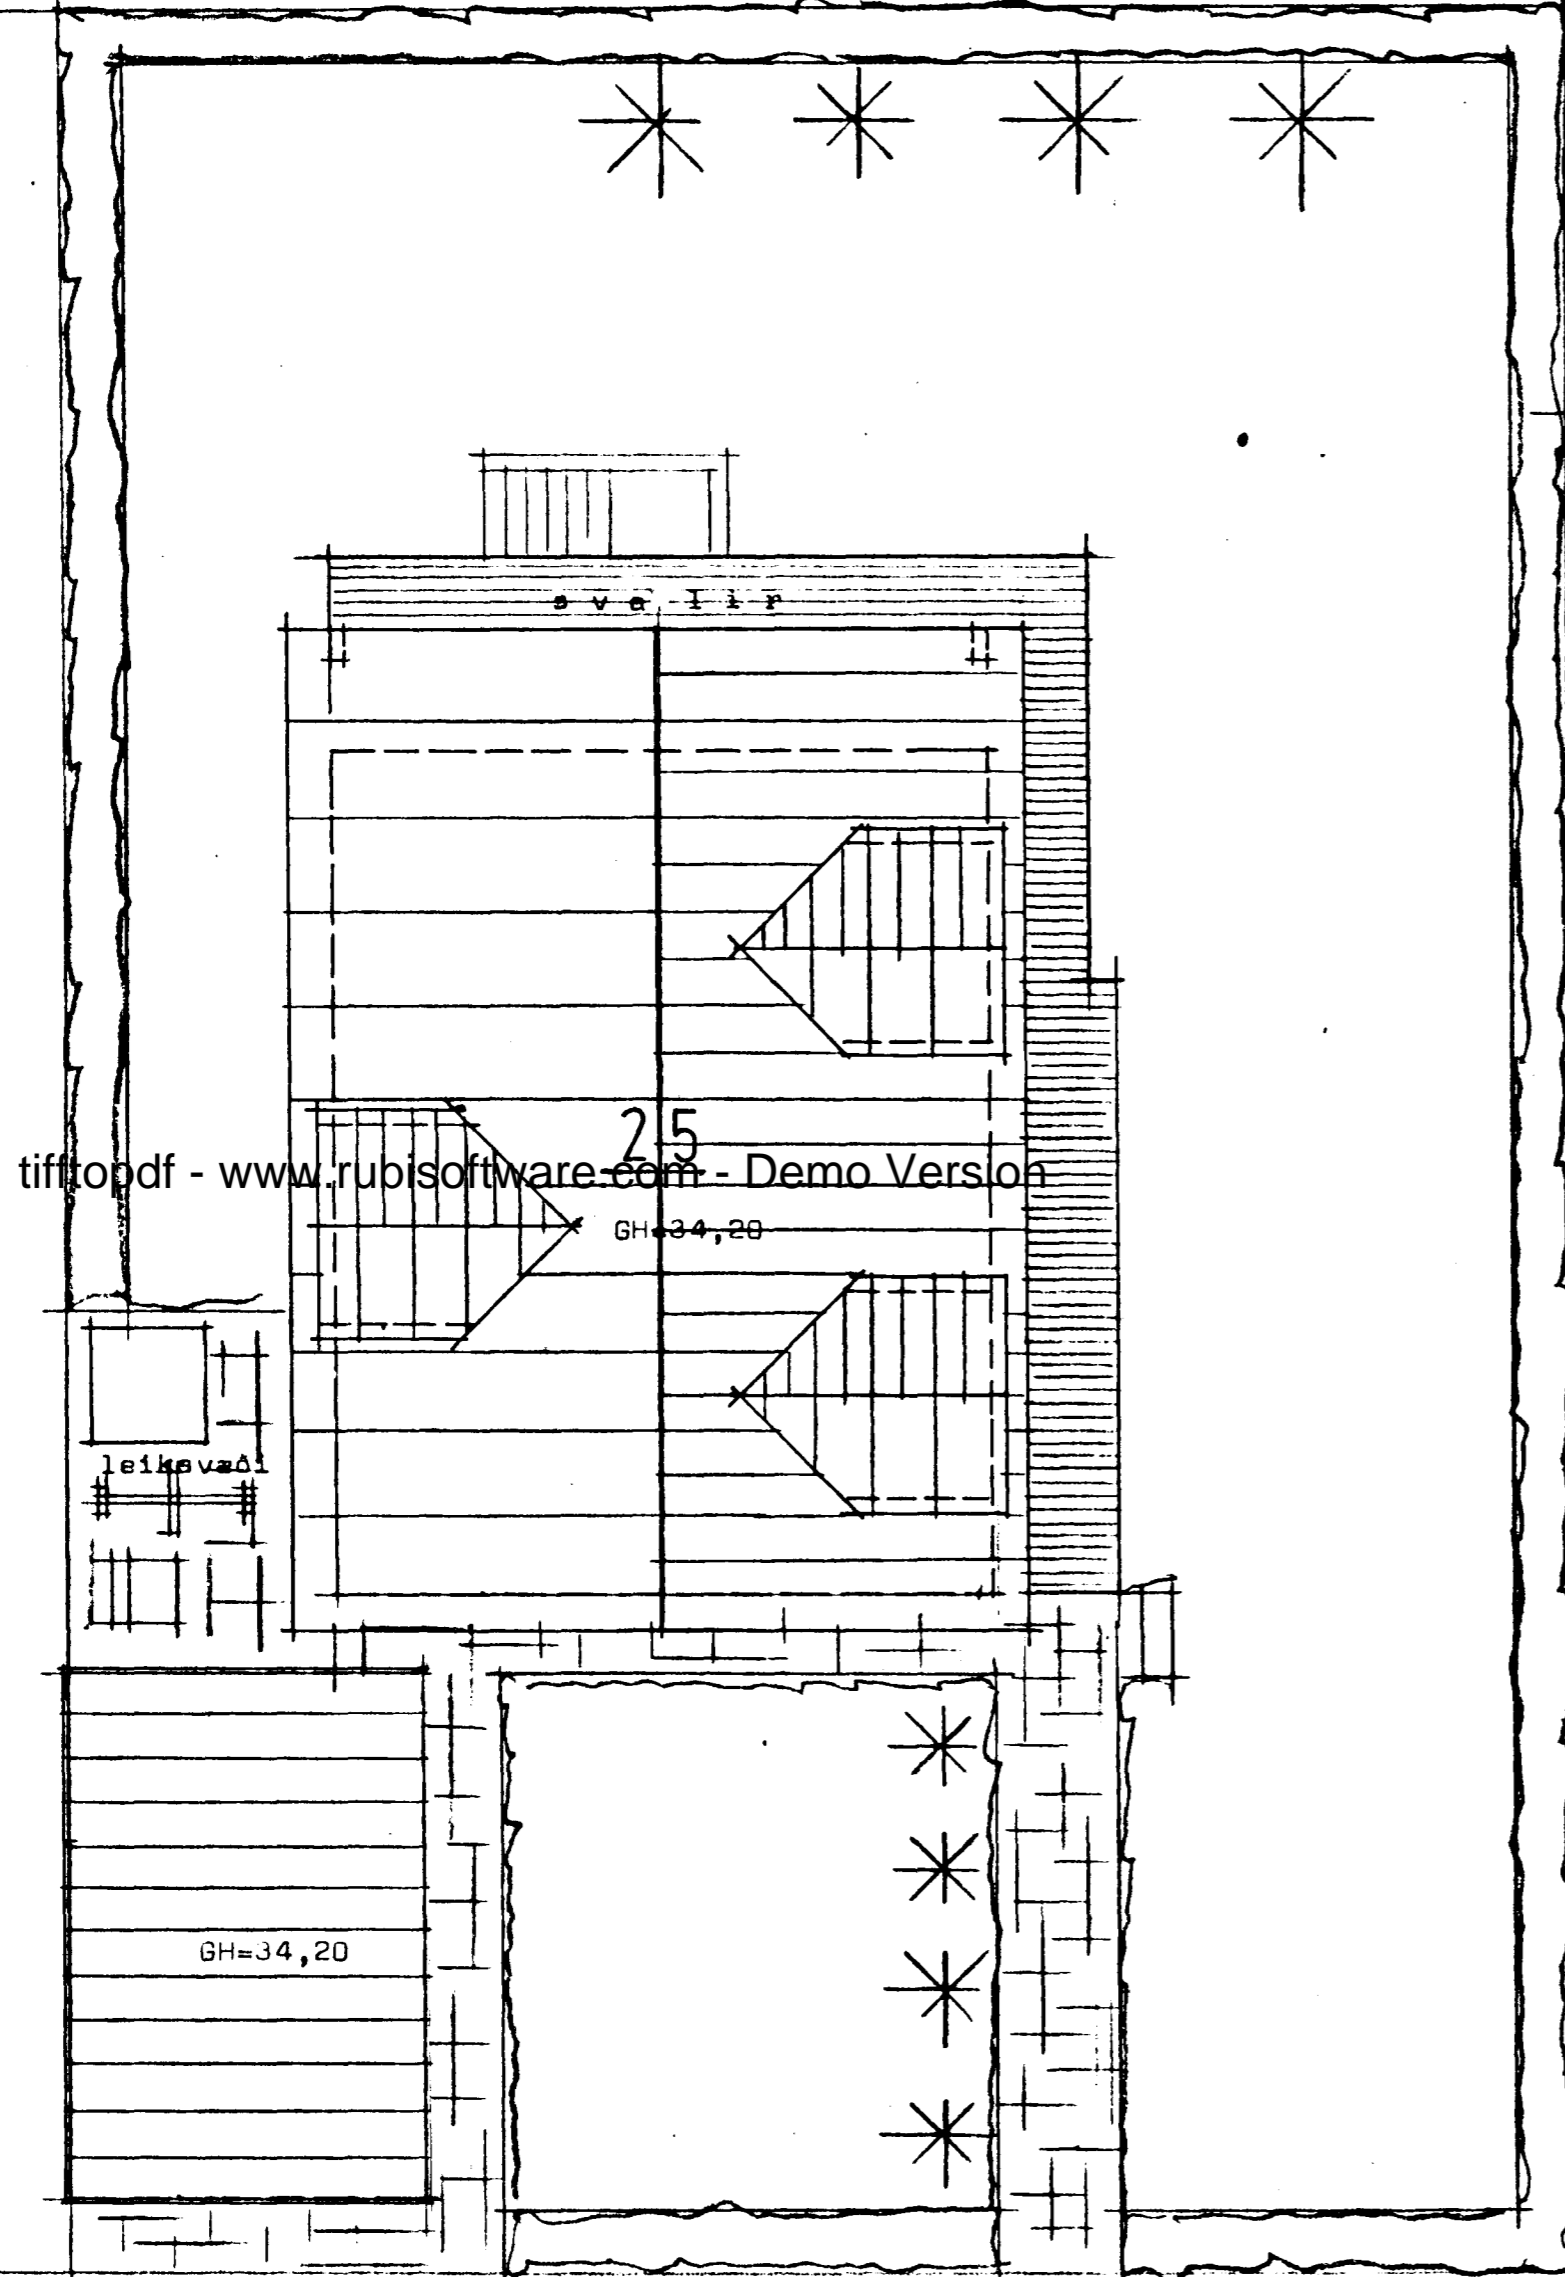

tiffopdf - www.rubissoftware.com - Demo Version

G34, 11

(33, 97)


VALLARBARÓ

Samþykkt á fundi bygginga-
nefndar þ. 22.12.1984

BYGGINGAÆVILLTRÖN N

I HAFNARFIRÓÍ

suður

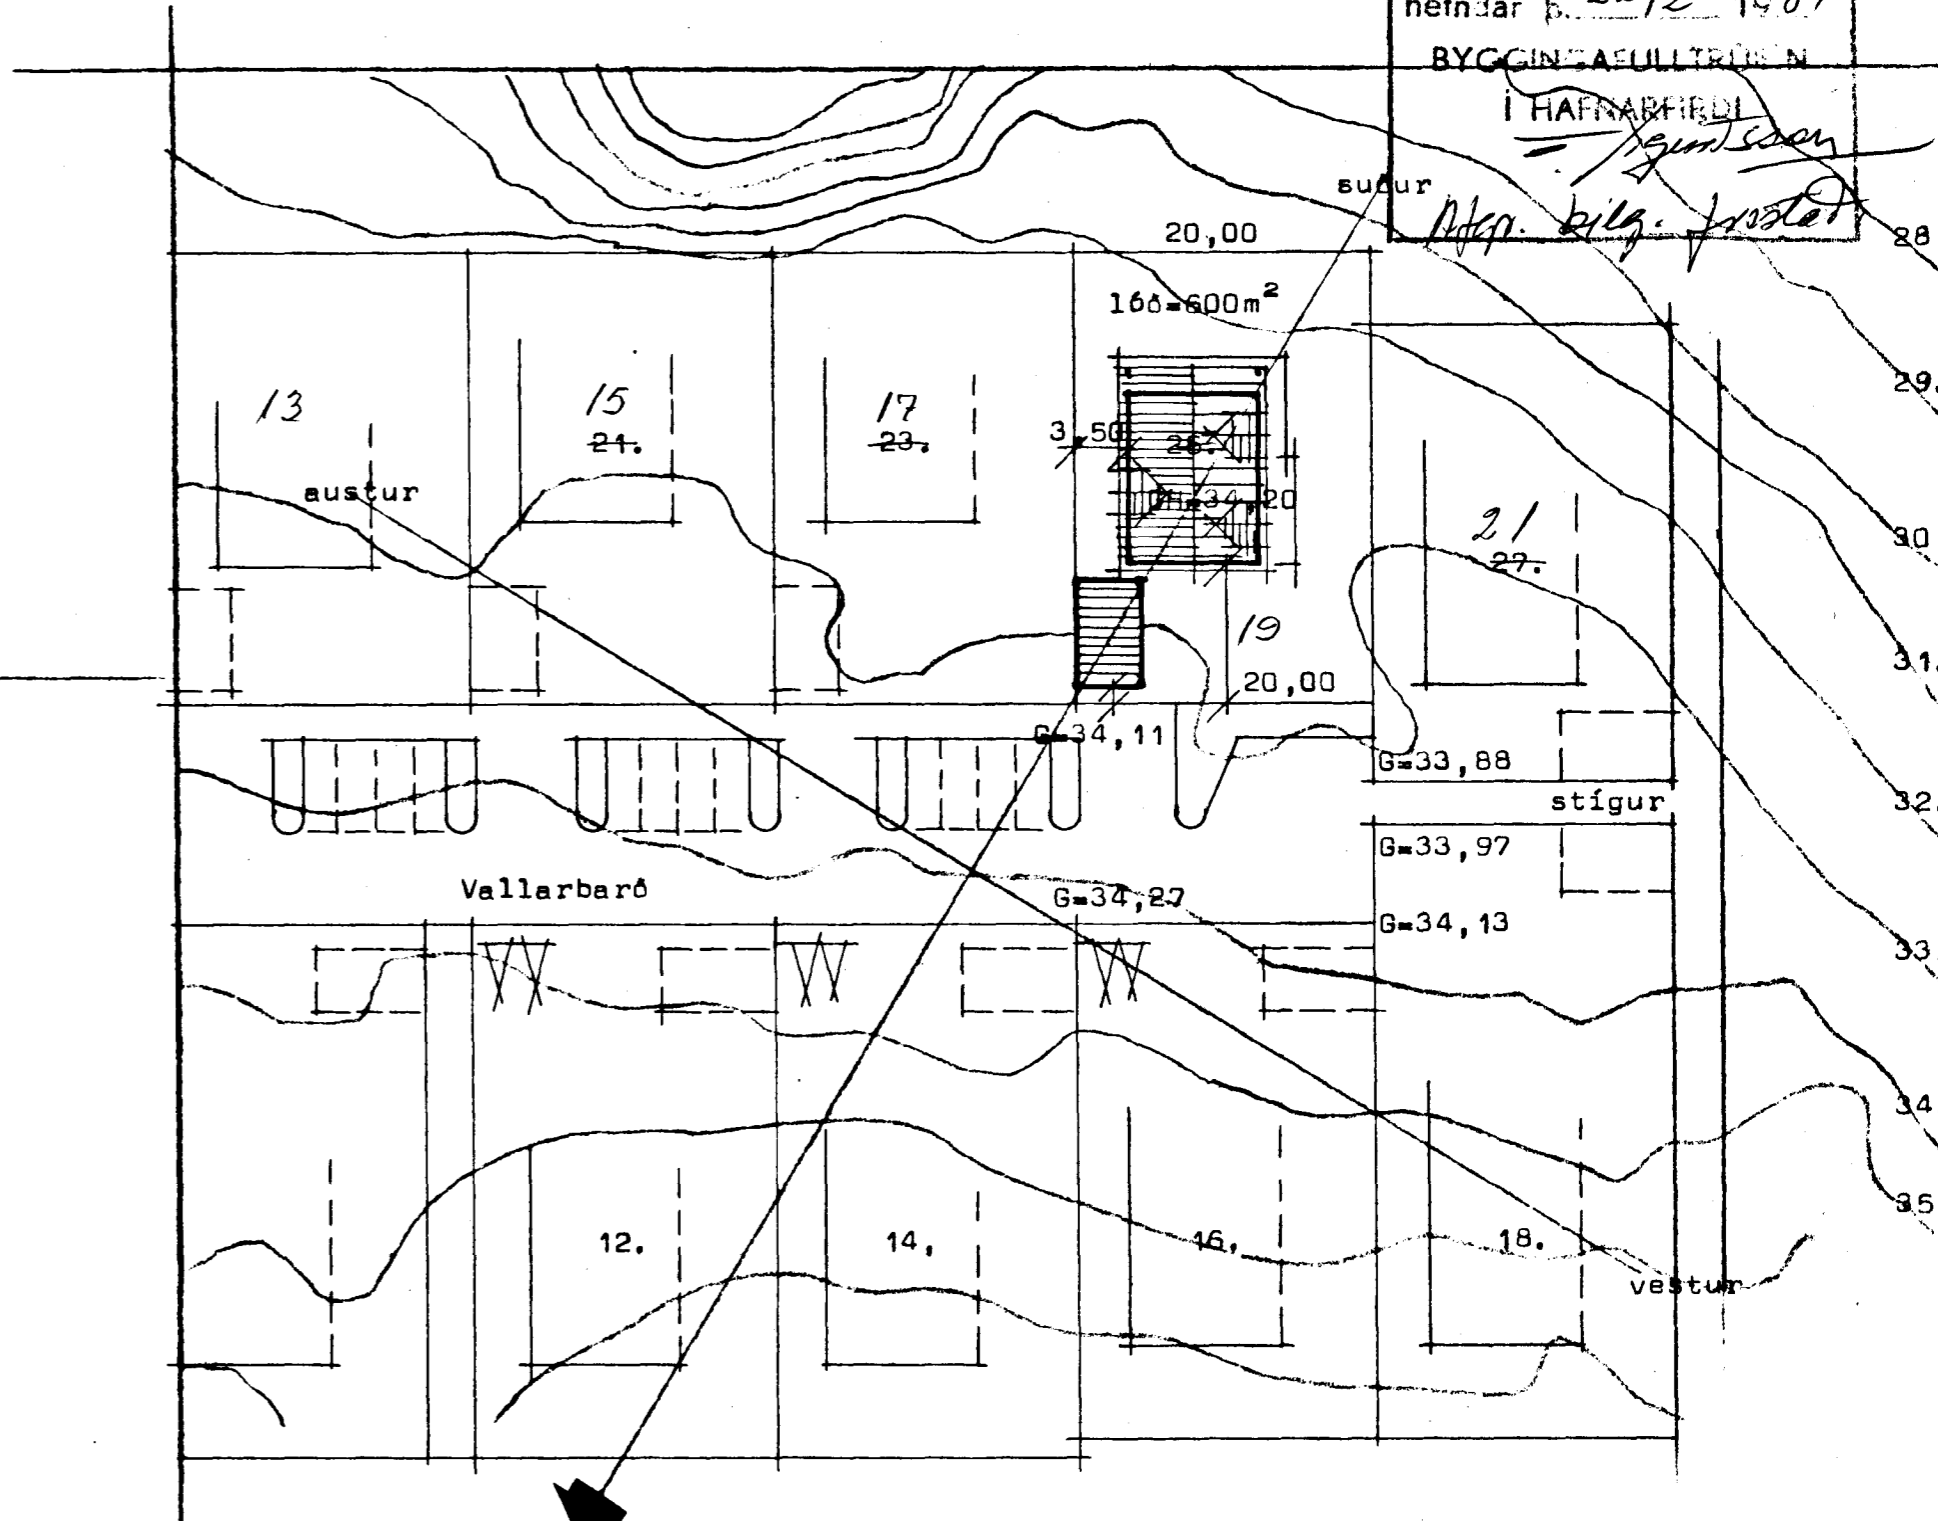


Afstöðumynd Mkv 1:500

Verklýsing fyrir húsið Vallarbaró 25 Hafnarfiróí byggt eftir teikningu ST 160 frá teiknistofunni Staðalhus s.f.
 Utan og innan á undirstöðuveggi skal bera Flintcote og fylla í grunn með hraunmöl eða grús. Undir gólfplötu sé einangrað með 5cm plasteinangrun 1m inn á plötu og 0,5m niður á undirstöðuveggi, en að öðru leiti sé gólfplata einangrun með 3cm plasteinangrun. Kjallari sé úr jarnbentri steypu og veggir hans einangraðir með 6,5 cm plasteinangrun og þeir múrhúðaðir. Að utan sé kjallari pokadreginn og málaðir með hraunmálningu í gráum lit. Ibúðar íg rishæð hússins Vallarbaró 25 eru úr verksmíðjuframleiddum einingum. Einingar eru klæddar vindkápu úr asfaltbornu trétexi og standandi klæðningu 25x150 (einn á tvo). Einingar eru einangraðar með 125mm steinull og álföllu. Fótreiðar og stoðir úr 50x125mm. Innan á einingar kemur grind 45x45 fyrir rafloagn og síðan panill eða 12mm spónaplötur. Þakviðir hússins eru úr 50x200 sbr teikningu. Einangrun þaks er 150mm steinull, ofan við ullina komi vindþéttur pappi en undir álpappi. Þak sé klætt með 25x150 borðum. A þaki er grófrifflað stál innbrennt með brúnum lit. Ötveggir eru ábornir fúavarnarsfni í viðarlit. Gólf í risi er einangrað með steinull milli gólfbita og á þé sé heft filt undir gólfklæðningu til hljóðeinangrunar. Gluggar, hurðir og vindskeiðar séu ábornar pinotexi í hnotulit.

9030-0190 01

02 ?

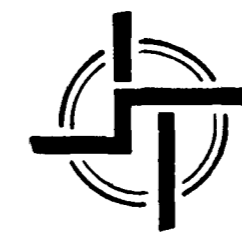

STAÐALHÚS S F

TEIKNISTOFA SÍÐUMÚLA 31 SÍMI 83141

VERKEFNI	DAGS.	1983	VERK NR
lóðar og afstöðumynd.	MKV.	1:100 1:500	
Vallarbaró 25-Hafnarfiróí	BR.		ST 160
	BLAD NR	1.03	

SIGURDUR GUÐMUNDSSON SIGURDUR P. KRISTJÁNSSON FTFÍ