Samþykkt þann
10 SEPT. 1998
Byggingafulltruinn í Hafnarfirði
Erlendur Hjálmarsson

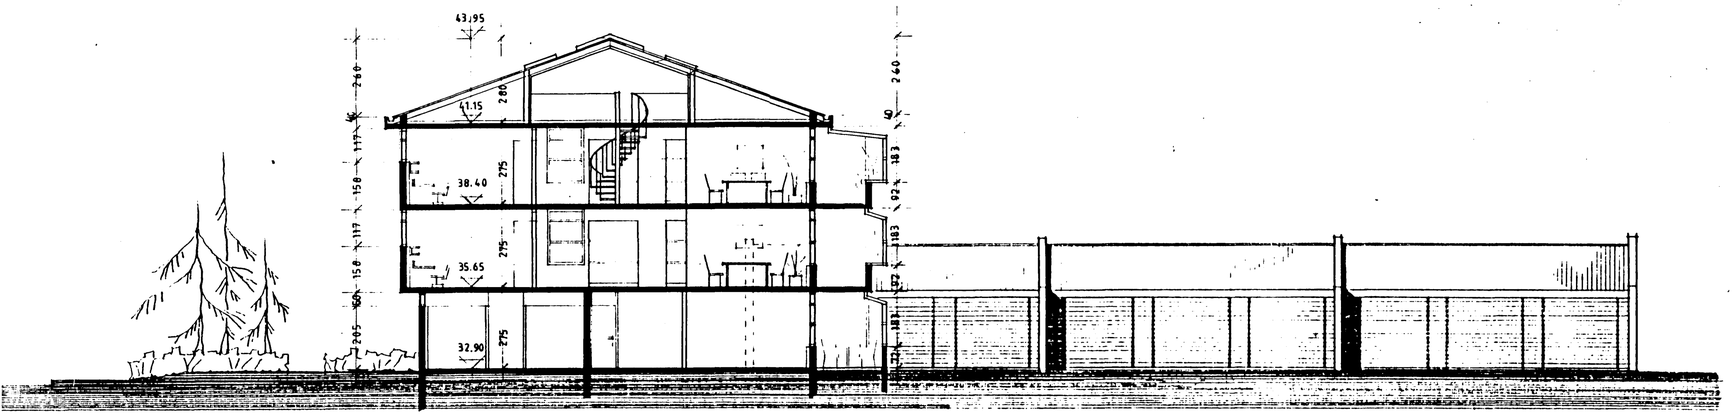

SNEIÐING

A-A

tifftopdf - www.rubisoftware.com - Demo Version

SÓTT ERUUM LEYFI TIL AÐ BYGGJA GRÓÐURSKÁLA VIÐ FJÖLBÝLISHÚS AÐ VALLARBARÐI 1-3.

VALLARBARÐ 1

DAGS.	ÍBÚÐ NR.	STÆRÐ

VALLARBARÐ 3

DAGS.	ÍBÚÐ NR.	STÆRÐ
25. 4. 90	01. 02	7.2 m²

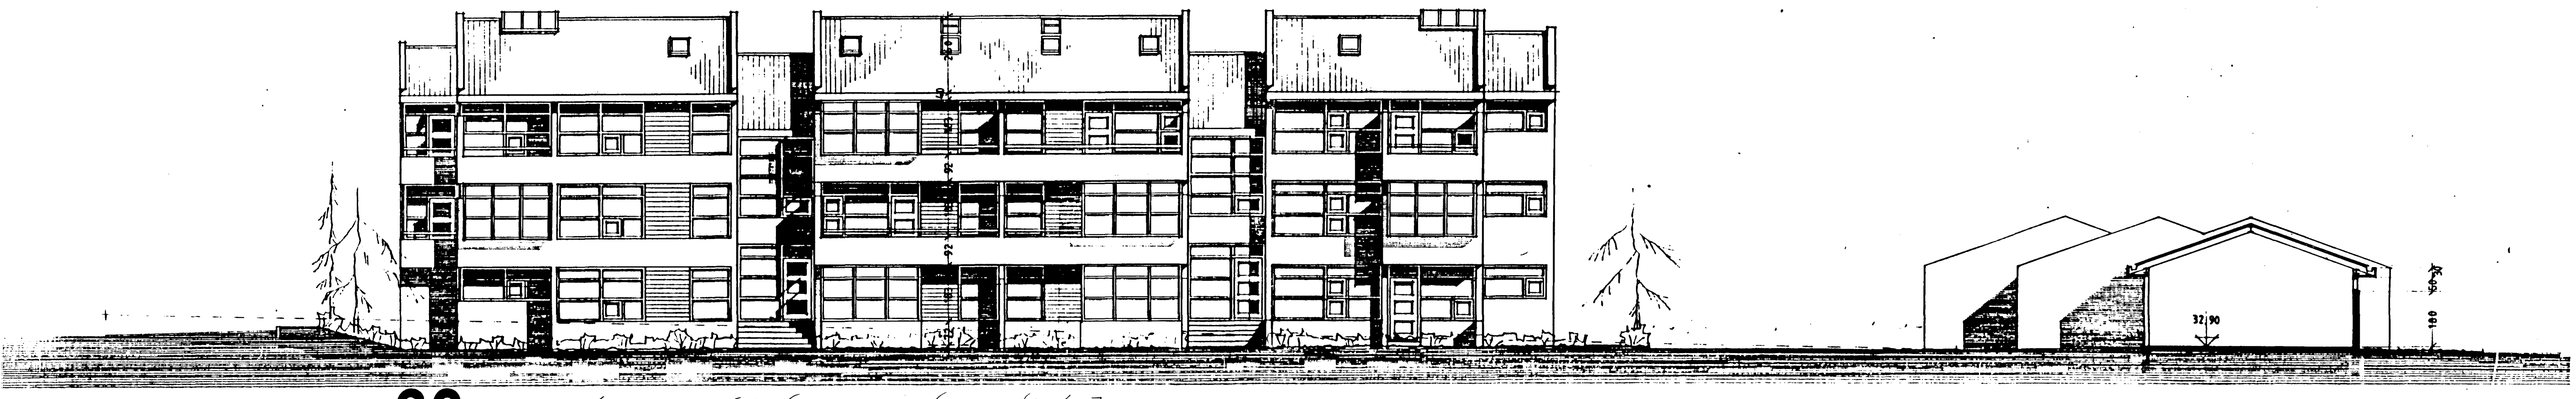

SUÐ - VESTLÆGHLIÐ OG SNEIÐING

C-C

Vét undirritud íbúðareigendur Vallarbarði 1-3 samþykkjum gluggaröð samkvæmt nýrri teikningu.

Hafnarfj. 13/8 '98

Sonja Gränz
Sigurður Ólafsson
Hulda G. Sigurðardóttir
Albert Sigurðsson
Jón Alfreðsson
Sonja Knúthdóttir

Jón Maleinsson.

TEIKNISTOFAN ÓÐINSTORGI
HELGI HJÁLMARSSON ARKITEKT FAÍ
VILHJÁLMUR HJÁLMARSSON ARKITEKT FAÍ
ÓÐINSGÖTU 7 - REYKJAVÍK - SÍMI 16177

BR. 10. 10. '84, NÝTING Á RISI
BR. 1. 4. '85, GRÓÐURHÚS
BREYTT 1. MAÍ 1998
BREYTT 1 AGÚST 1998

VERKEFNI VALLARBARÐ 1-3 HAFNARFIRÐI
HEITI ÚTLIT OG SNEIÐING

M. 1:100
T. BH.
DAGS. NÓV. 1983

NR. 408-1-5