
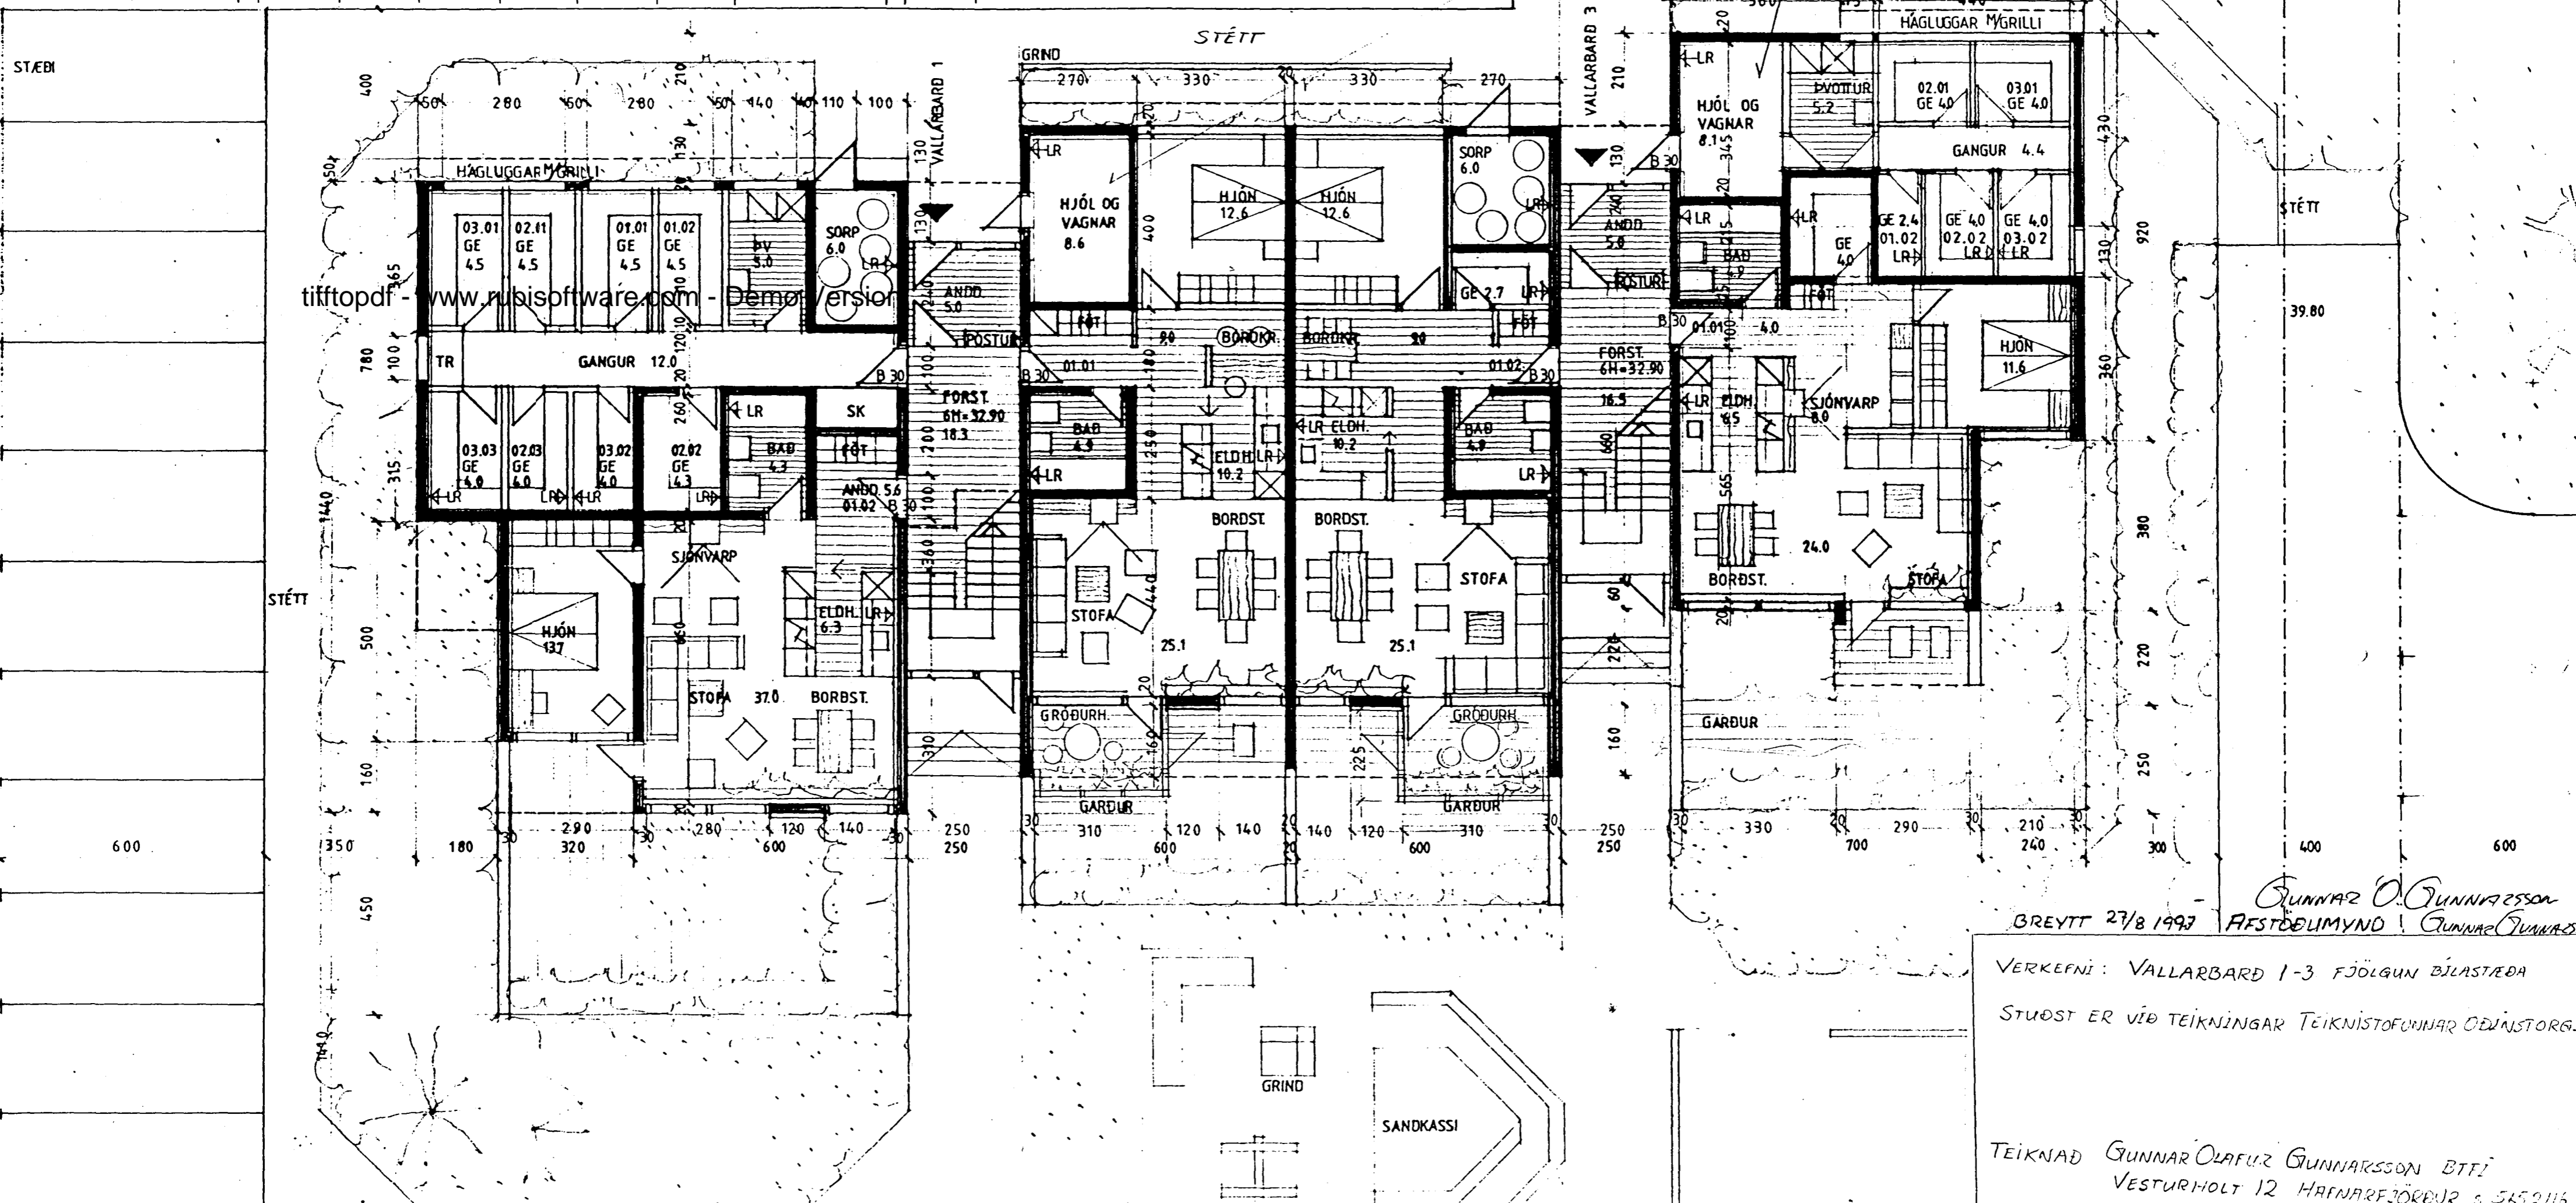
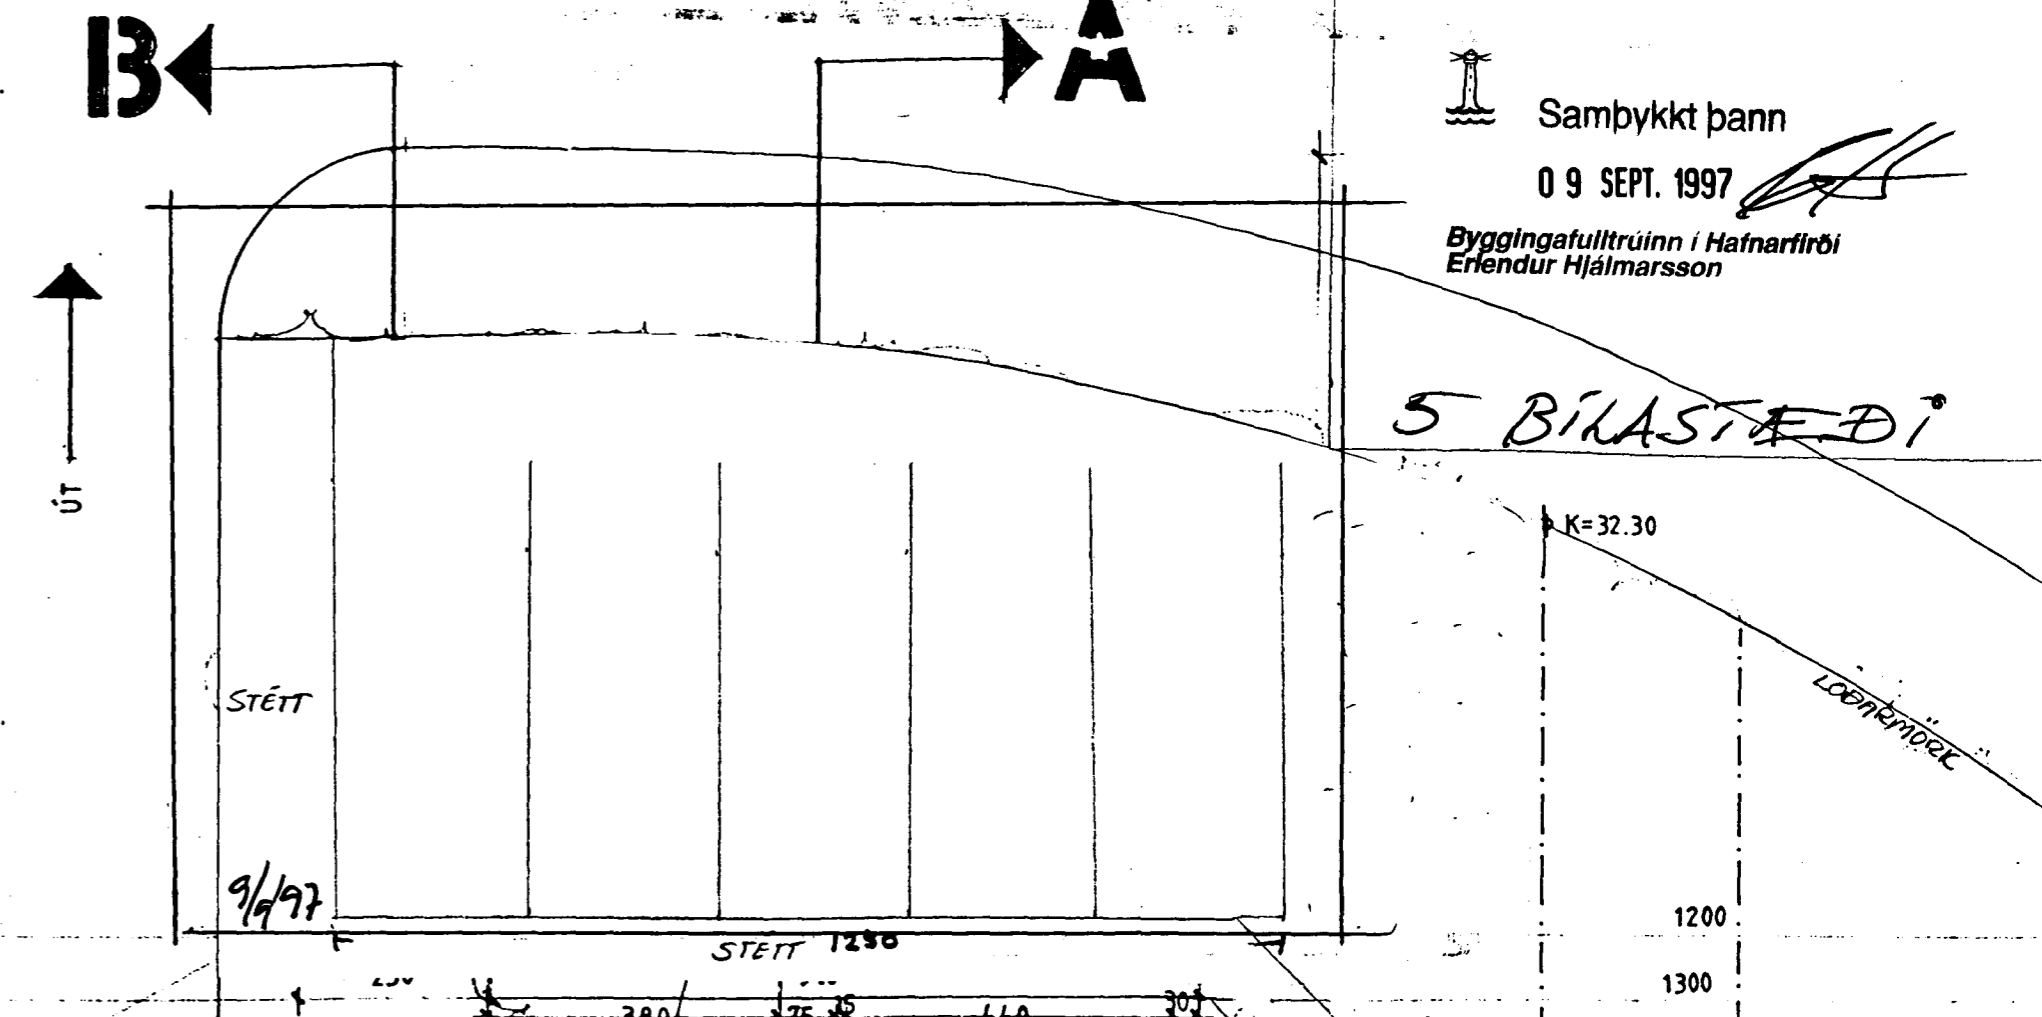


AFSTÖÐUMYND MEV 1:500

B ← → A

Samþykkt þann
09 SEPT. 1997
Byggingafulltrúinn í Hafnarfirði
Erlendur Hjálmarsson

5 BILASTÆÐI

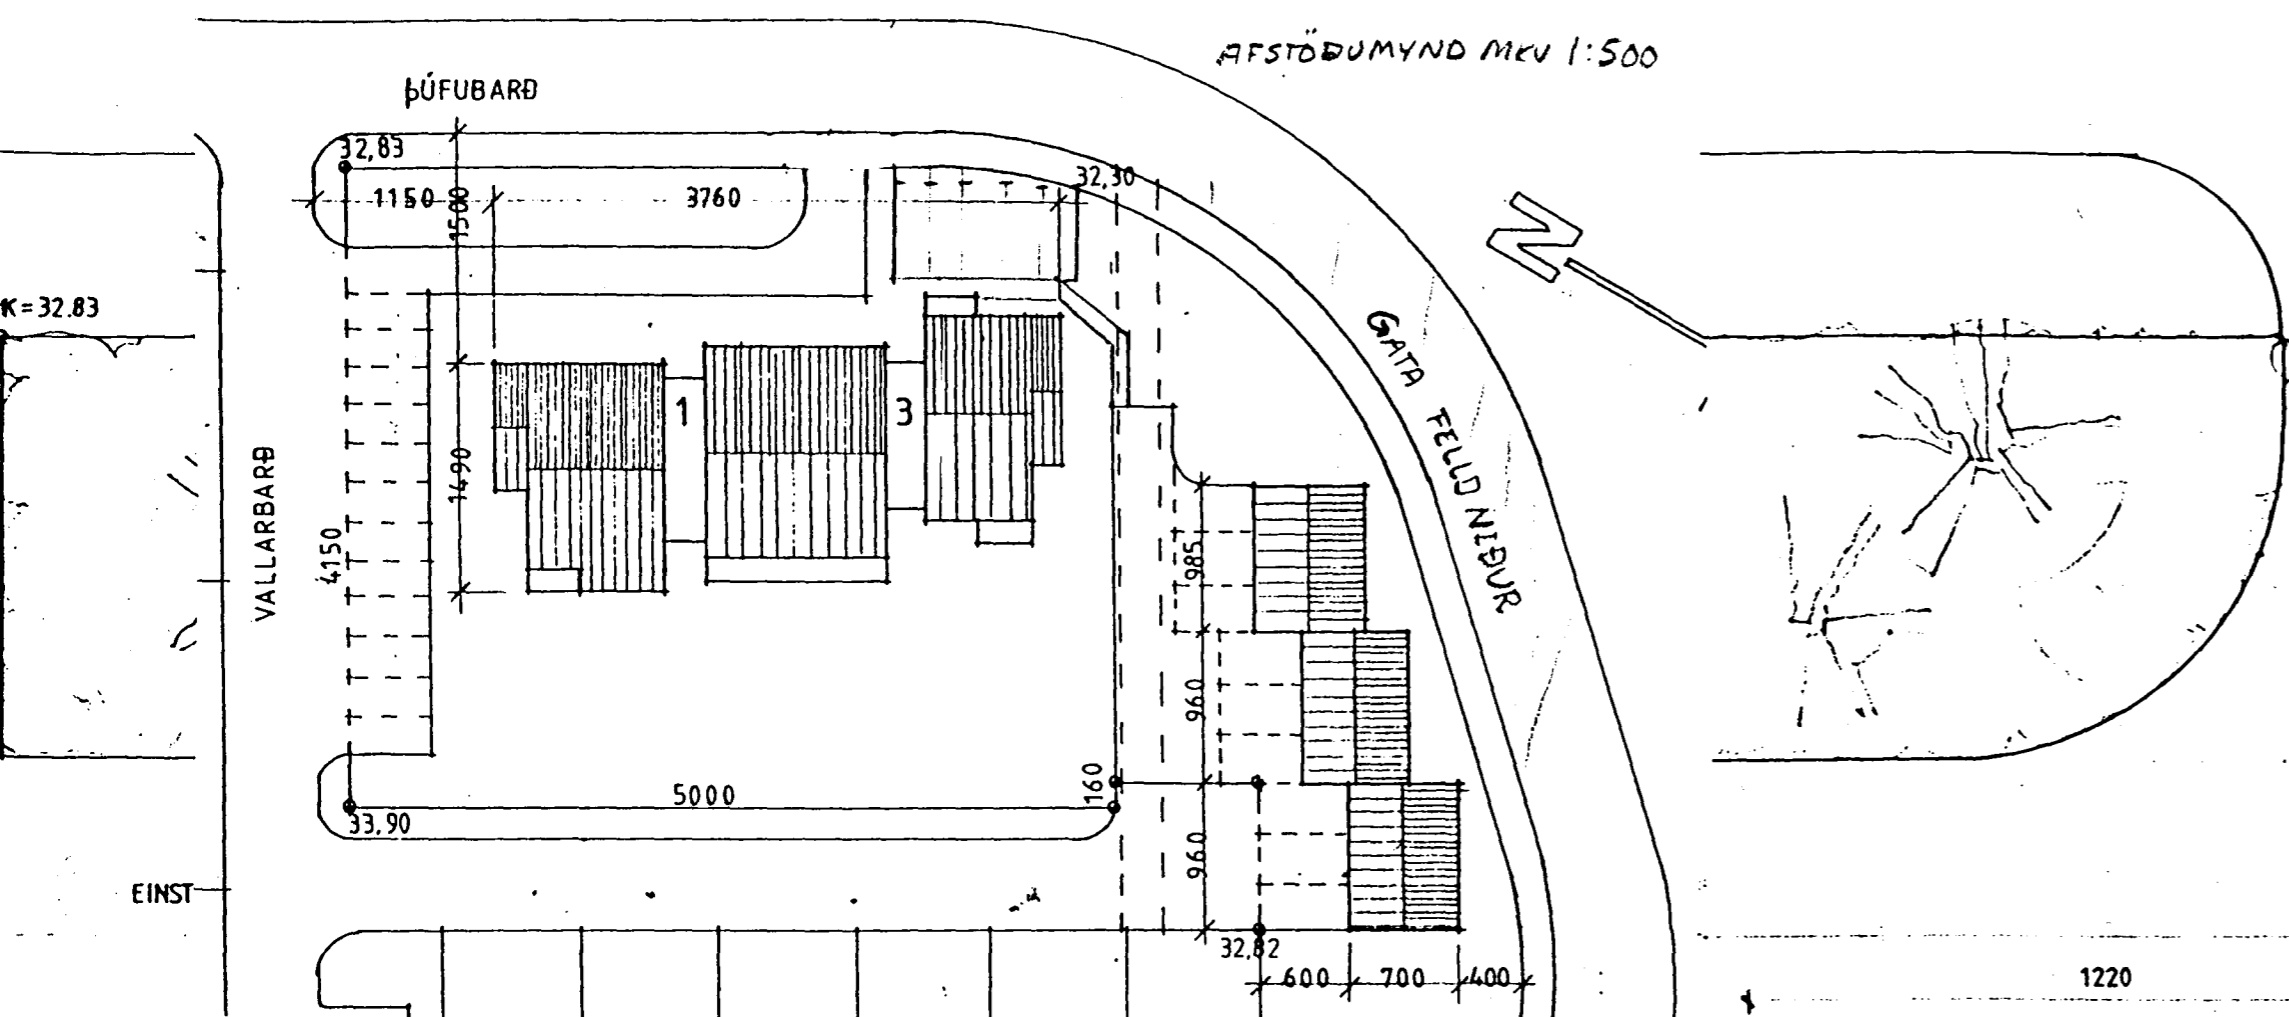

GUNNAR O. GUNNARSSON
BREYTT 27/8 1997 AFSTÖÐUMYND GUNNAR GUNNARSSON

VERKEFNI: VALLARBARD 1-3 FJÓLGUN BILASTÆÐA
STUÐST ER VÍÐ TEIKNINGAR TEIKNISTOFUNNAR OÐVÁSTORG.

TEIKNAD GUNNAR OLAFUR GUNNARSSON BTI
VESTARHOLT 12 HAFNARFJÖRÐUR S. 565 2116