


GRUNNMYND ~ 1:50

SKÝRINGAR

ALMENNAR SKÝRINGAR SÍÐ 31. MÍ 73  
 GN 1. BÆDH HEFUR GEGNUM STREYM. FRÁ HL

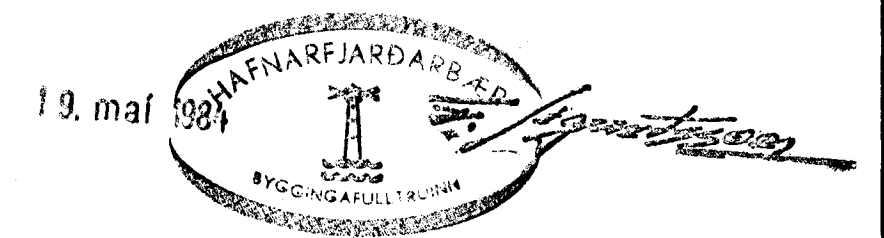

|  |          |                            |               |
|--|----------|----------------------------|---------------|
|  |          |                            |               |
|  |          |                            |               |
|  | APRIL 84 | DFN 202 FÆRÐUR OG LÖGN BR. |               |
|  | DES 1983 | DFN 203 FÆRÐUR             |               |
| BR NR  | DAGS     | EDLI BREVTINGAR            | SIGN.         |
| VALLARBÆRD 4 HAFNARFIRÐI                     |          |                            | DAGS MARS '83 |
| HITA-VATNS OG FRÆKENNLSISLAGNIR.             |          |                            | HANNAÐ        |
| RISHÆÐ.                                      |          |                            | TEIKNAD       |
| MÆLIKV. ~ 1:50                               |          |                            | VERK NR 8304  |
| SIGURÐUR ÞORLEIFSSON TEKNIFRÆÐINGUR F.T.F.I. |          |                            | BLADNR. 10.   |
| STRANDGÖTU 11 HAFNARFIRÐI SÍMI 54751         |          |                            |               |