


RÚMMYND 1:50

SKÝRINGAR

ALMENNAR SKÝRINGAR SJÁ BL. NR. 13.
ÖLL VINNA OG ALLT EFNÍ SKAL VERA
SKV. GILDANDI STÖÐLUM OG REGLUGERÐUM.

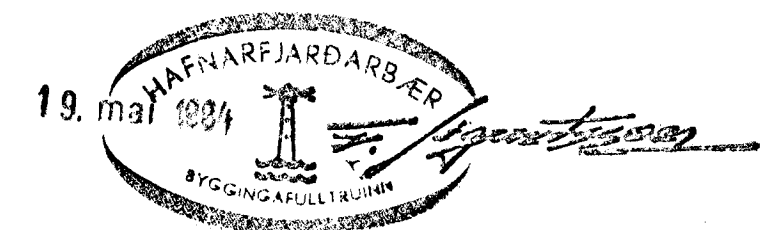

DR. NR.	DAGS.	EDLI BREVTINGAR	SIGN.
	APRIL 84.	VATNSLOGN FÆRD	<i>[Signature]</i>
VALLARBARÐ 4. HAFNARFIRÐI			DAGS. OKT. 1983
RÚMMYND VATNS - OG FRÆNNISLAGNA			HANNAÐ <i>[Signature]</i>
MÆLIKV. 1:50			TEIKNAD <i>[Signature]</i>
SIGURÐUR ÞORLEIFSSON TEKNIFRÆÐINGUR F.T.F.I.			VERK NR. 8304.
STRANDGÖTU 11 HAFNARFIRÐI SÍMI 54751			BLAD NR. 12.