



Sankirni & fundi bygginga-  
ráðgjafi, 21.3.84  
BYGGINGA-  
FRUMDRÖG  
I H.A. ALFRÍÐ  
= /quarson

Gæna skal frá komu  
skilríka í sambandi við  
skráningu  
Lagga þarf þess  
skilríka af  
hertu þotti áður  
F./15.

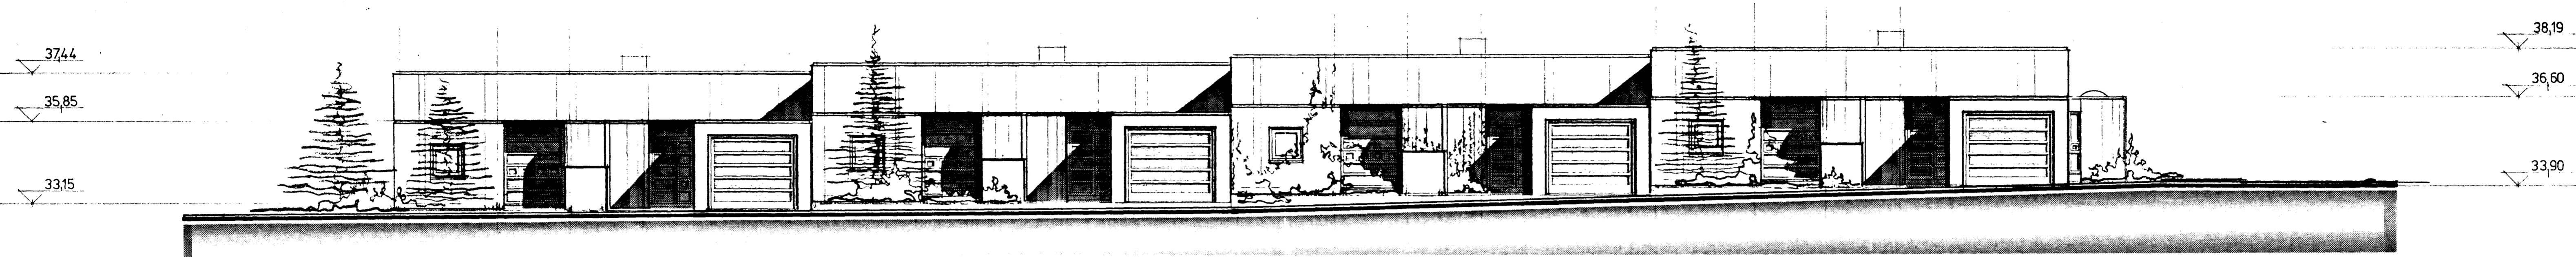


NORD-AUSTUR

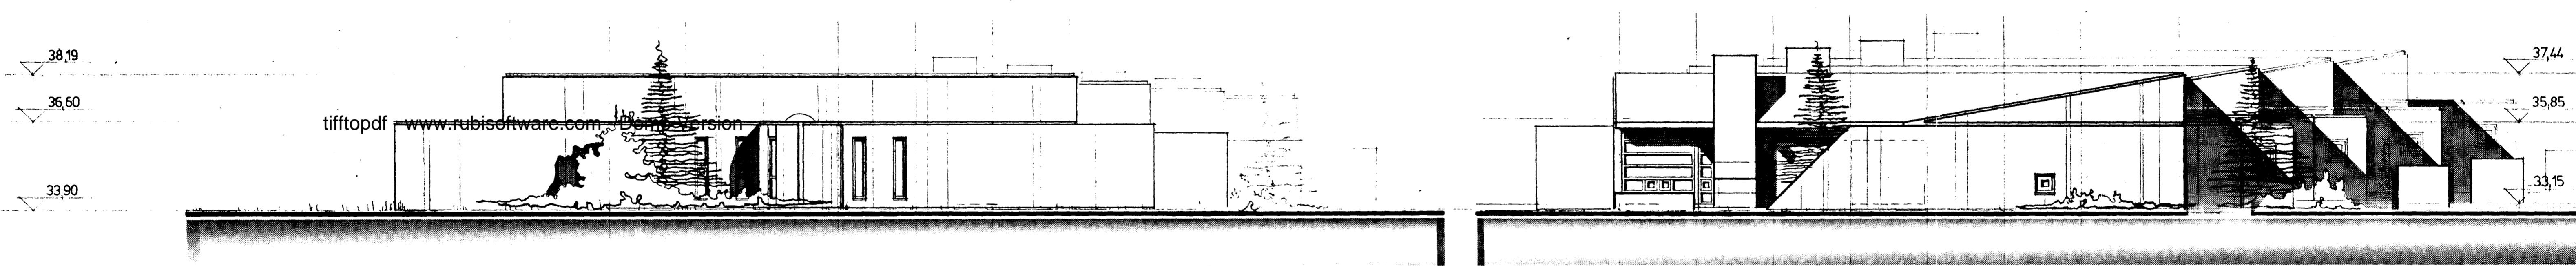

NORD-VESTUR

SUD-AUSTUR

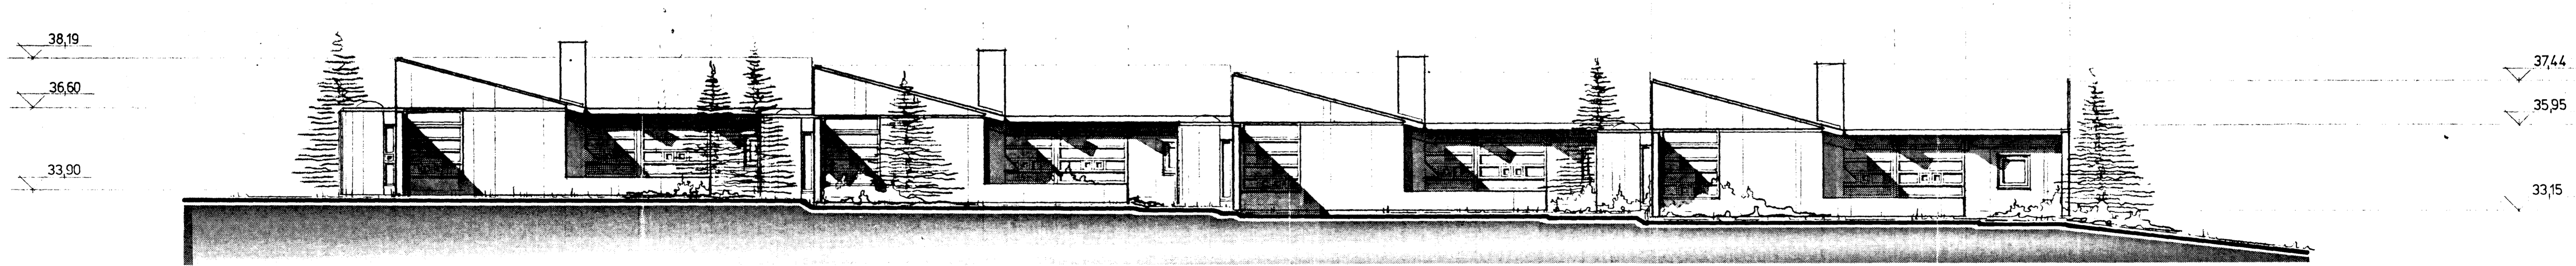

SUD-VESTUR

9030-0050.01

03

VALLARBARD (5, 7, 9, 11,

ÚTLIT M. 1:100

16.03'84

HÖNNUN: BJÖRN S HALLSSON STRANDGÖTU 11 54660