



Samþykkt á fundi bygginga-
nefndar þ. 2014 19.8.3
BYGGINGAFULLTRÖÐIN
Í HAFNARFIRÐI
S. Jónsson

Samna skal frá opnu
aldstobi í samráði við
Lúkkvillissjóra


Akvörðun um bilg.
prestað. 5.15

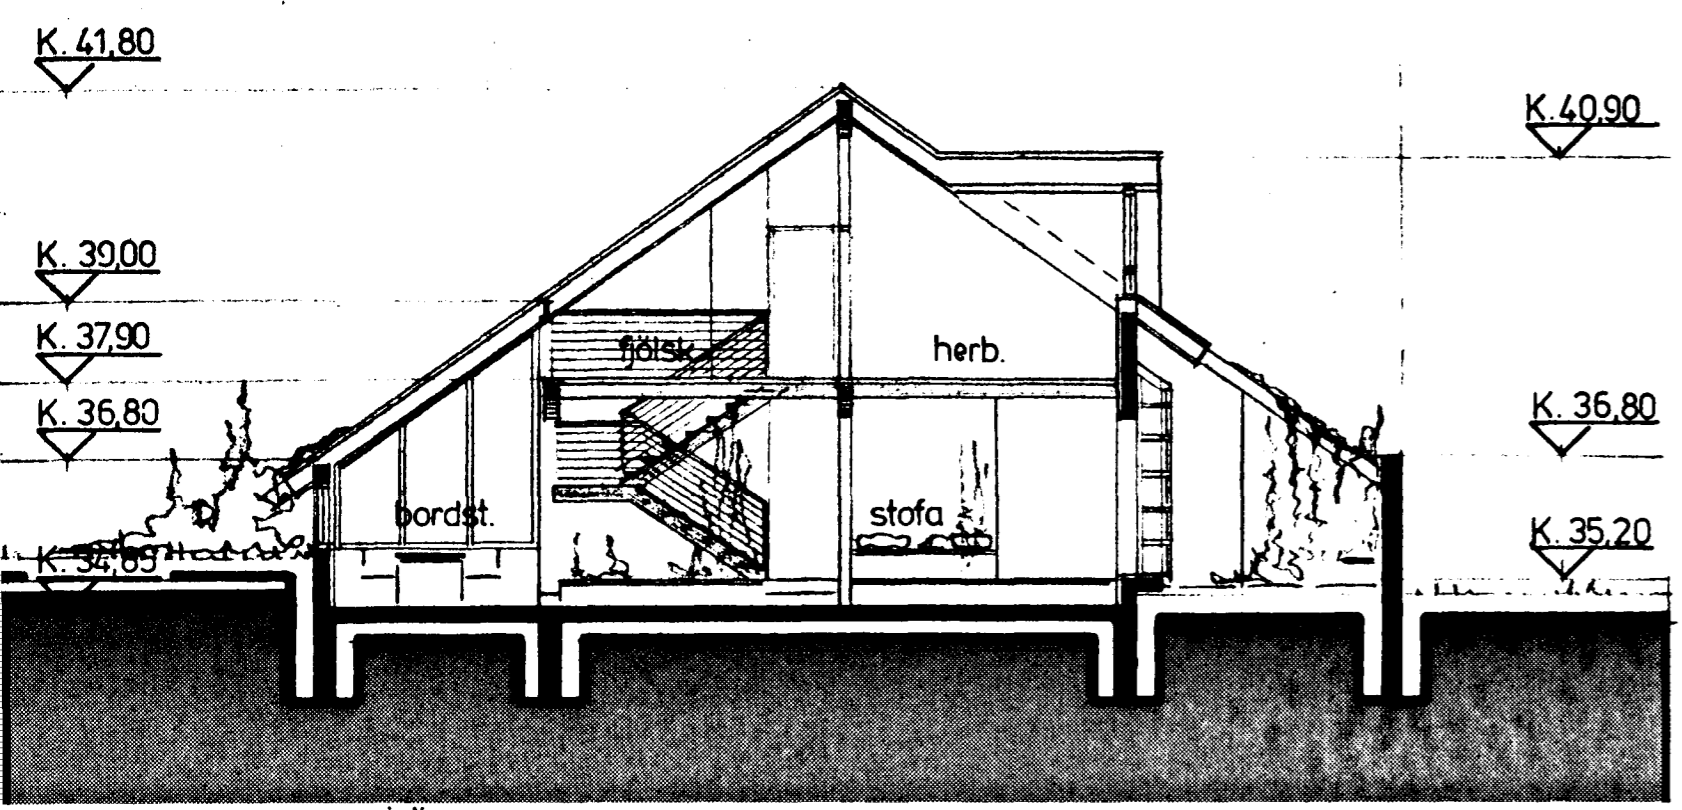


sneiðing a-a

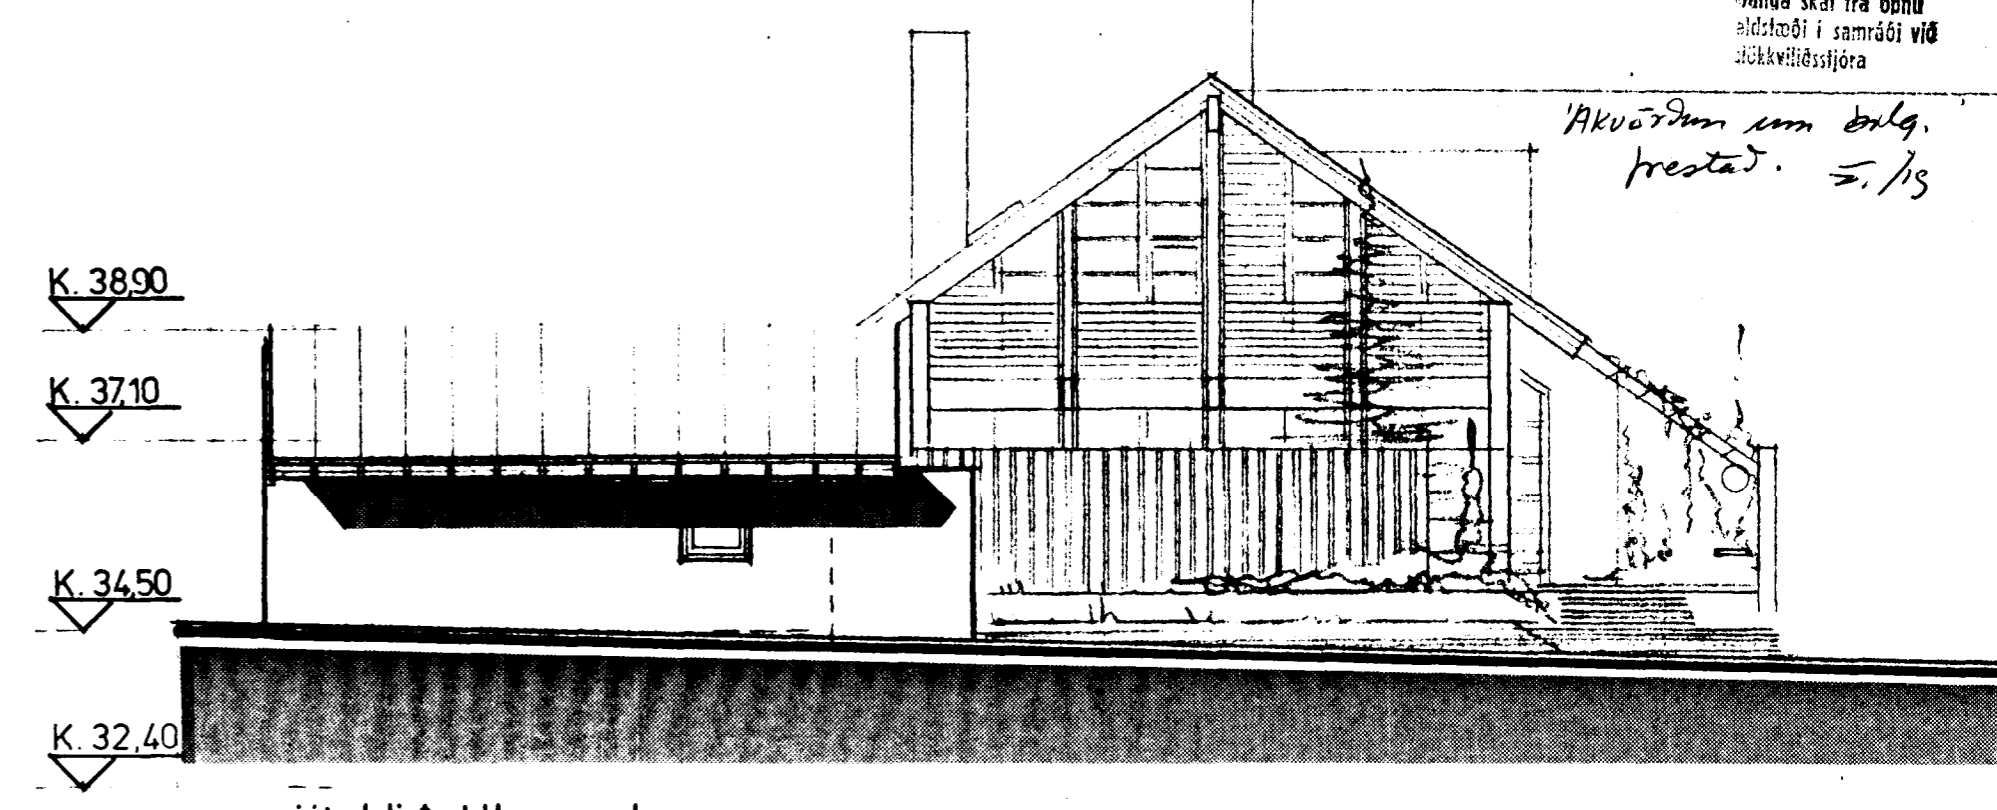


götuhlid bilgeymslu

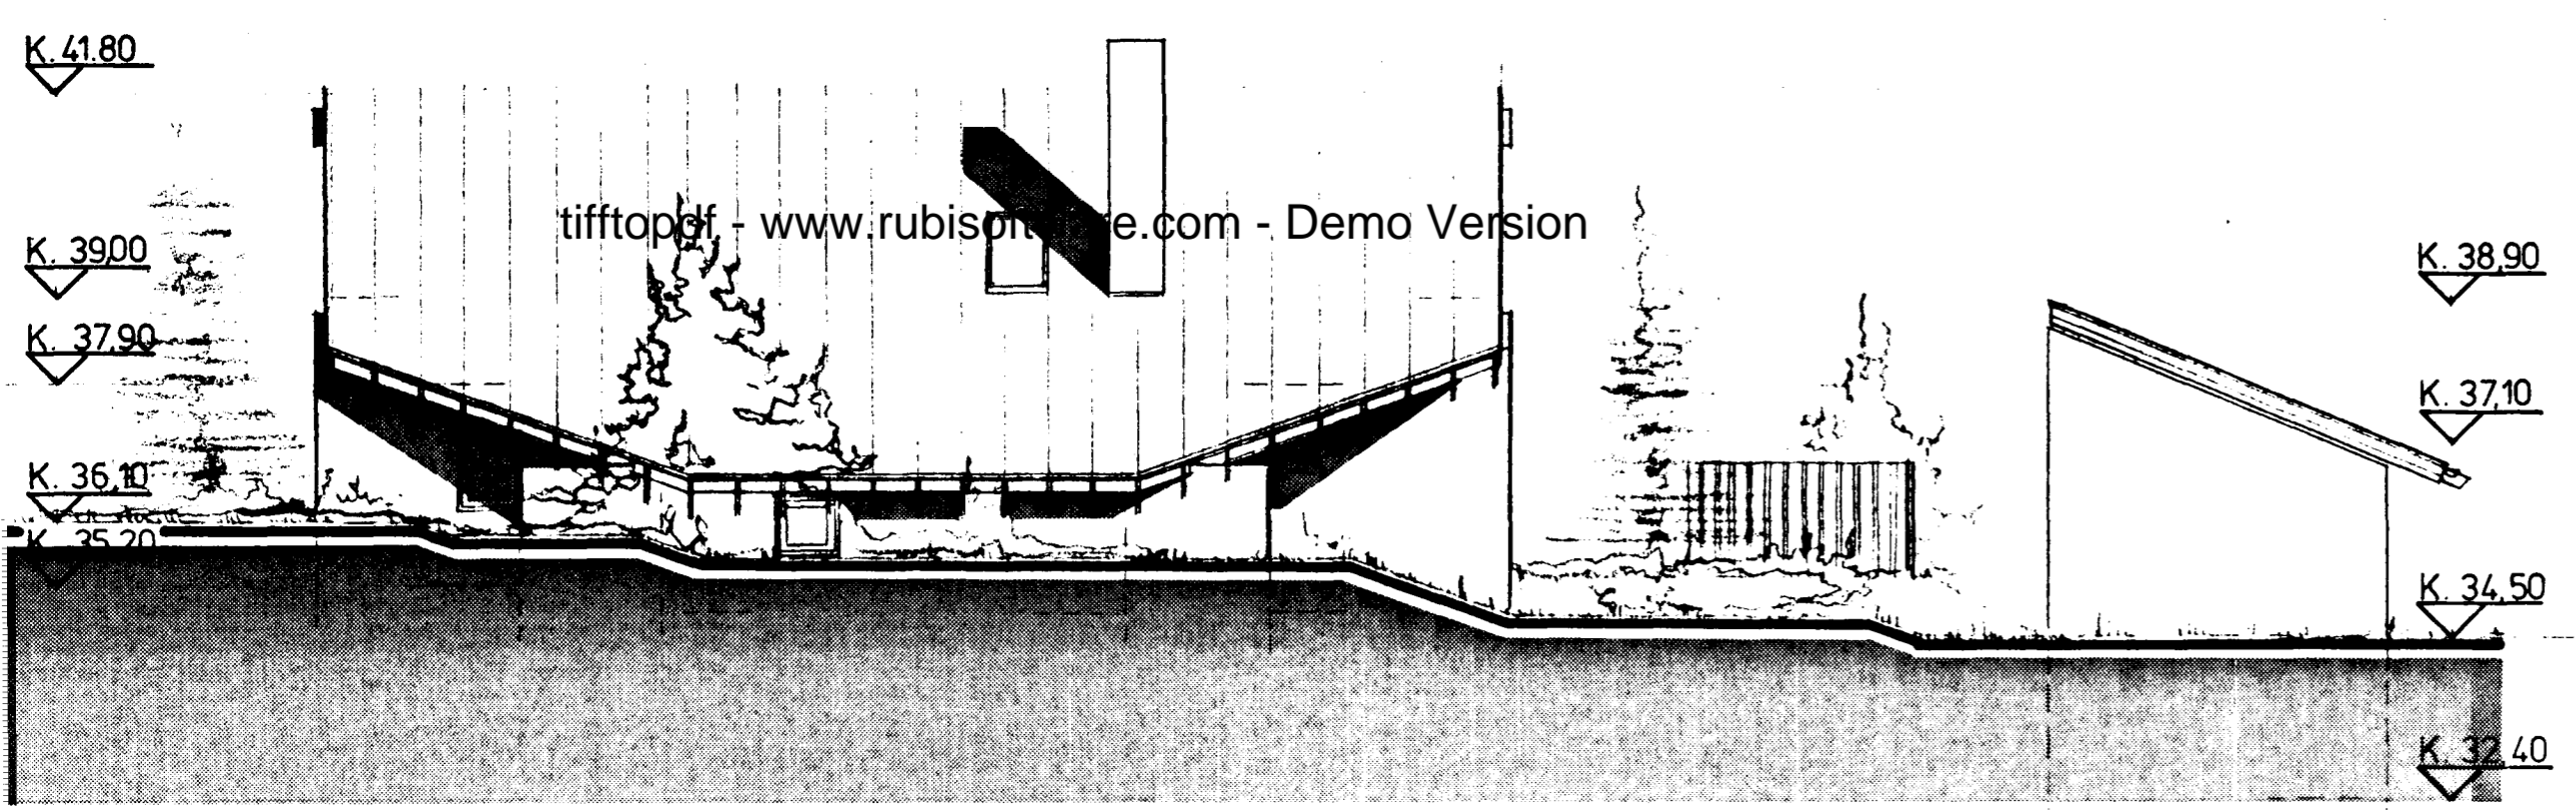


vestur

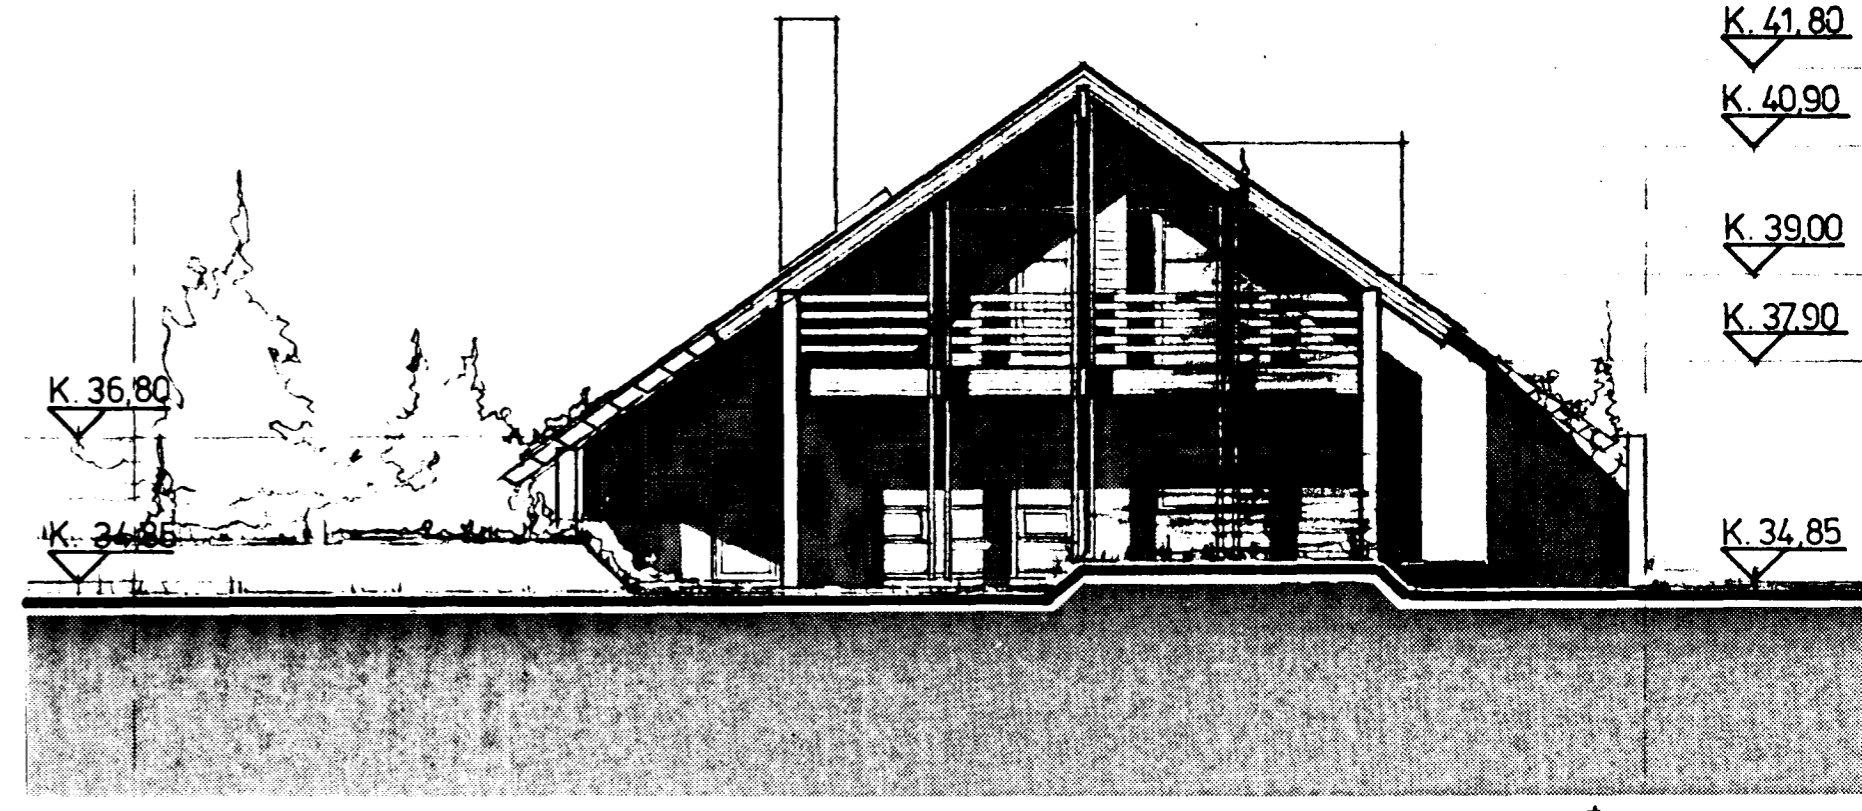

sudur

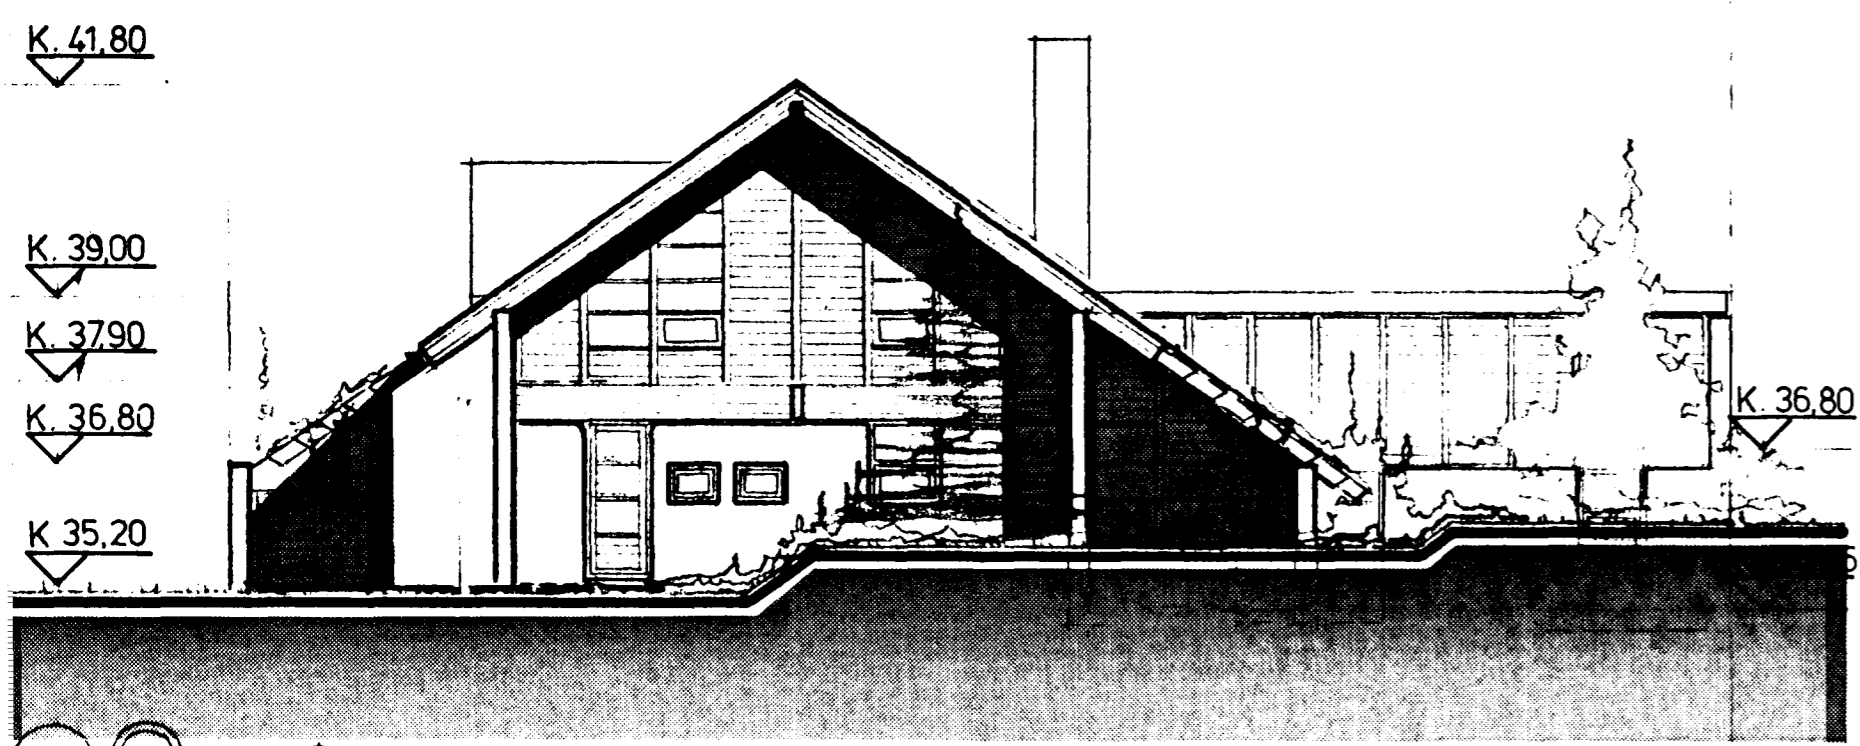

nordur

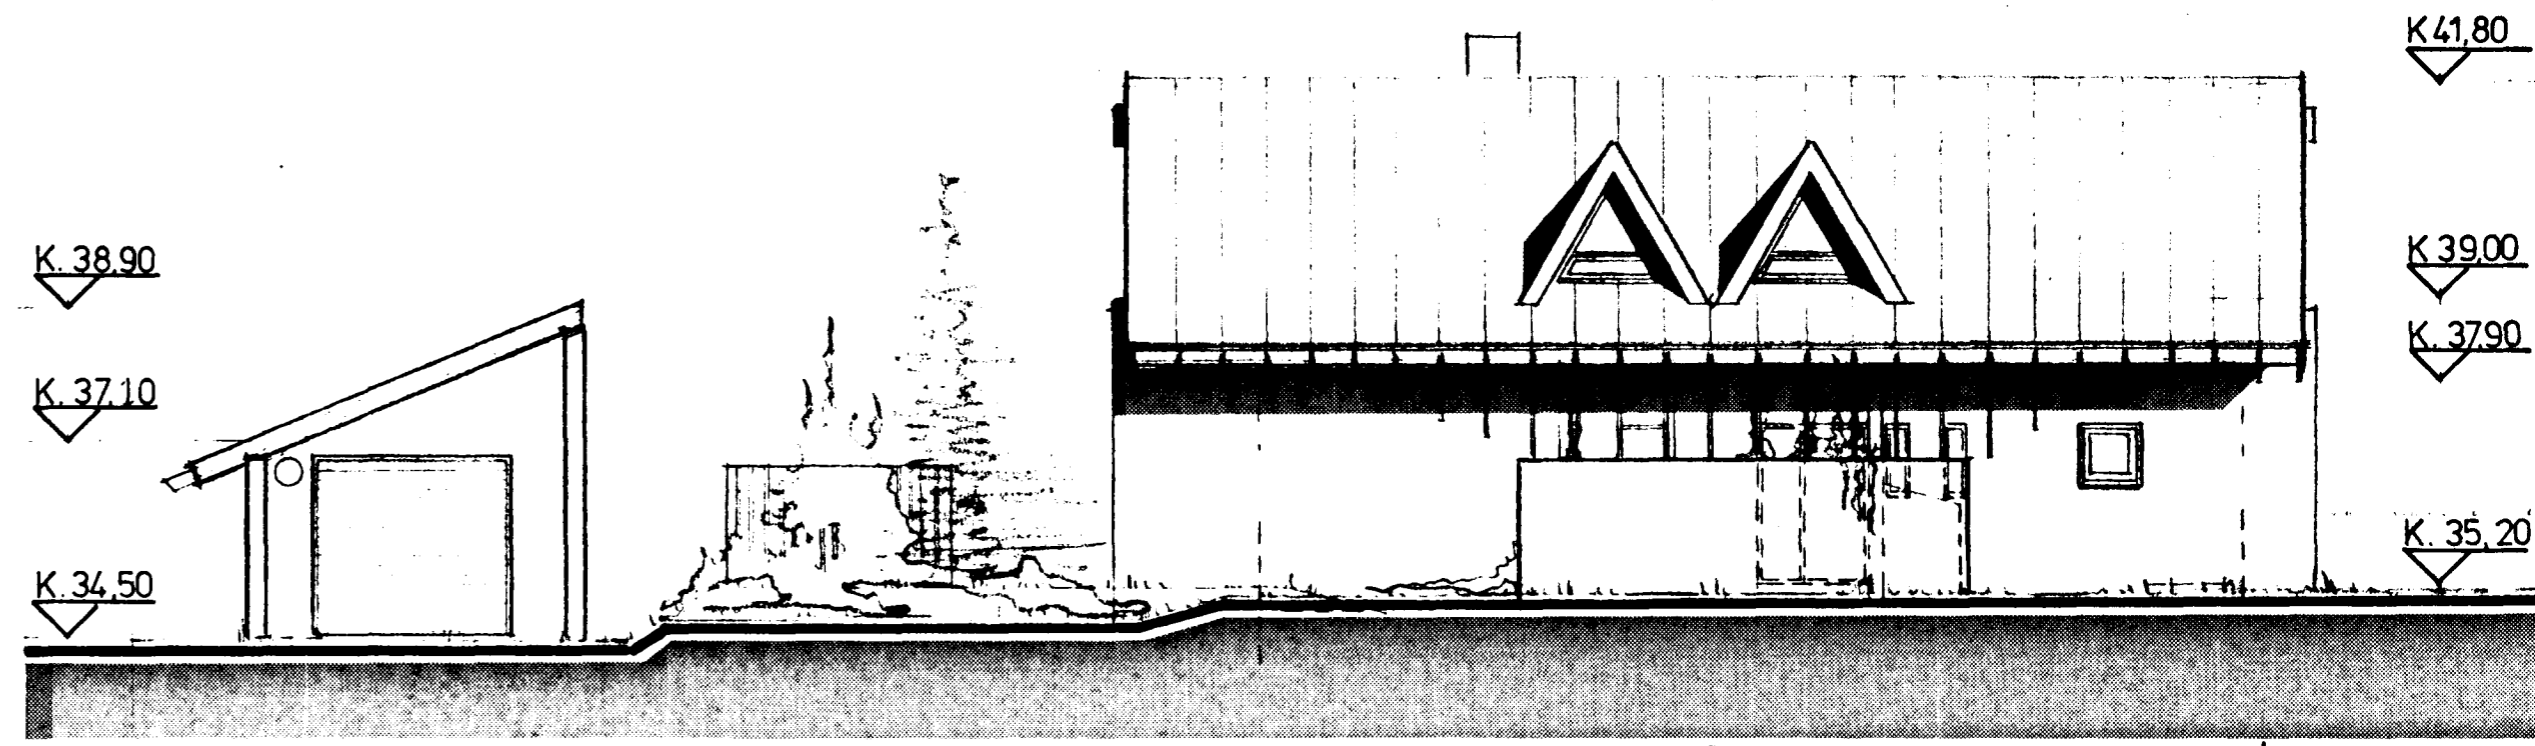

austur

02

VALLARBARD 6 HAFNARFIRÐI

UTLIT OG SNEIÐING M. 1:100

17.04.83

HÖNNUN: BJÖRN S HALLSSON STRANDGÖTU 11 54660