


SJÁ SKÝRINGAR OG MELAGRIND  
 Á BL. 2.01. OG 2.32

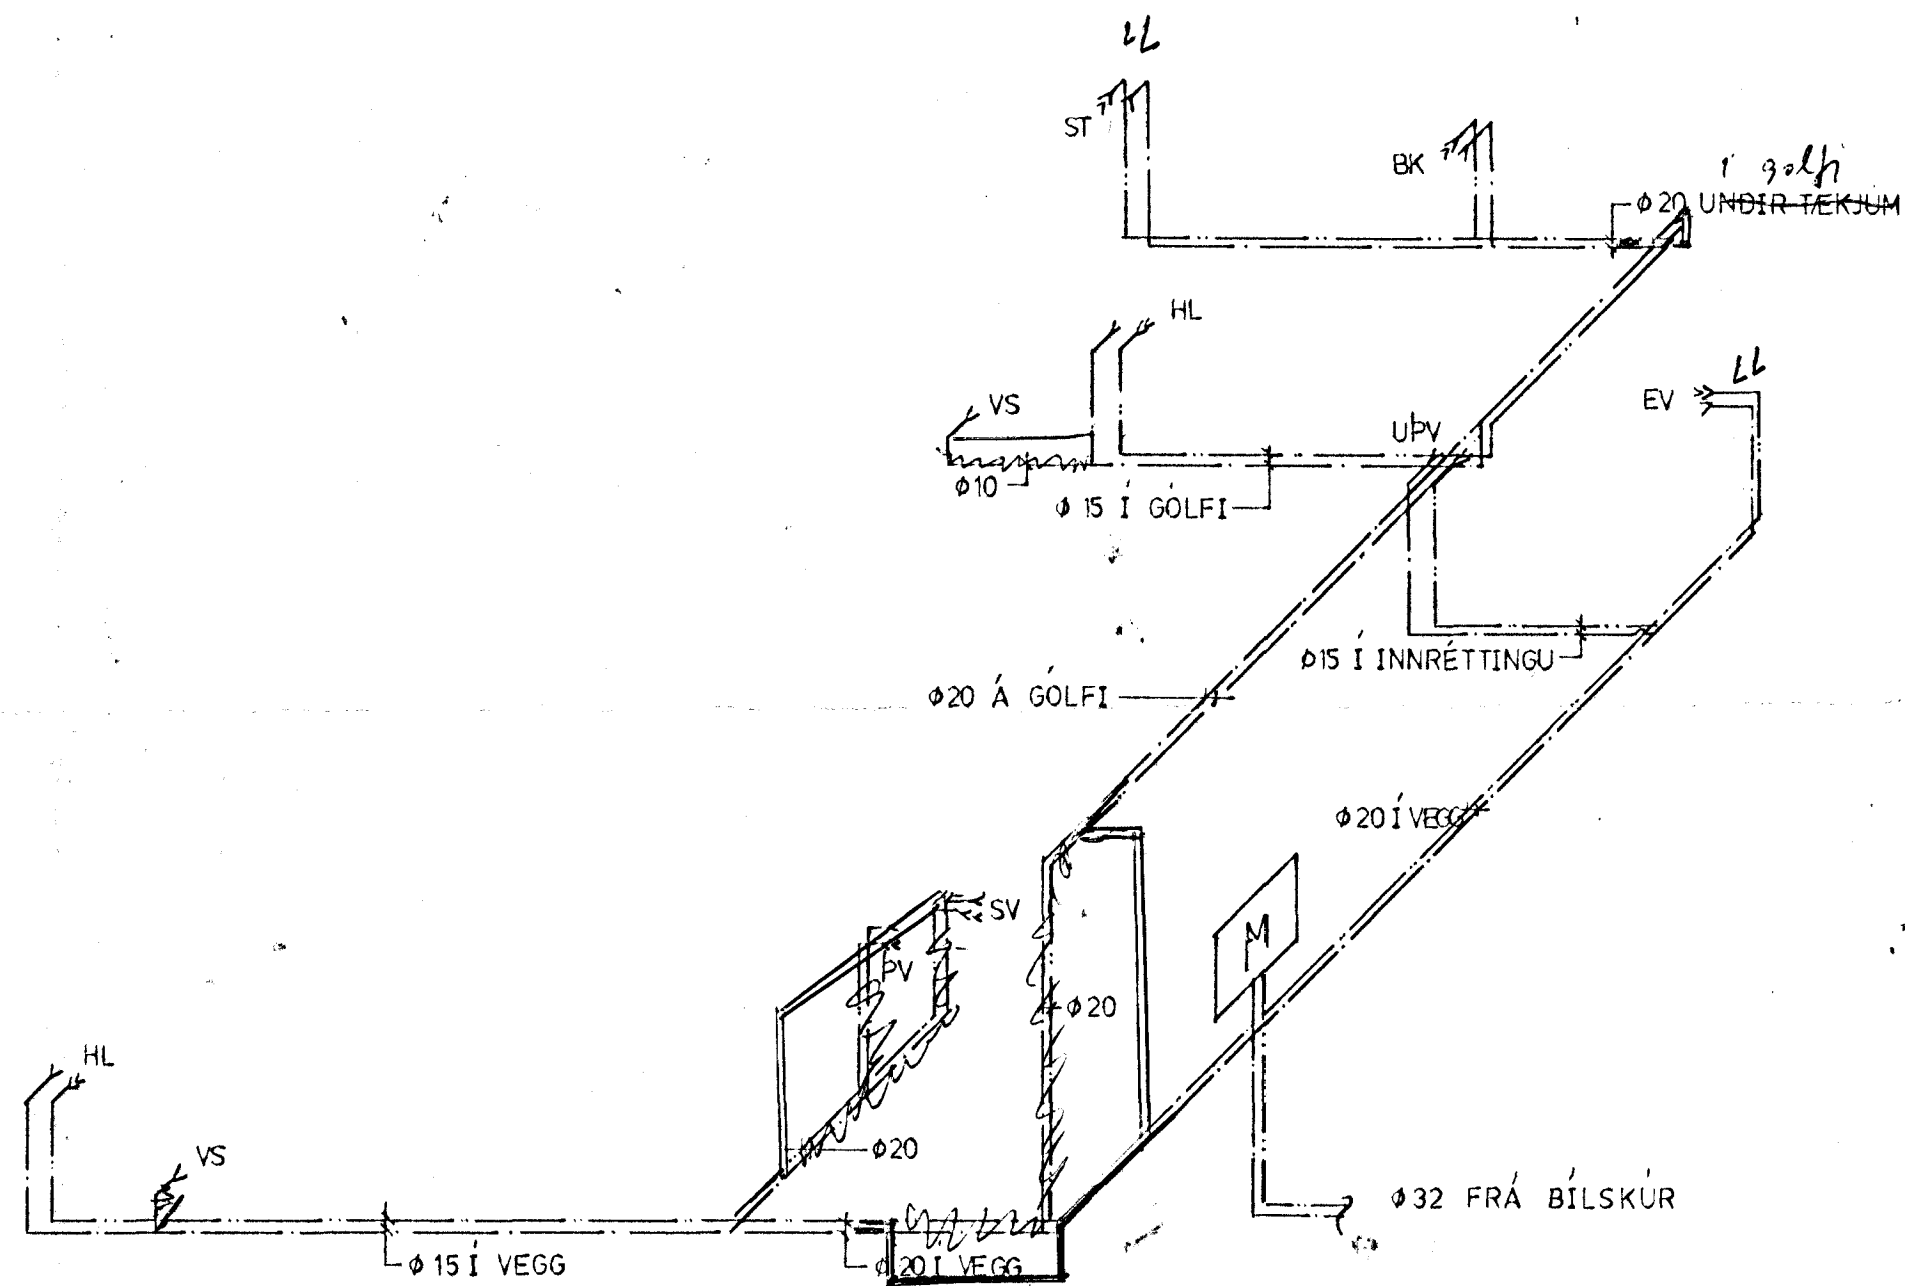

Br.	Dags.	Breyting varðar
<b>Verkfræðisjónusta</b> <b>Guðmundar Óskarssonar</b> Ráðgefandi verkfræðingar Laugavegur 18, Reykjavík. Sími 15945		
<b>VALLARBARÐ 8 HAFNARF</b> <b>RUMMYN NEYSLUVATN</b>		
Reykjavík: FEBRÚAR 1984		
Teikn: VKO	Kvaði: ~	Bl. nr.
Reikn: GÖ	Verk nr.	2.22.
Yfirt:		
Samb:		