

ATHS.



1. ALLAR LAGNIR Í GRUNNI SÉU  
Ø 100 PVC HALLI 120 ‰.
2. ALLAR DRENLAGNIR SÉU Ø 100 PVC  
HALLI 10 ‰.

Ø 50 PVC VIÐ LIMTRÉBITA  
GRÖPAÐ SÉ Í GOLFBITA  
ÞANNIG AÐ LOGN KOMIST  
FYRIR. HALLI 20 ‰.

LOGN FRÁ PV SÉ: Ø 50 PVC  
STEYPT Í GOLFPLÖTU OG  
TENGD ÖN FRAMAN VIÐ  
VATNSLÁS HALLI Ø 20 ‰.

INNTAK HEITT  
OG KALT VATN

AFSTÖÐUMYND 1:500

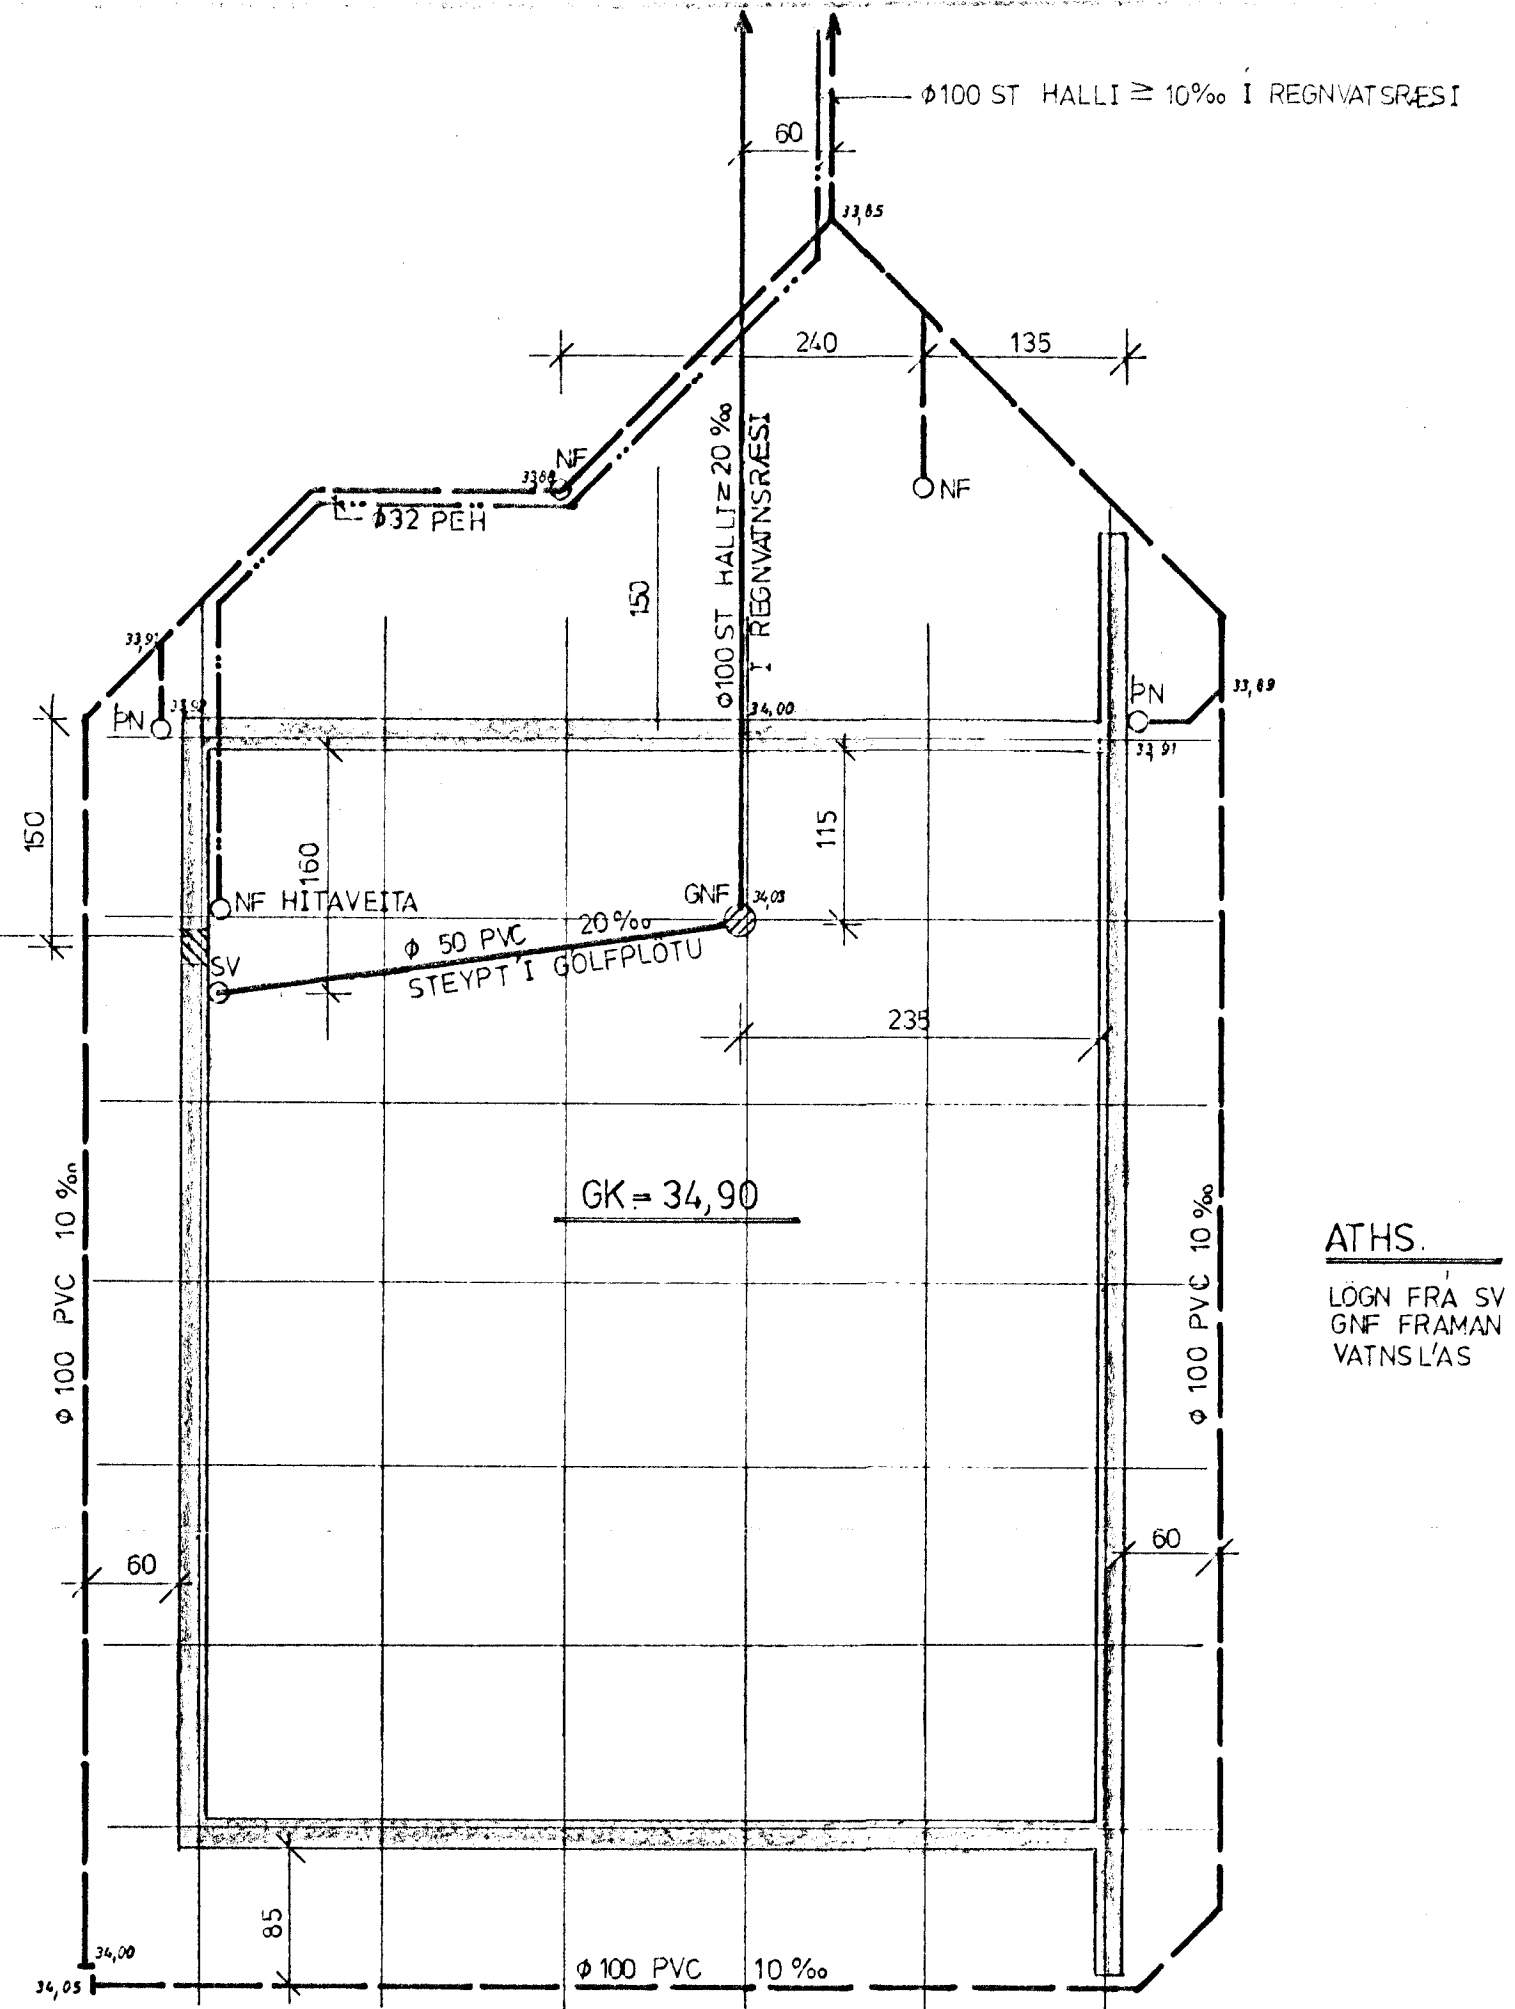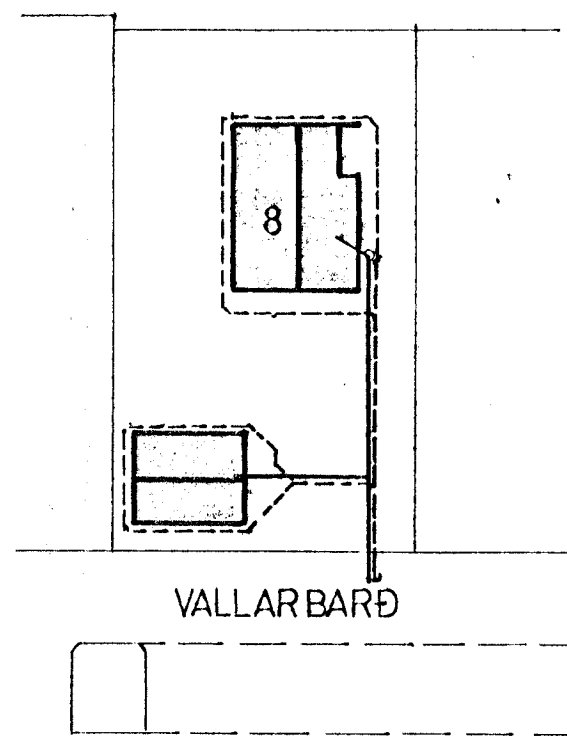

ATHS.


LOGN FRÁ SV TENGIST  
GNF FRAMAN VIÐ  
VATNSLÁS

RÚMMYND FRÁRENNSLIS

10. Okt. 1983



*Þh. affald hiteventu  
FSÍ*

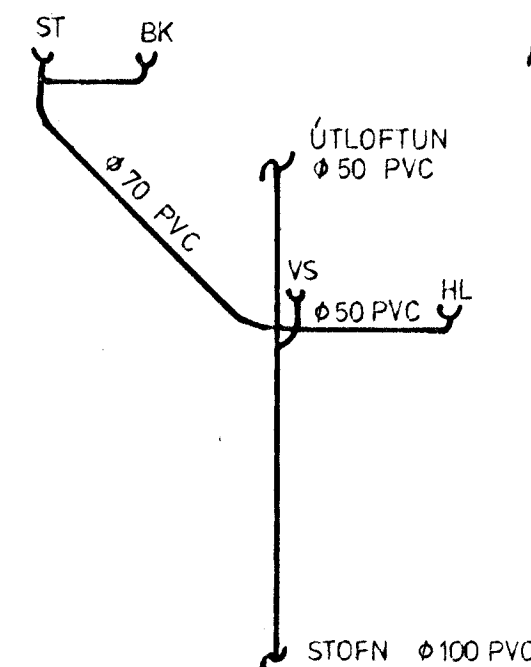

Br. Dags. Breyting varðar.

Verkfræðipjónusta  
**Guðmundar Óskarssonar**  
Ráðgefandi verkfræðingar  
Skiopholt 19 Reykjavík Sími 15945

VALLARBARÐ 8, HAFNARF.  
FRÁRENNSLI Í GRUNNI

Reykjavík: SEPT 1983

Teikn: VKO	Kvarði: 1:50	Bl. nr.
Reikn: GD	Verk nr.:	
Yfir:		2.11
Samþ: <i>Þh</i>		