


GRUNNMYND ~ 1:50


**SKÝRINGAR**

HEIMANAR SKÝRINGAR SJÁ BL NR 2-03  
 LAGNIR UTAN SÖKKLA SJA BL NR 2-01  
 ÖLL VINNA OG ALT EPMI SKAL VERA SKV  
 GILDANDI STÖÐLUM OG REGLUGERÐUM  
 KÓTAK ERU AFSTÆÐIC OG GEFNIR Í METRUM  
 NIÐURFALL Í SILCEYMSLU OG  
 NIÐURFALL Í BILAINNBEYRSLU SKULU HAFNA SANDFANG  
 EKKI SKAL VERA VATNSLÁS VIÐ VAKNIÐUR FÖLL  
 BEGNUMSTREYMISNIÐURFÖLL SKULU VERA Á ÞAÐ HERBERGI,  
 VOTTANHERBERGI OG VÍÐ SKOLVASK Í SILCEYMSLU.  
 NIÐURFALL Í NIÐURGRÖFNUM BAÐKEZI SKAL HAFNA  
 KRÖMIRÖRS ÞFIRFALL SAMANGETT ÞFIRFALL STURTUSOTTVA

- HL : HANDLAUG
- BT : SKULSKAL
- VS : VATNSALERNI
- SV : SICLVASICUR
- EV : ELDHUSVASKUR
- WV : VOTTAVEL
- GN : GOLFNIÐURFALL
- KN : KRÖMIRÖRFALL

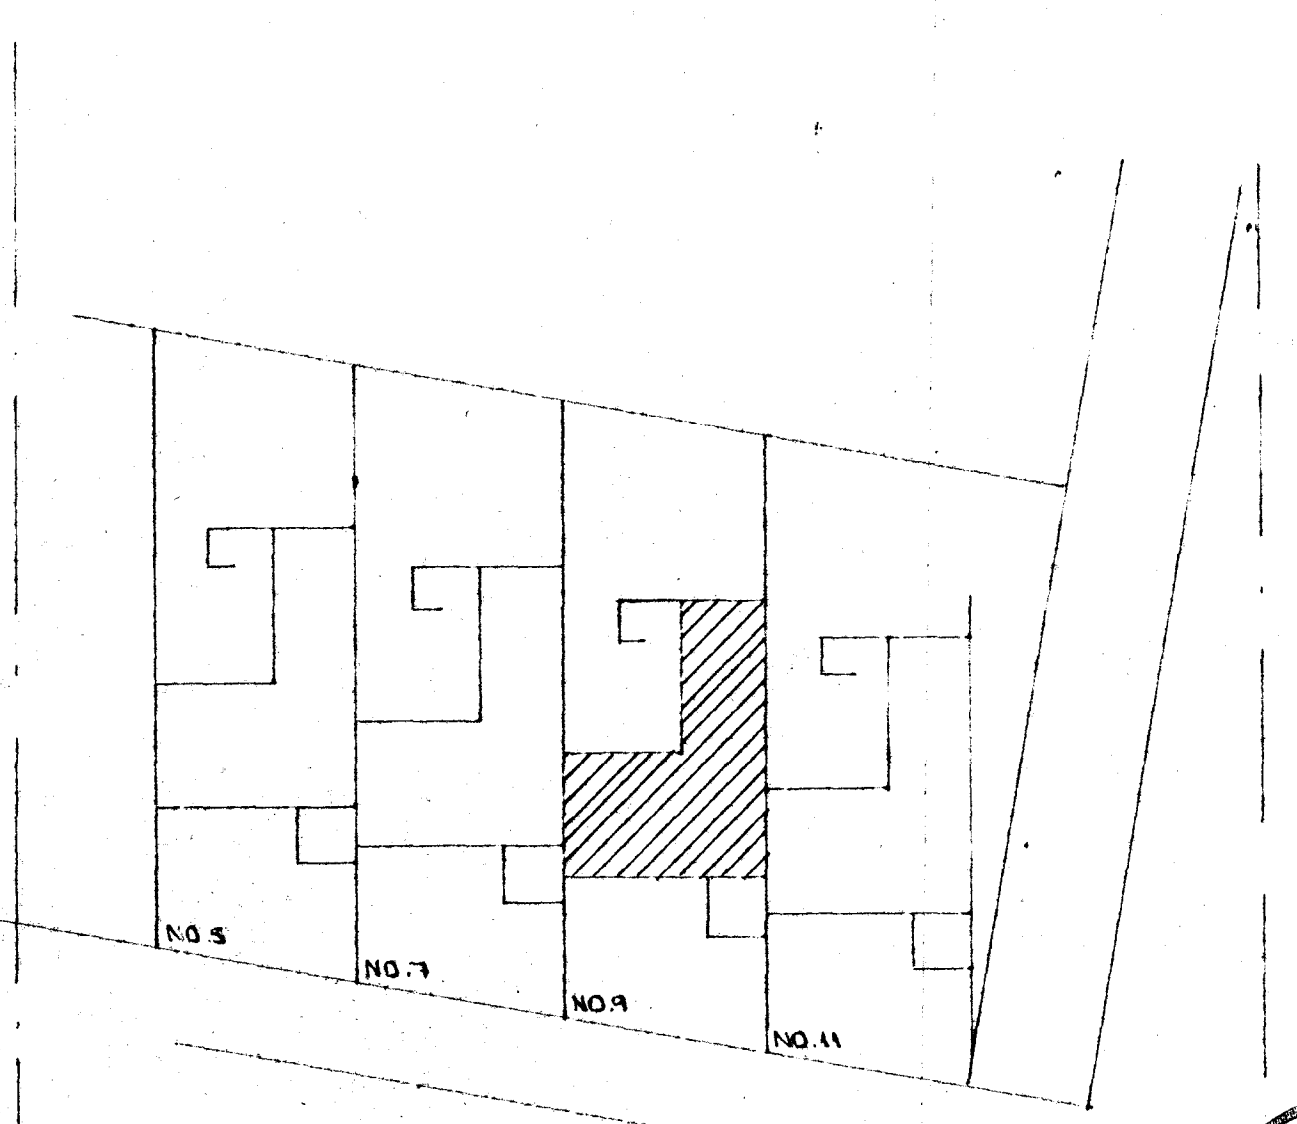

AFSTÖÐUMYND ~ 1:500

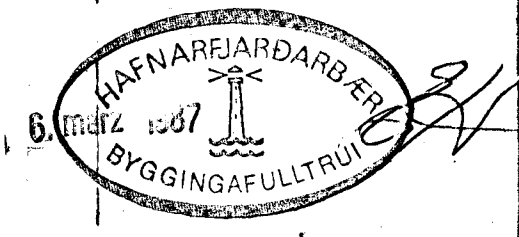

02	MARS '87	BETT VIÐ SALERNI OG HANDLAUG	
01	NOV. 84	Þ. T. H.	
BR.NR.	DAGS	EDLI BREVTINGAR	SIGN.
		VALLARBARD 9.	HAFNARFIRÐI
		GRUNNMYND GRUNNLAGNA. INNAN SÖKKLA.	DAGS MARI 1984.
		MELIKV. 1:50 1:500	HANNAÐ
		SIGURÐUR ÞORLEIFSSON TEKNIFRÆÐINGUR R.F.F.I.	TEKNAÐ
		STRANDGÖTU 11 HAFNARFIRÐI SÍMI 547511	VERK NR 8413.
			BLAD NR. 2-02