


**DÆMIGERÐUR FRÁGANGUR
Á MÆLATENGINU V. BILGEYMSLU**

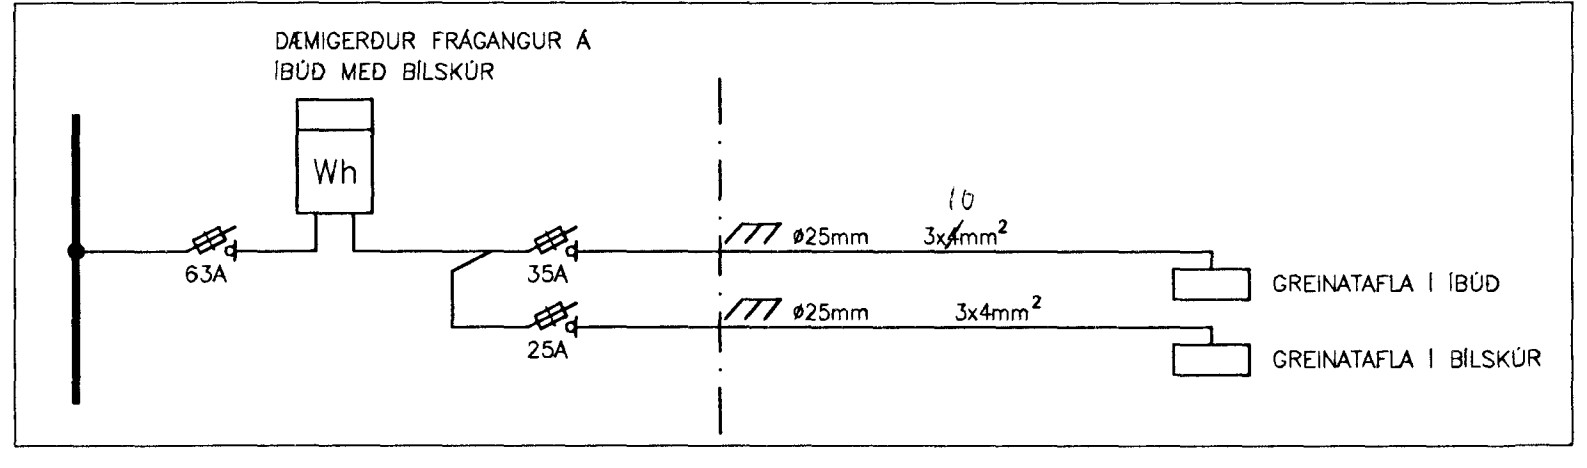

- SKÝRINGAR:
 1. ADALTAFLA +T1, STÆRD HxBxD=1250x800x115mm.
 2. GREINATÖFLUR, STÆRD HxBxD=435x335x90mm.
 3. GREINATÖFLUR, STÆRD HxBxD=310x335x90mm.

TIL ATHUGUNAR:
 MÆLATENGINGAR Á BILGEYMSLUM
 ÁKVEIDIN SIDAR

Breyting F	Breyting E	Breyting D	Breyting C	Breyting B	Breyting A	Verkhöf:	Verkhöf:
Breyting L	Breyting K	Breyting J	Breyting I	Breyting H	Breyting G	VALLARBRAUT 1, HAFNARFIRÐI	EINLÍNUMYND TÖFLUR Í BILGEYMSLUM
				Hunnóð Ásgeir A.	Teknóð Ásgeir A.	Yfirbóð	Dögs. SEPT 1998
							Samb. Ásgeir Arnþórsson rafteknir, kennitala 200352-3359 Hafnarbraut 17, 220 Hafnarfjörður sími 5554123
							Tekningarnúmer 20189
							Bók nr. 7 NÆST -
							Breyting