


ÚTLIT SUÐVESTUR MKV. 1:100

tifftopdf - www.rubissoftware.com - Demo Version

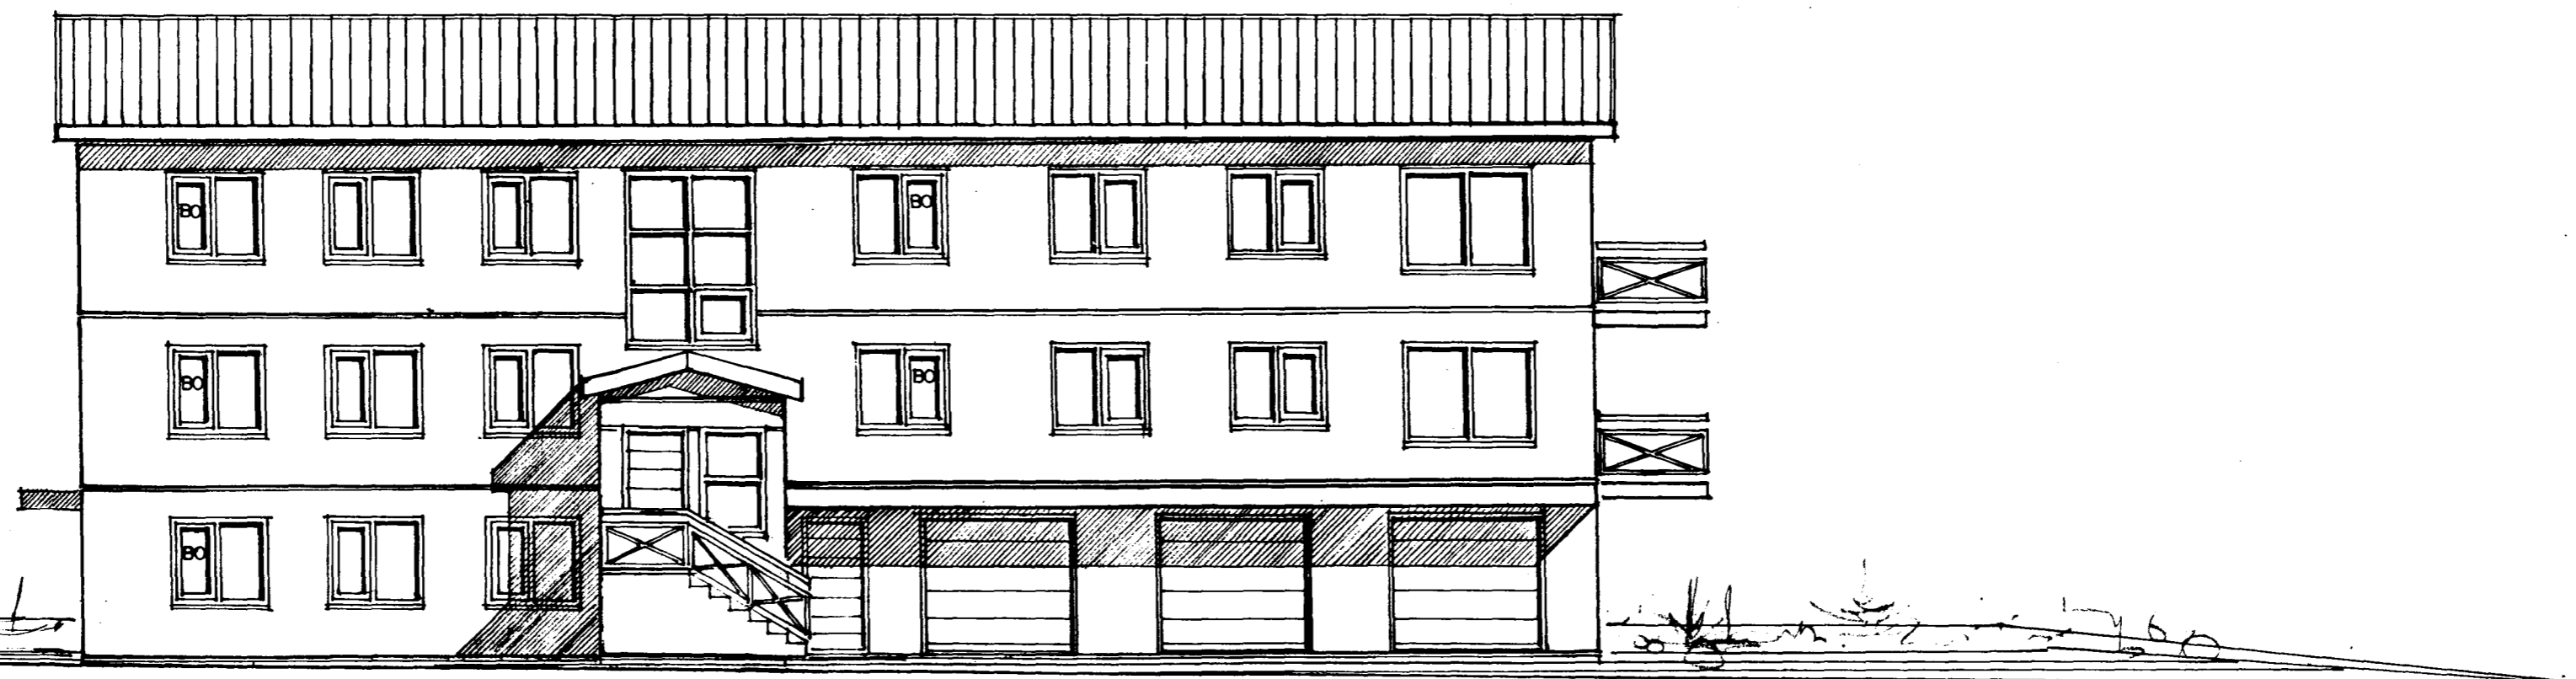

ÚTLIT NORÐAUSTUR MKV. 1:100.

ÞAKI BREYTT Í DES. 1998.

04.01.99  
Viktor Þór Sigurðsson