




Samþykkt þann


02 FEB. 1999

Byggingafulltrúinn í Hafnarfirði  
Erlendur Hjálmarsson

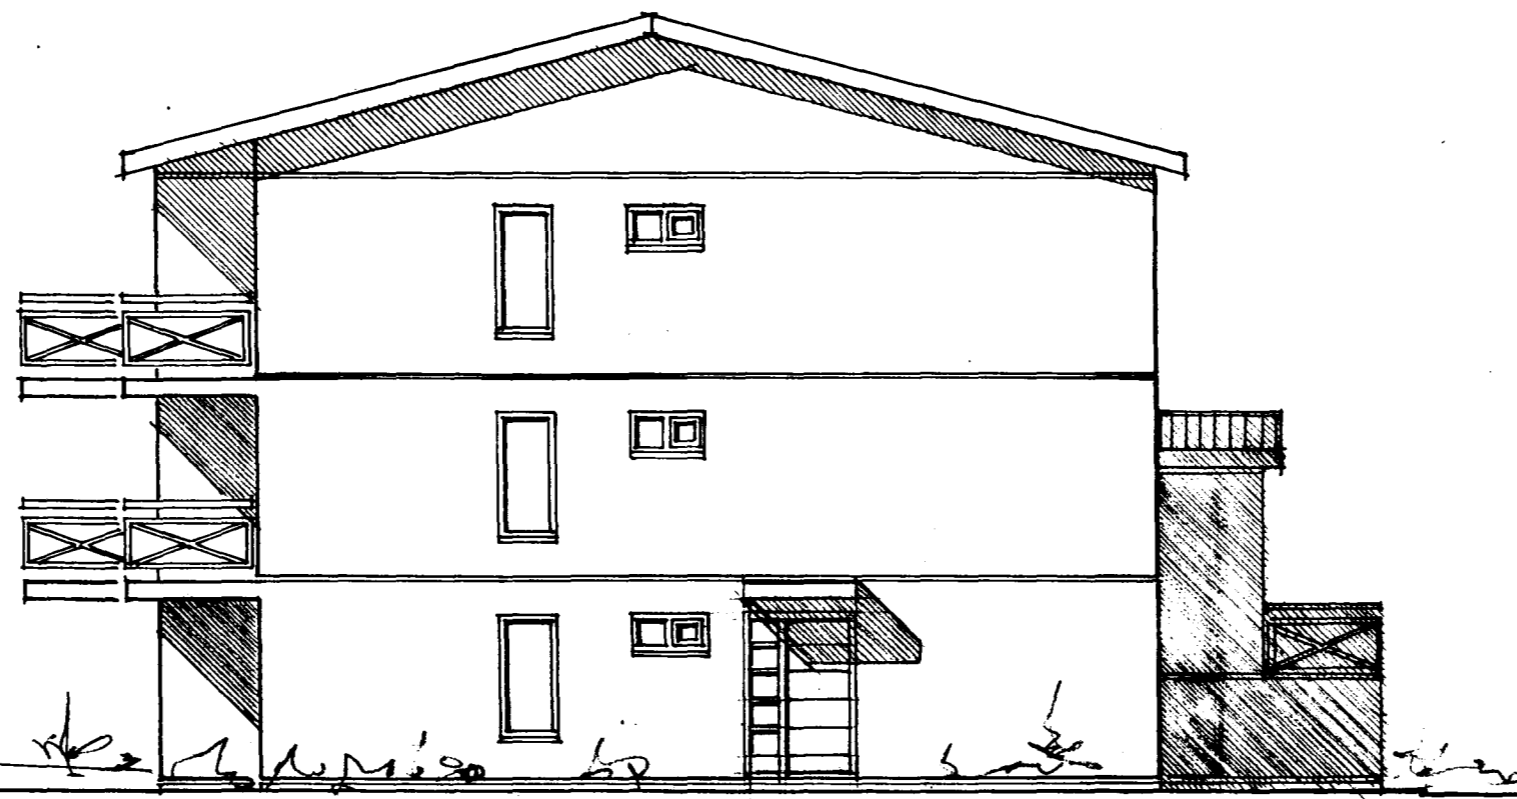

ÚTLIT SUDAUSTUR MKV. 1:100.

tifftopdf - www.rubissoftware.com - Demo Version

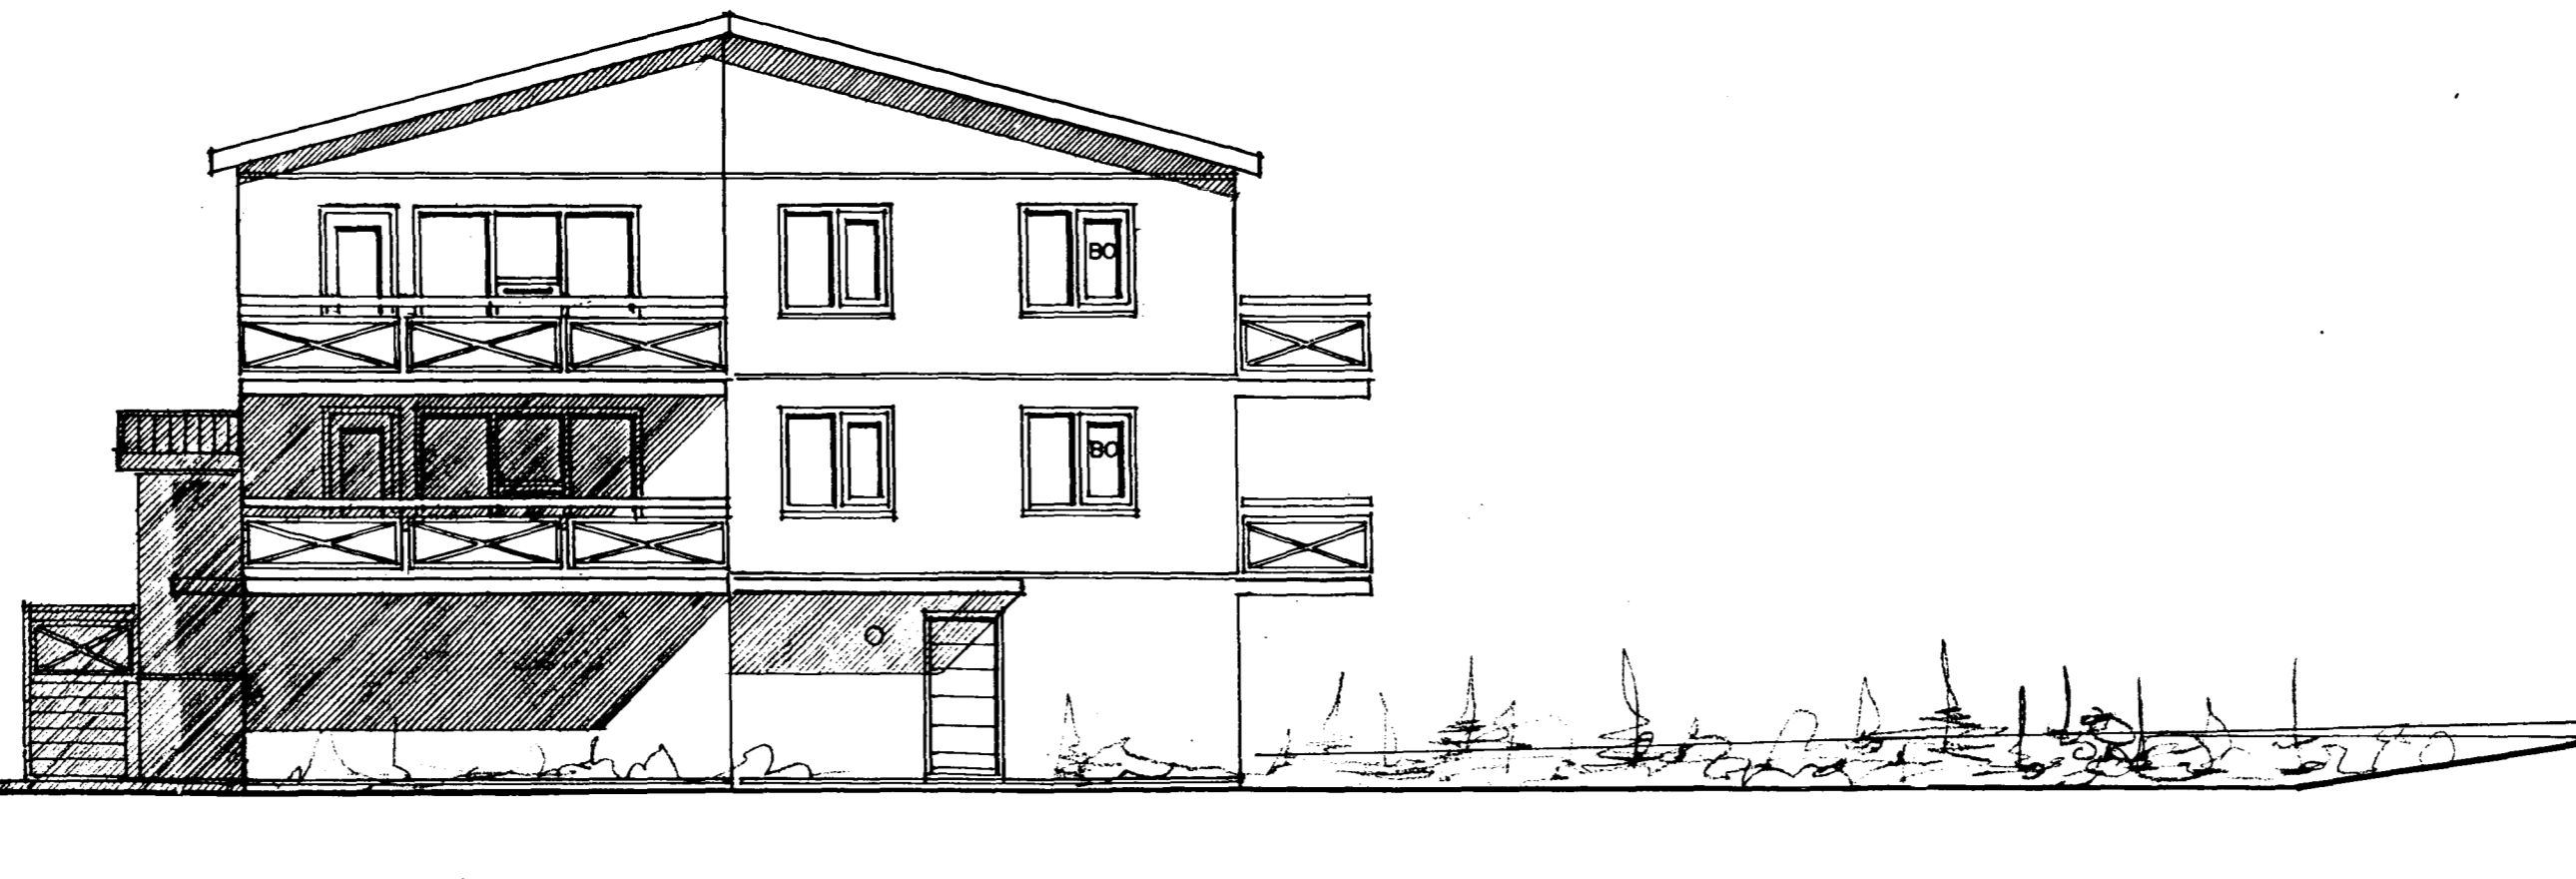

ÚTLIT NORÐVESTUR MKV. 1:100.

ÞAKI BREYTT 1 DES. 1998.

04.01.99  
Viktor Þor Sigurðsson