




Samþykkt þann

21. DES. 1998

Byggingafulltrúinn í Hafnarfirði
Erlendur Hjálmarsson

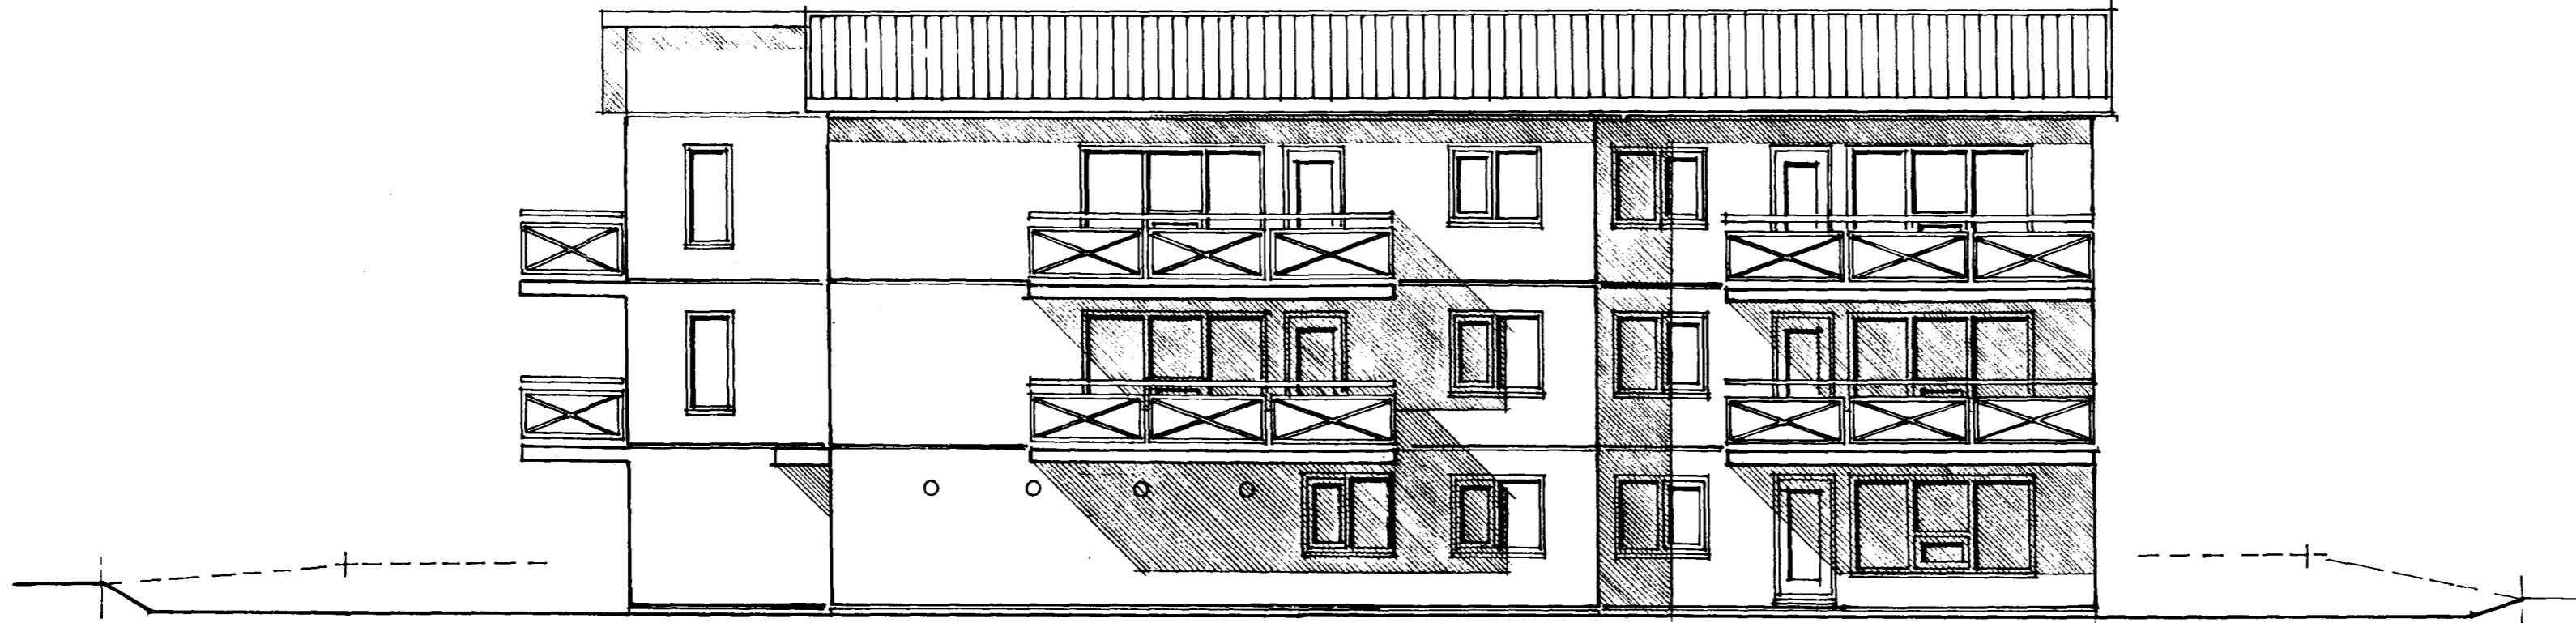

ÚTLIT SUÐVESTUR MKV. 1:100

tifftopdf - www.rubissoftware.com - Demo Version



ÚTLIT NORÐAUSTUR MKV. 1:100.

8/1298
NJK

ÞAKI BREYTT 1. DES. 1998