




Samþykkt þann


21. DES. 1998

Byggingafulltrúinn í Hafnarfirði
Erlendur Hjálmarsson

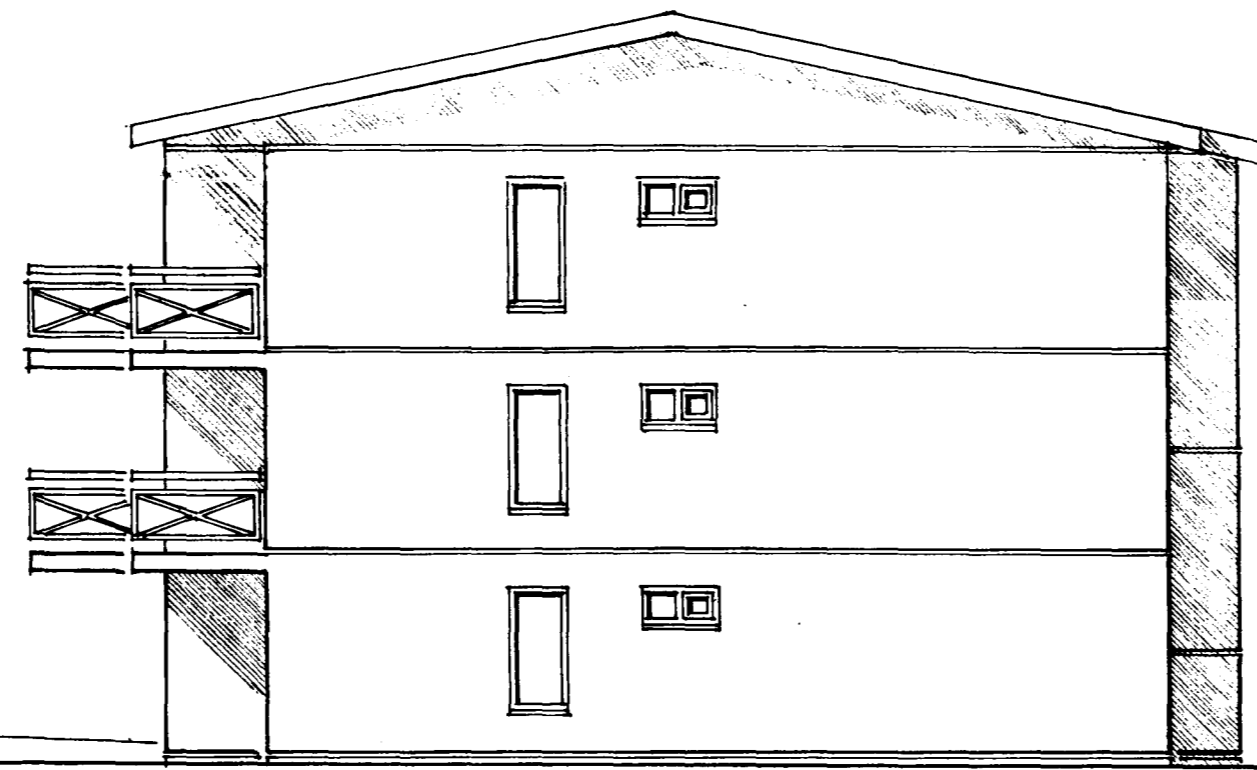

ÚTLIT SUÐAUSTUR MKV. 1:100.

tifftopdf - www.rubissoftware.com - Demo Version

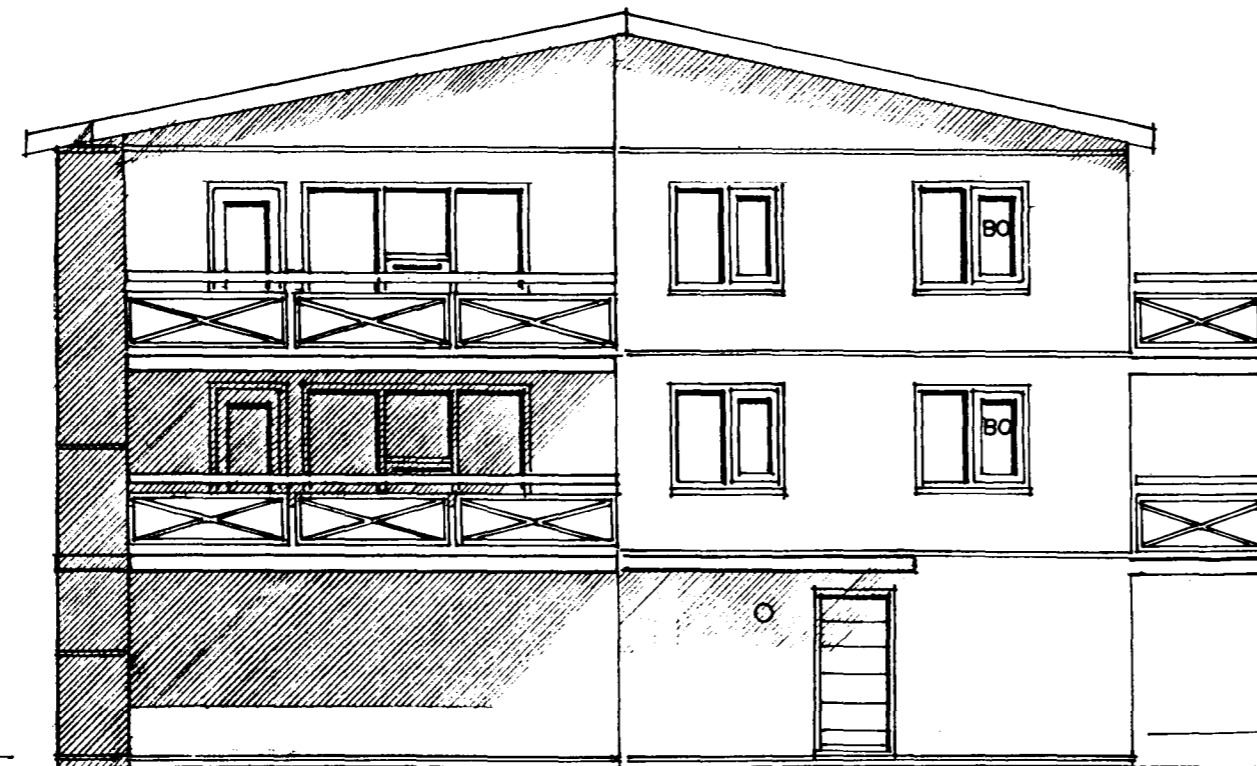

ÚTLIT NORÐVESTUR MKV. 1:100.

8/1298
hg-f

ÞAKI Breytt 1. DES 1998