



Skýringari:


Lagnir skulu vera huldar 16mm plastpípu-
 lagnir ídregnar 3x1,5q vín.
 Hæð rofa sé 110cm. Hæð tengla sé 20cm
 nema þar sem rofi og tengill eru teiknaðir
 fastir saman 110cm.
 Hæð veggdósa sé 180cm nema á böðum 200cm.
 Fjarlægð frá hurðargati eða veggörún í
 miðja dós sé 12cm.
 Öll mál eru miðuð við fullfrágengin gólf og
 miðja dós.
 ☐fangreint gildir nema annars sé getið.
 A.T.H. NOTA SKAL MÁLSETTA SMÍDATEIKNINGU
 ÞEGAR MËLT ER FYRIR VEGGJUM. !!!

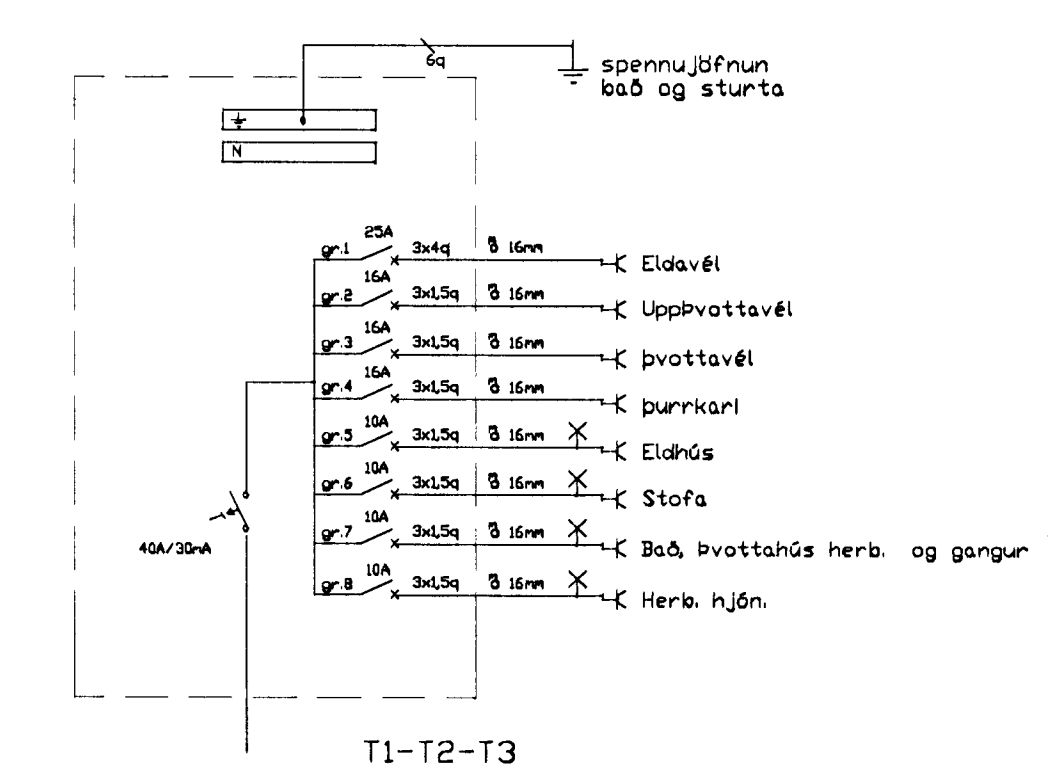

Grunnmynd 1:50

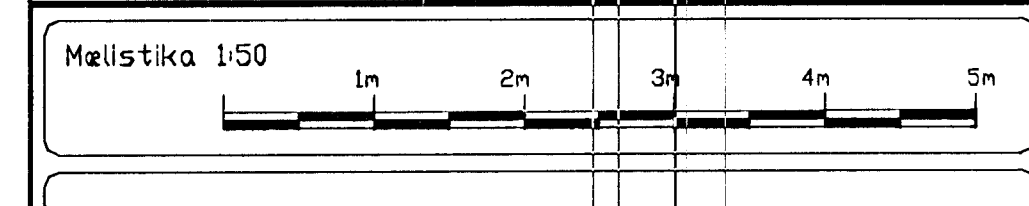

breytt
 breytt
 breytt

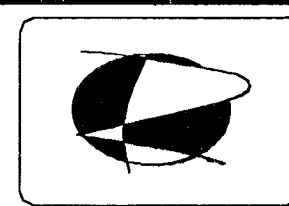

Rafteiknistofan Löggiltur Rafagnahönnuður
 Björn Traustason Rafiðnráðgjafi
 kt. 031267-3909 sími 588-1314 gsm. 899-5264
 email. rbt@shoff.is

verki Vallarbraut 5 Hafnarflöri
 Raflögn 3h.
 Verki nr. Tækning 3 af 4

skv. 1:50
 þarndi BT teknað BT
 dags. 10. okt. 1998
 sign. Björn Traustason