BRUNATÆKNILEGAR SKÝRINGAR.

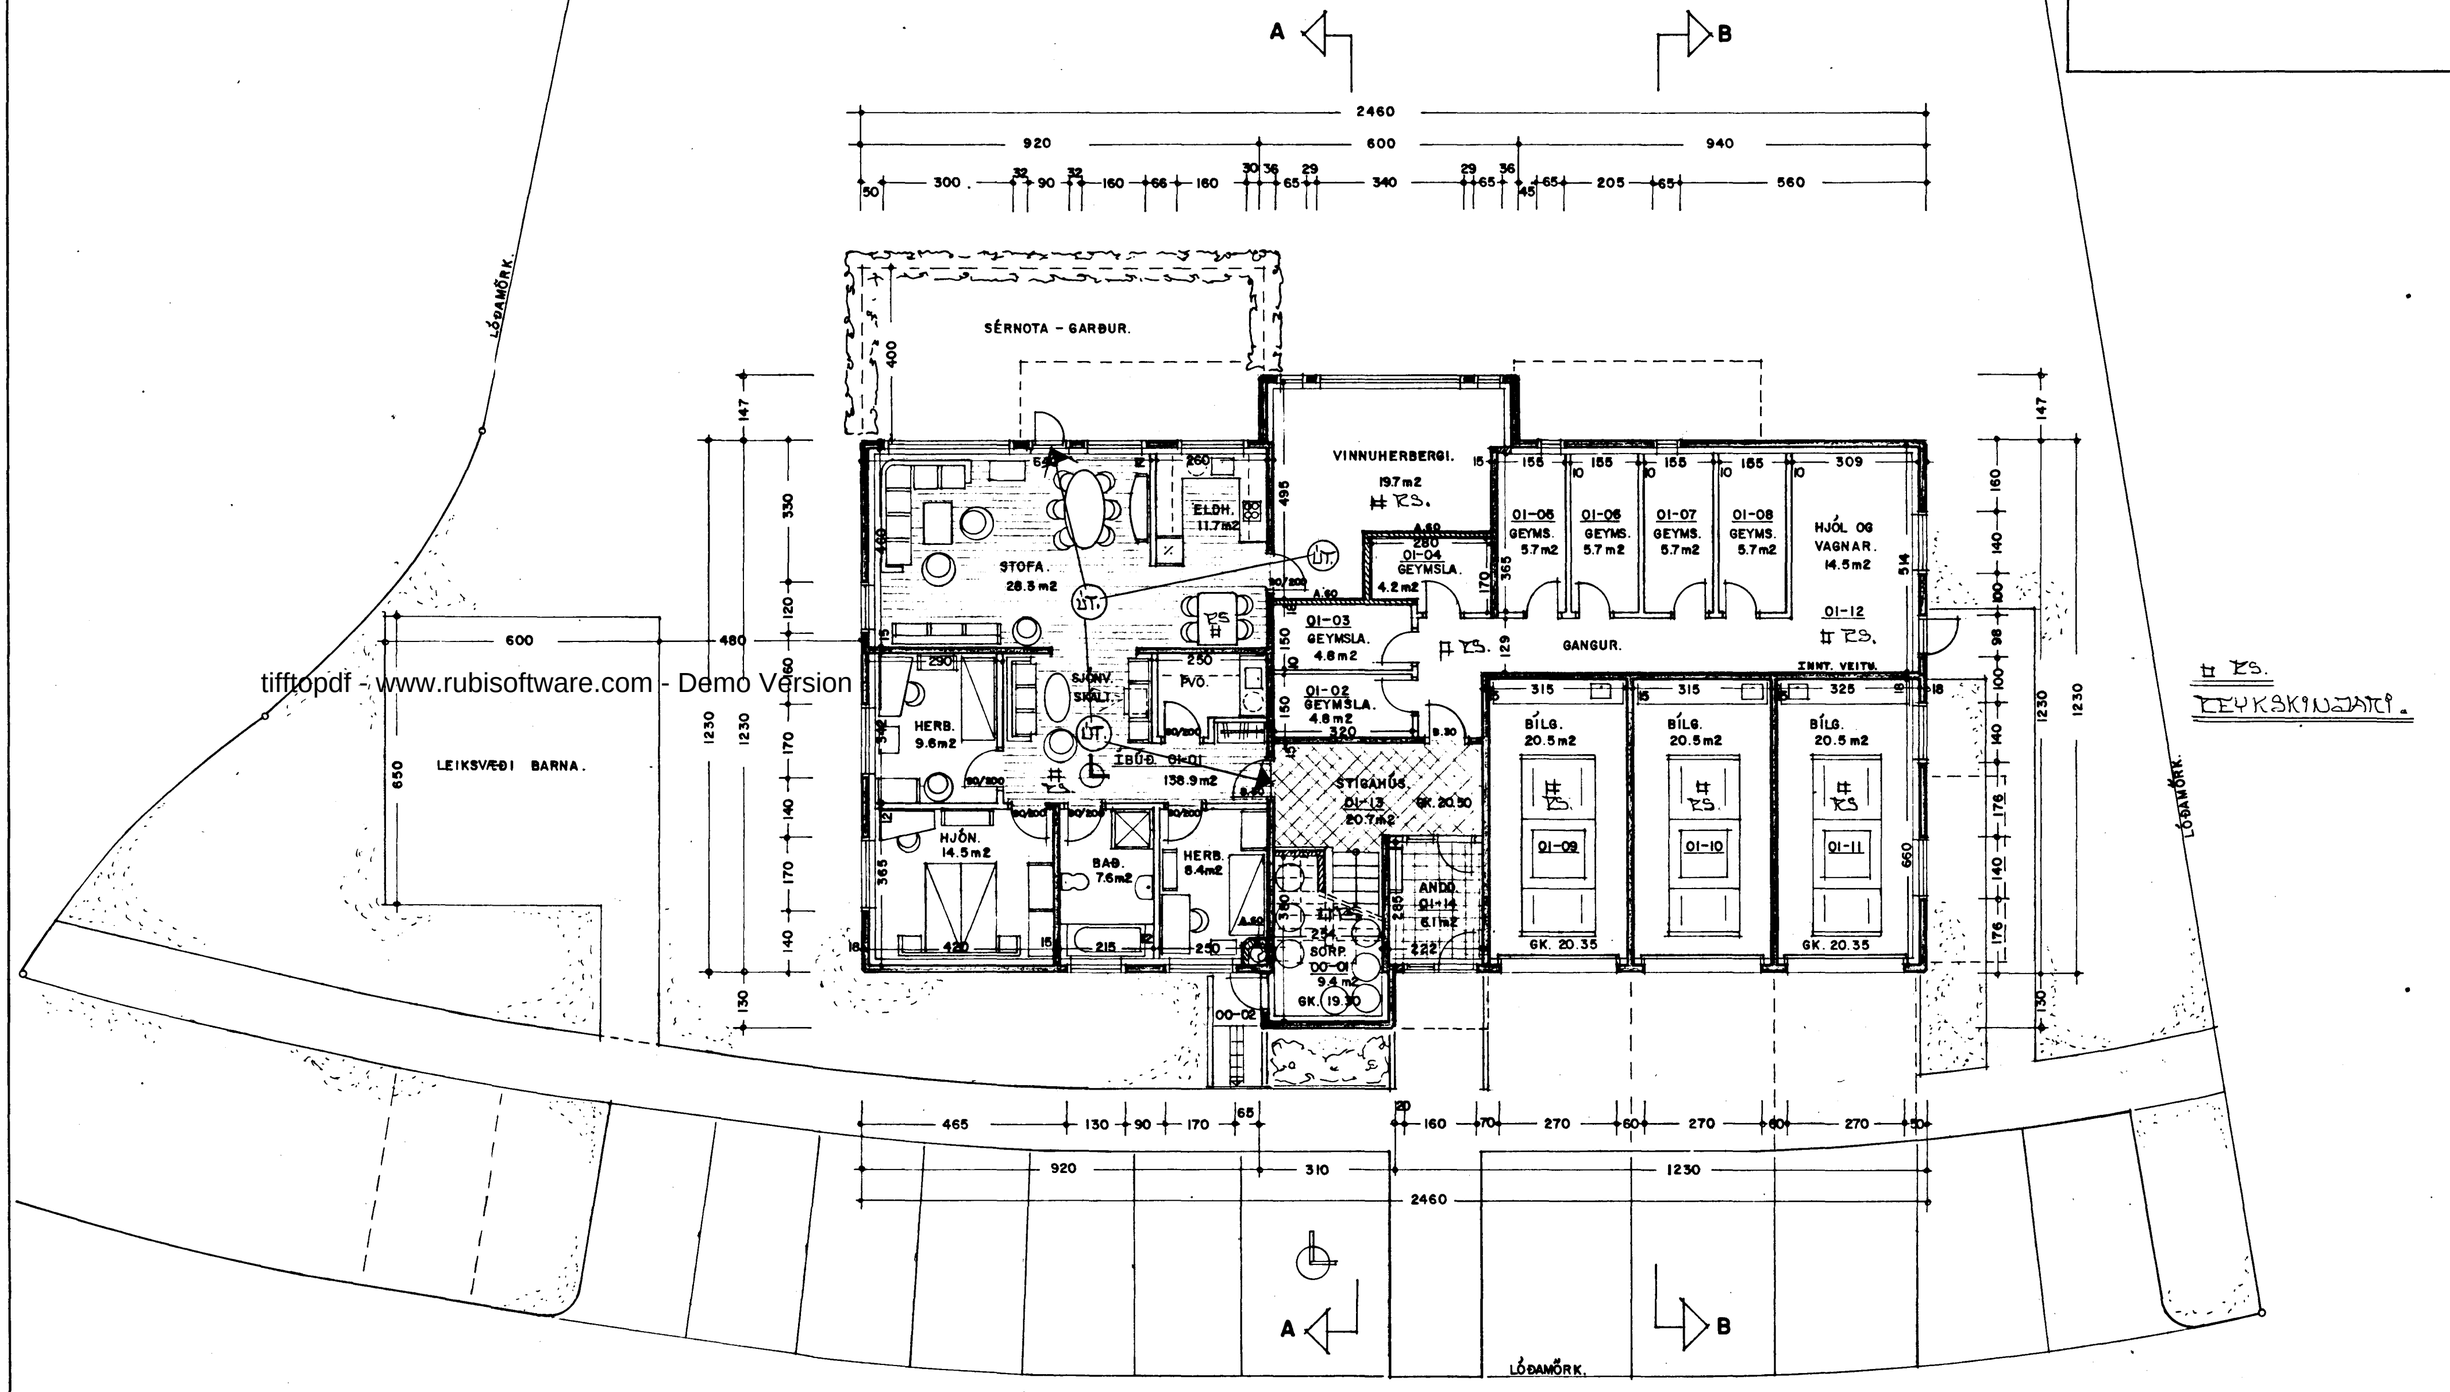

tifftopdf - www.rubisoftware.com - Demo Version

ÞEYKSKÝNINGAR.

GRUNNMYND JARÐHÆÐAR. 1:100 315.4 m²

SKÝRINGAR.:

HÚSIÐ ER BYGGT UPP SEM HEFÐBUNDIÐ STEINHÚS, STEYPT Á STAÐNUM MEÐ LÉTTBYGGÐU HEFÐBUNDNU ÞAKI. ÚTVEGGIR HÚSSINS VERÐA STEINAÐIR.

ÖLL GLUGGALAUS RÝMI HÚSSINS SKAL LOFTRÆSTA, SAMKV. REGLUGERÐ.

VALLARBRAUT 5 HAFNARFIRÐI. GRUNNMYND.

VERK. NR. 189 TEIKN. NR. 02

DAGS. 12.-9.-1998 MÁL. 1:100 BREYTT.

JON GUÐMUNDSSON ARKITEKT
VINNUSTOFA.: SKÚLAGÖTU 63 REYKJAVÍK. SÍMI. 552-5055