


BYGGINGARLÝSING:

- húsið er steinsteypt á hefðbundinn hátt
- einangrað að innan
- þakfni er borujárn í svargráum lit og gluggar málaðir í ljósari,gráum lit
- steypfir útveggir málaðir ljósum lit

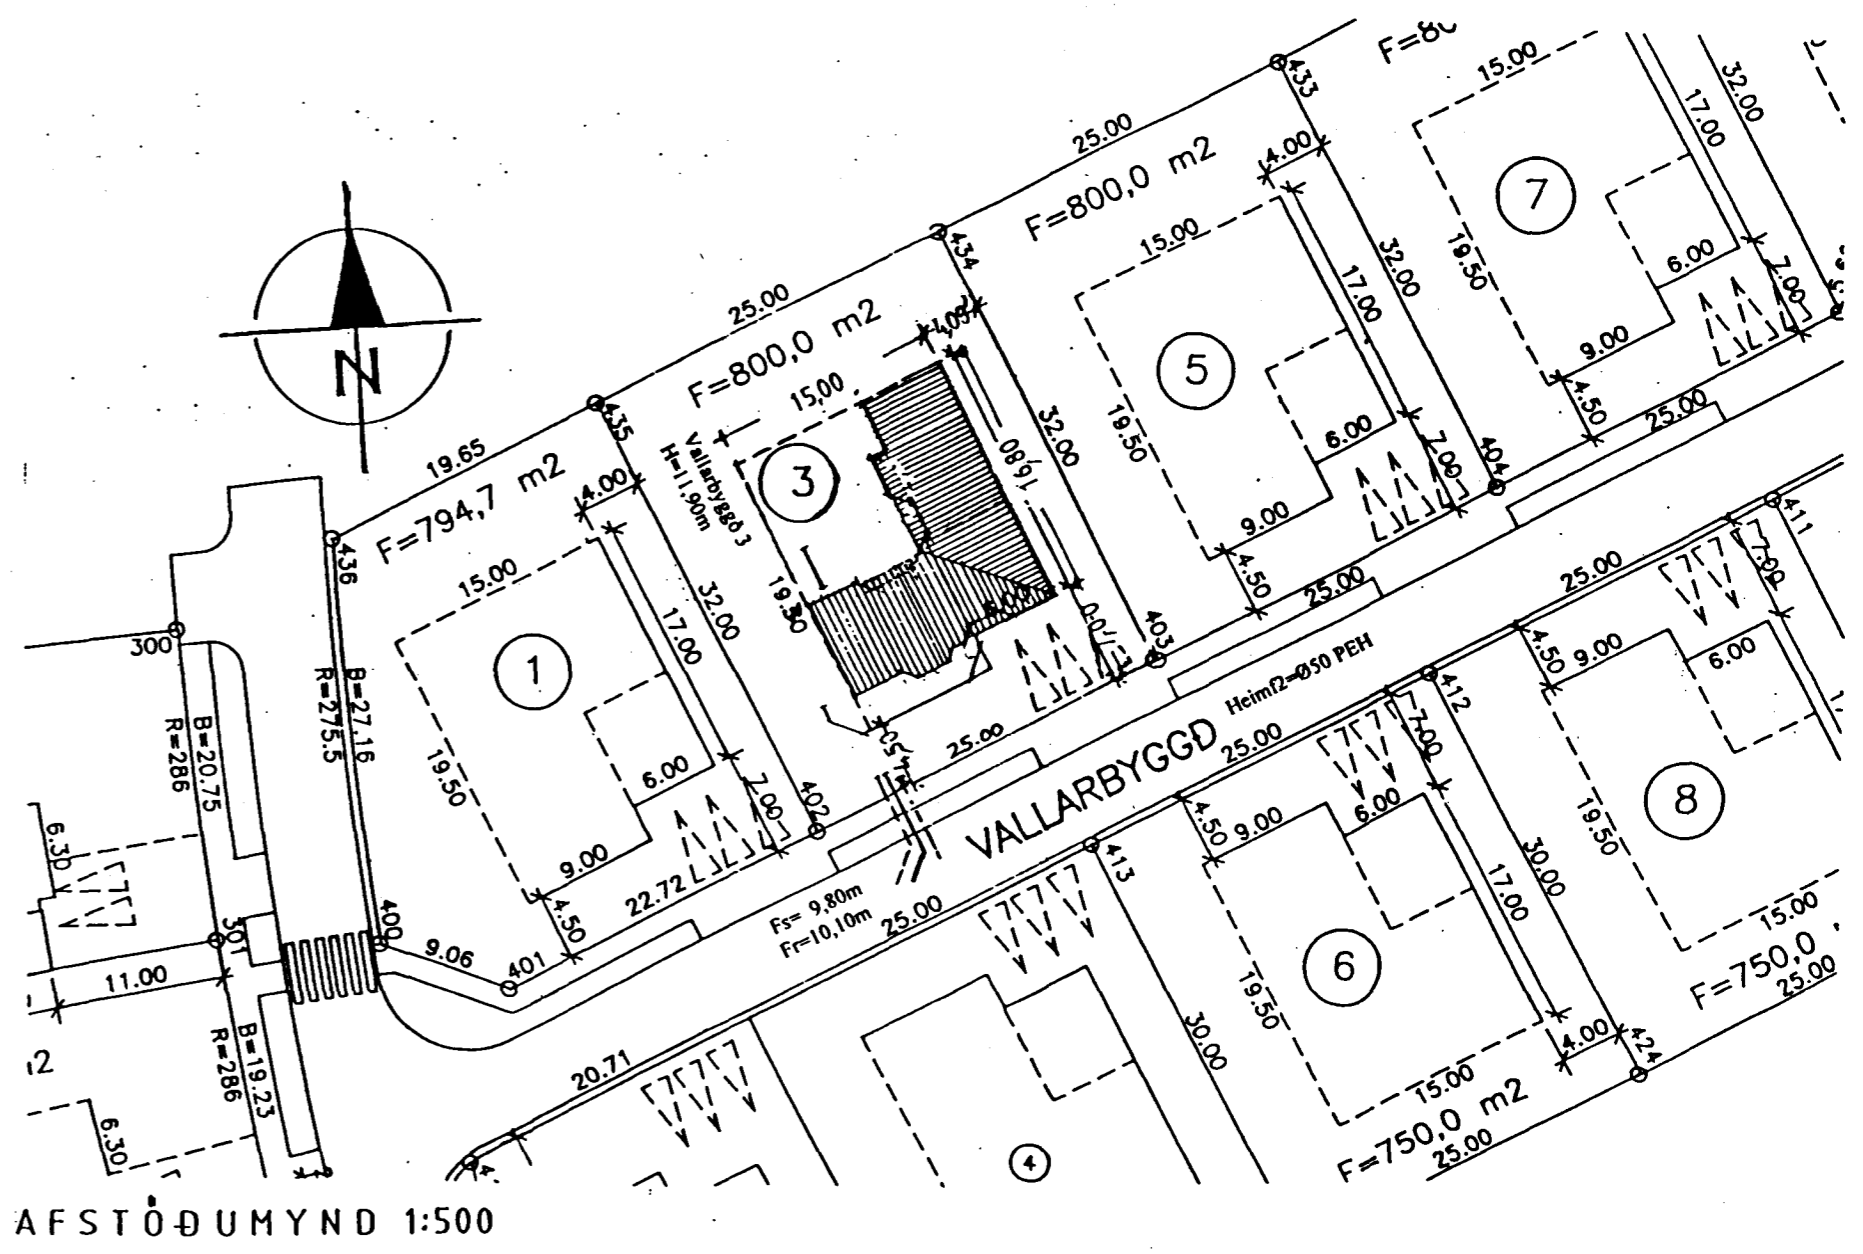

GRUNNMYND

AFSTÖÐUMYND 1:500

breytt, marz '99, viðb. gestas alerni *CB*

BR.NR.	DAGS.	EDLI BREYTINGA:	SGN:
4	18 feb 1998	Lös	
5	11 mar 1998	Flakka gólfótta um 20 cm, í GR=11,70 m í GR=11,90 m	

TEIKNING NR.	2	DAGS.	NAFN.	YFIRF.
STANUR:	Vallarbyggð 3.	Mælt:	18/2/1998	Sigurhj Hall
VEITAF:	228. Hafnarfirði.	Stemmt:	18/2/1998	Sigurhj Hall
TEXTI:	Grunnmynd hæðar. Snit A-A. Byggingarlýsing. Afstöðumynd.	Teknað:	18/2/1998	Sigurhj Hall
DAGS:	11. mar. 1998	Merkivark:	1:100, 1:500.	

NR. 3. VIÐ VALLARBYGGÐ
MKV 1:100 NR.: 2
MAI '98
BJÖRN J. EMILSSON TEIKNISTOFA EFSTALETI 14 SÍMI 568:7590