

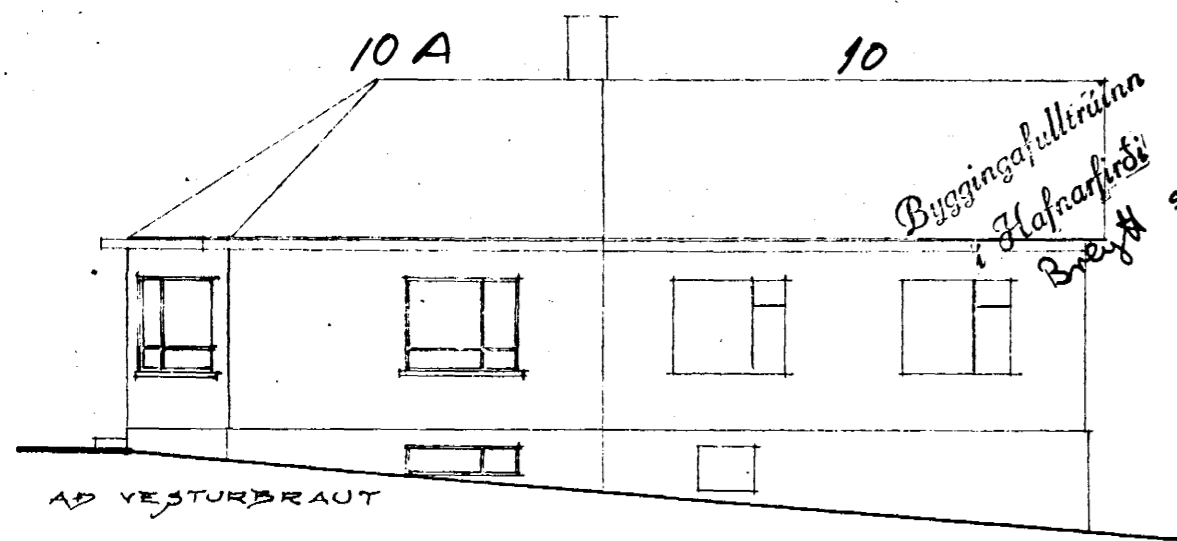
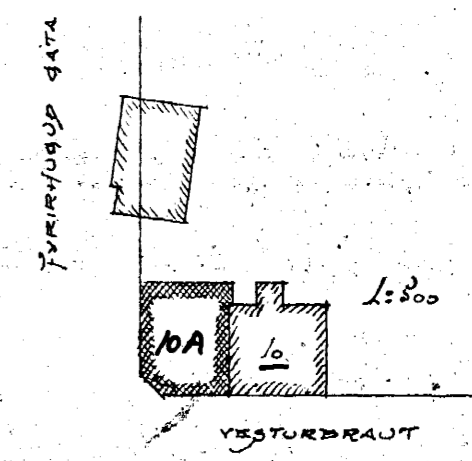
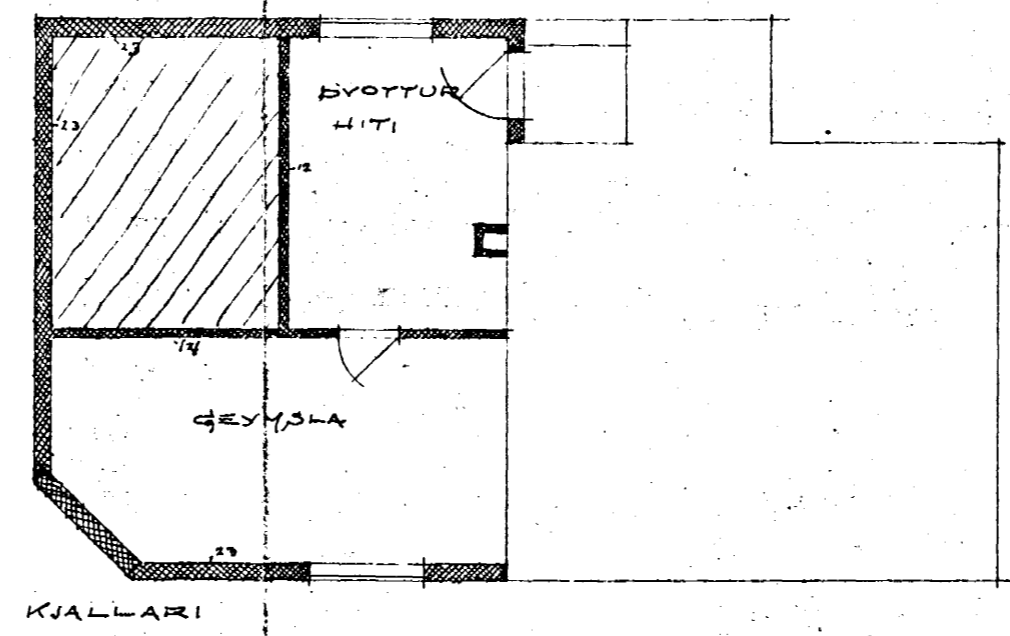
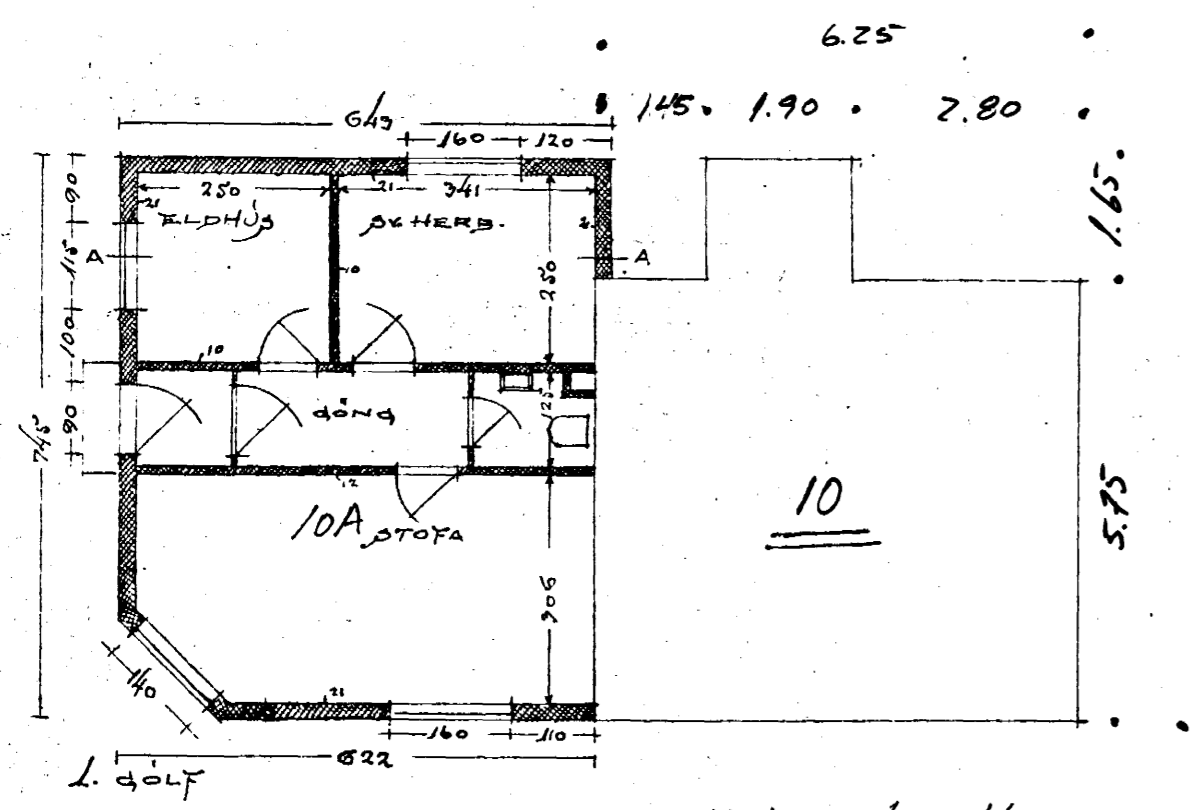
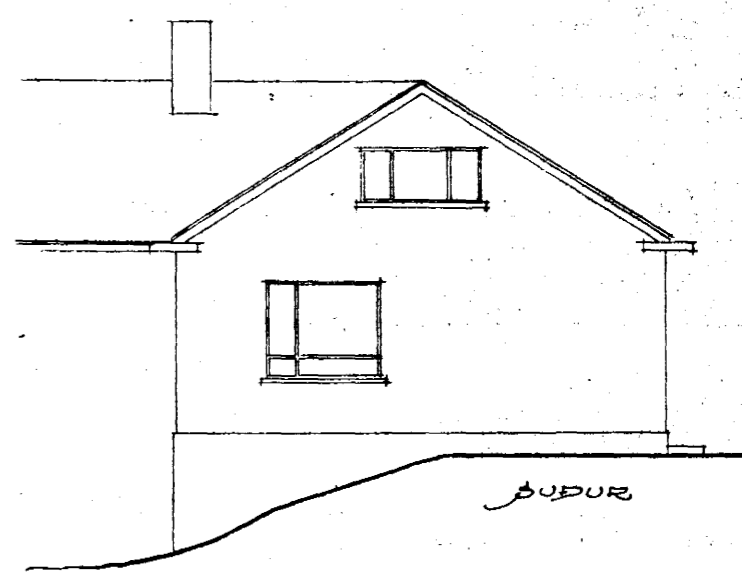


10A


VIÐBYGGING VIÐ HÚSÍÐ NR. 10 VIÐ VESTURBRAUT, HAFNARFIRÐI. = Kalli Ólafsson.

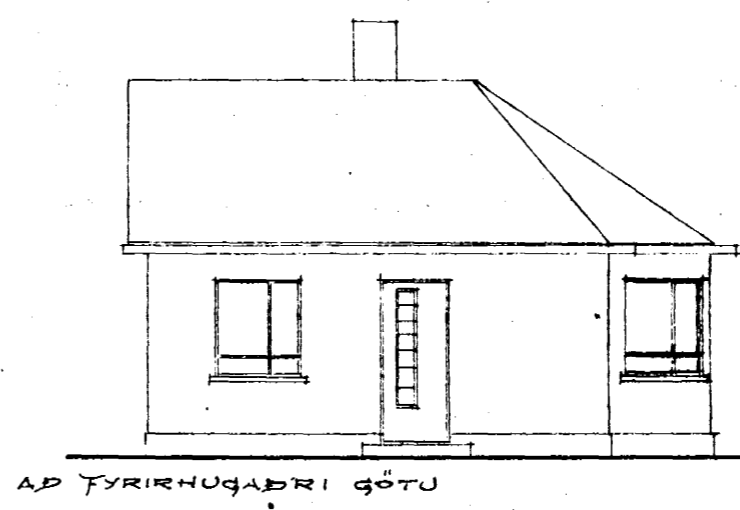

í Hafnarfirði
Breytt
sponsaun í gluggum
2-6-160
Jón Þorgrímur*

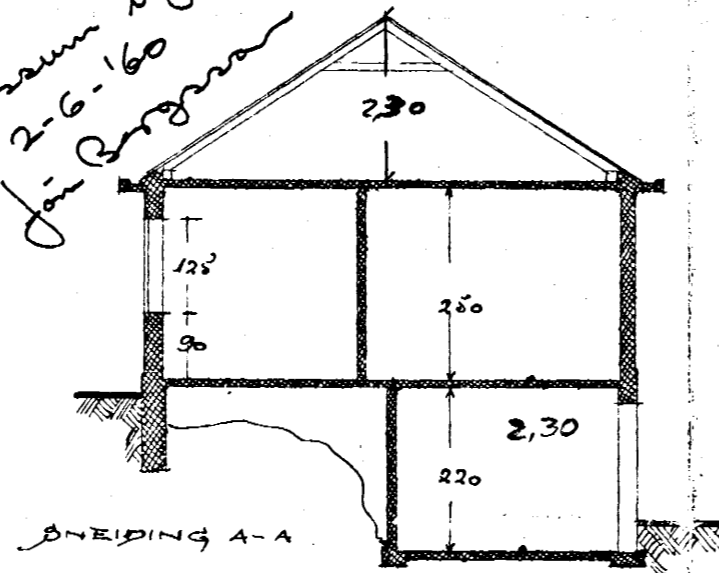

*Kjallari undir öllu
Salarkost Kj: 2,30 m*

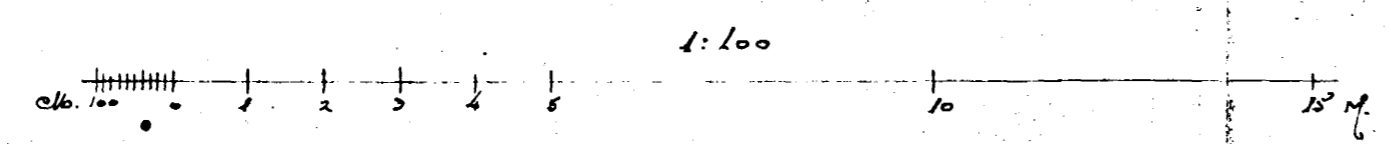

*REYKJAVÍK 4 APRÍL 1945
Rannsóknarkennir*