
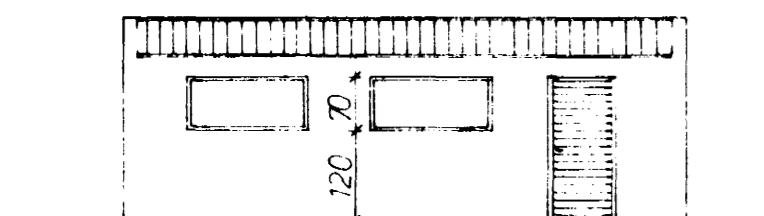


Samþykkt á fundi bygginga-
nefndar þ. 21.4.19.75
BYGGINGAFULLTRÚINN
Í HAFNARFIRÐI


Lofthæð bílg. stæð vera í
samtæmi við byggingarhæð.
F. Sigurðsson

VESTURBRAUT

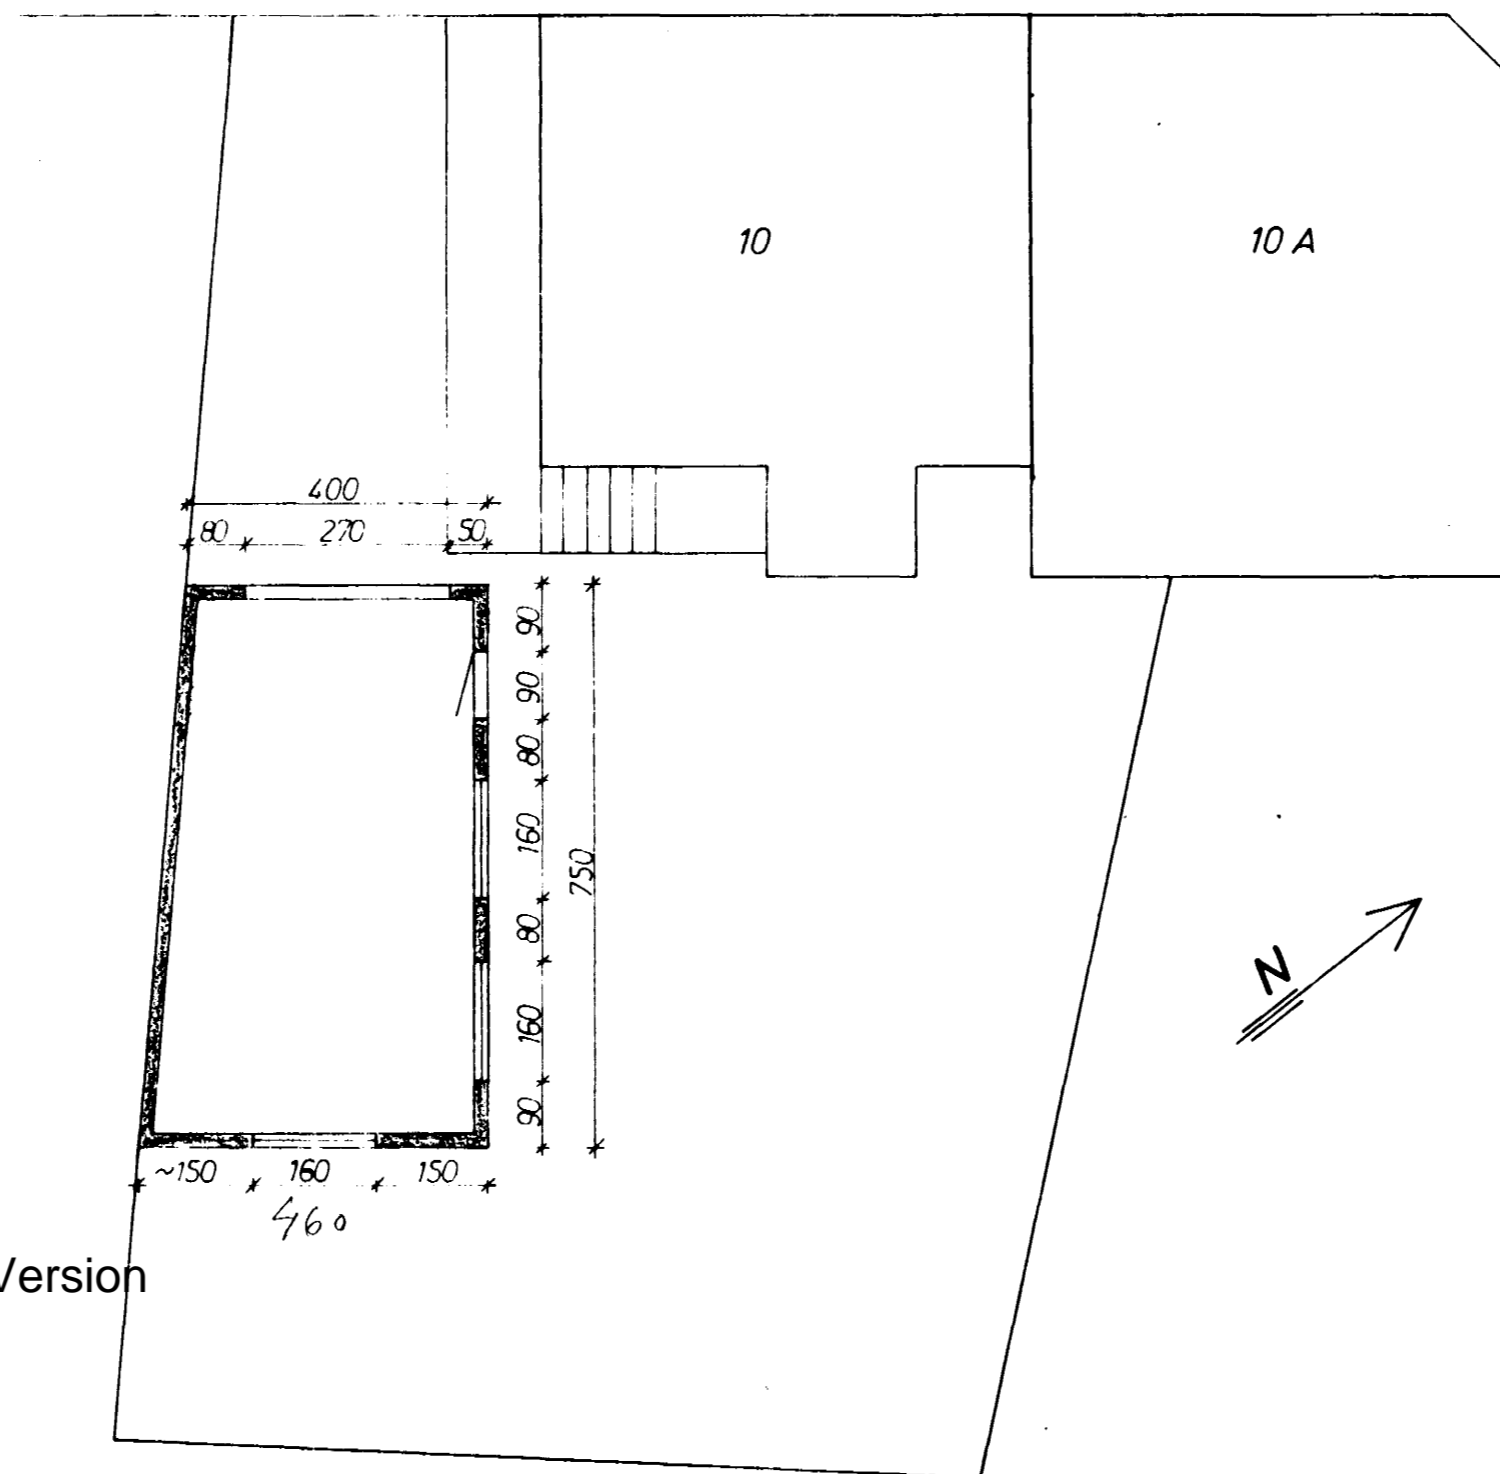


NORÐAUSTUR

tifftopdf - www.rubissoftware.com - Demo Version

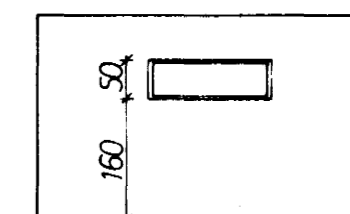


SUÐVESTUR

GRUNNMYND OG AFSTAÐA
1:100

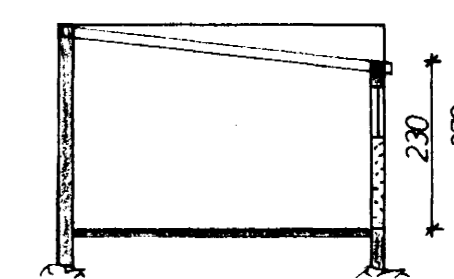

SNID

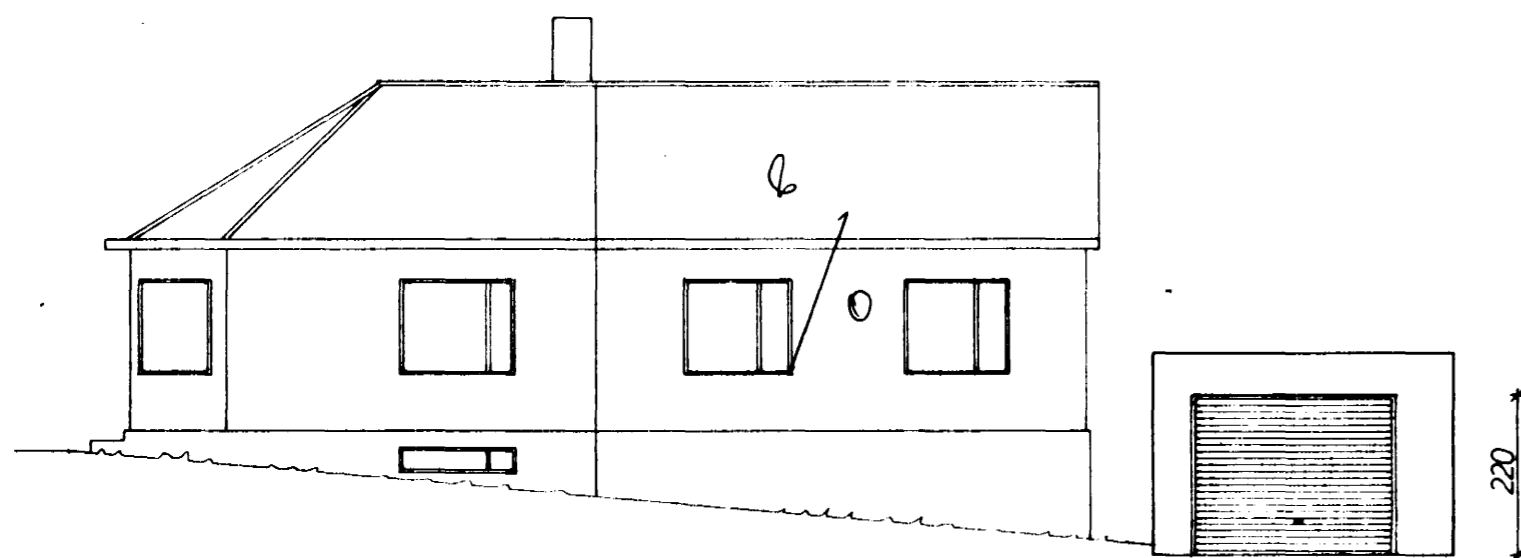

NORÐVESTUR

32,3 m² 78,0 m³

DM. Luis
nr 10

VESTURBRAUT 10 BÍLGEYMSLA	MÆLIKVARÐI 1:100	VERK	TEIKN NR 1
ÚTLIT	Hannað: JSB Teiknað: JW	Yfirfarir: Samb: JSB	DAGS JAN '75
JÓHANN GUNNAR BERGPÓRSSON VERKFR MVFI STRANDGÖTU 11 — HAFNARFIRÐI — SÍMI 53315	BREYTT		