




Samþykkt þann

15 MAÍ 2002


Byggingafulltrúinn í Hafnarfirði
F.h. Kristján Þórarinnsson

116 400 115

A

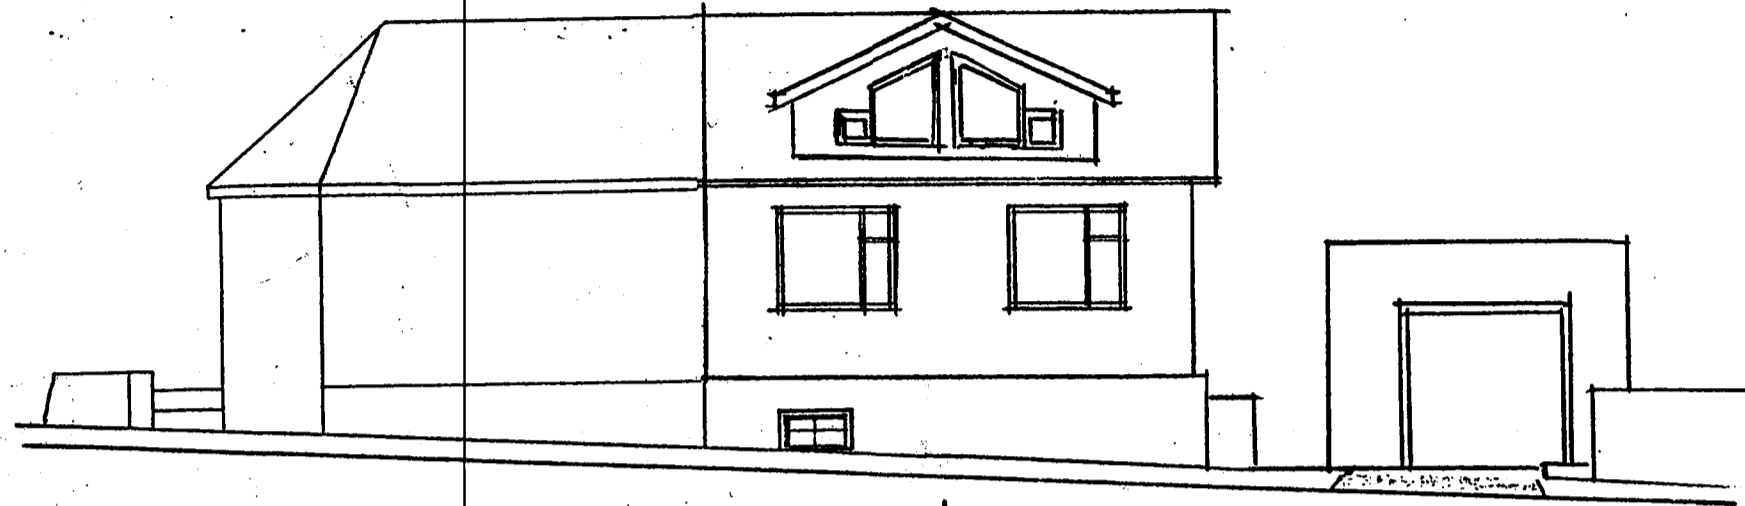


Framhlit

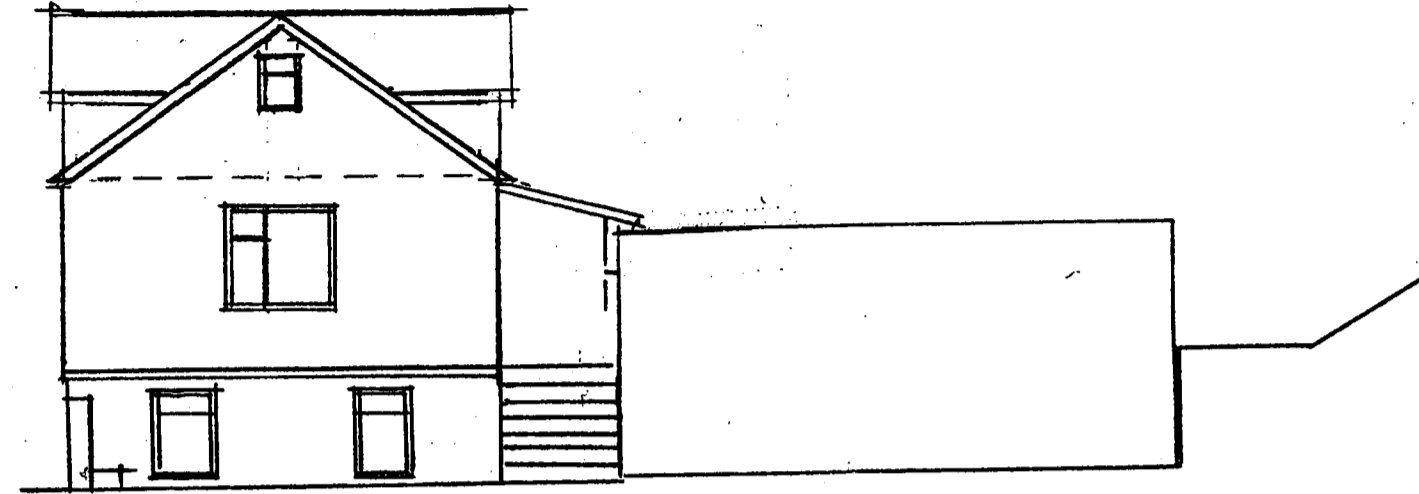


Gafl við bílskúrsaðkeyrslu

115 400 116

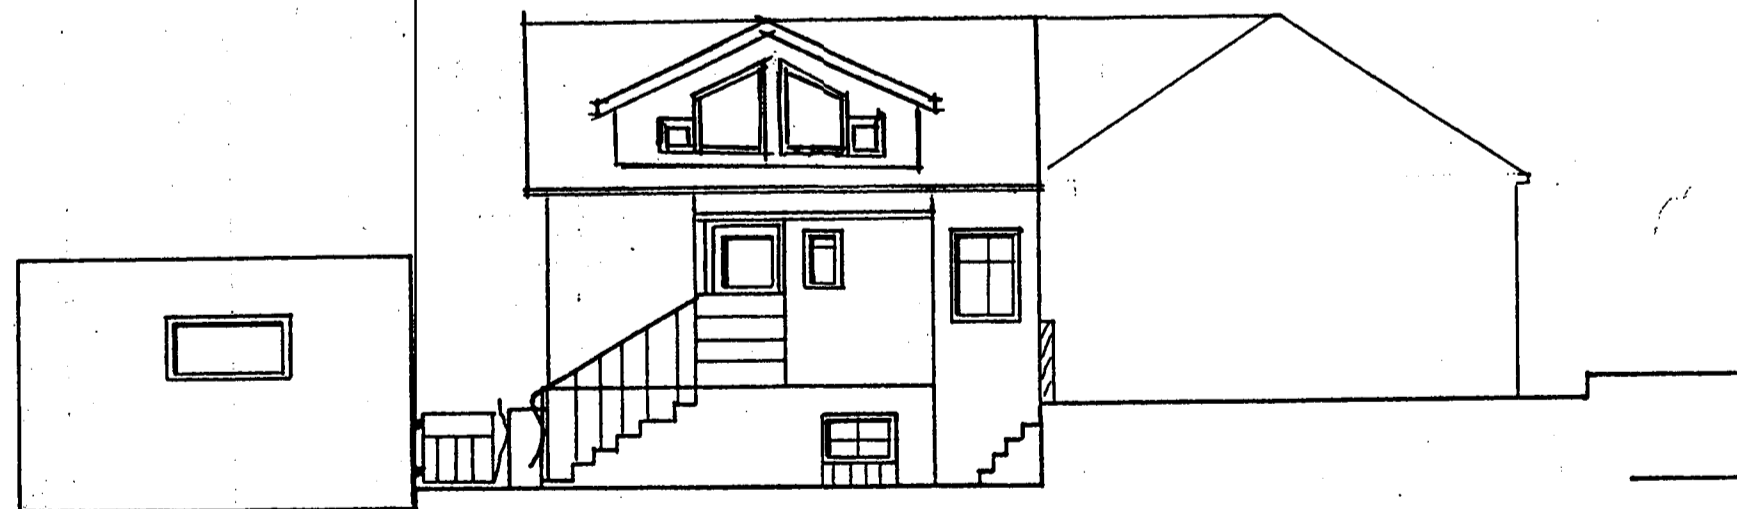

Bakhlit

bakhalli óbreyttur

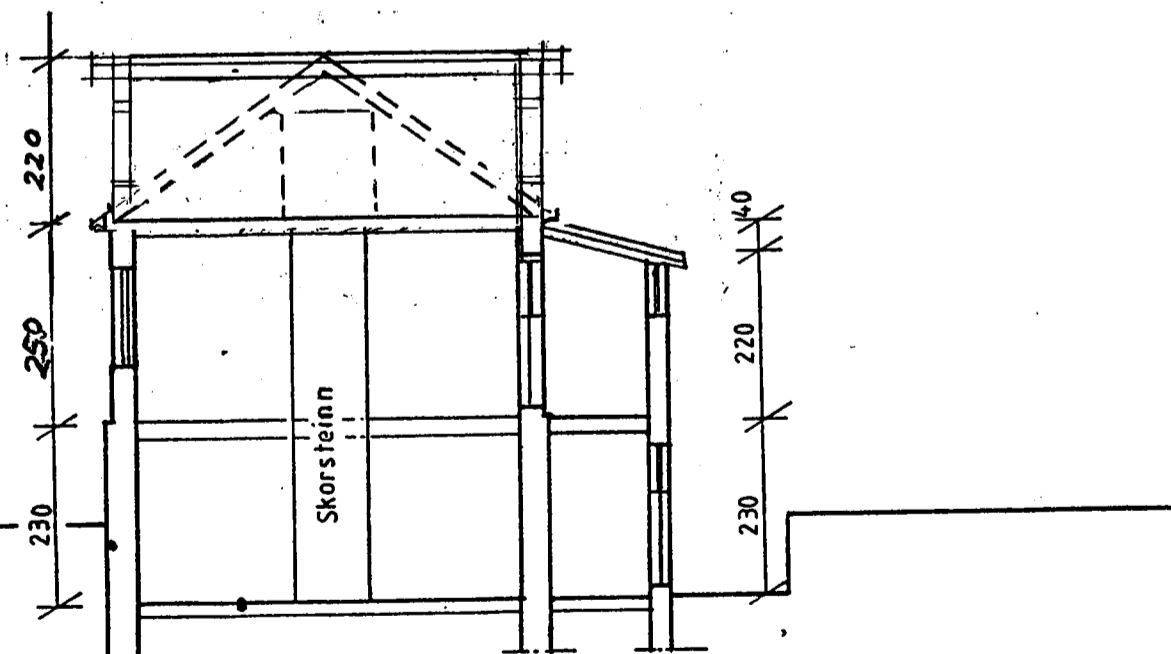

Sneiding A:A

BREYTT			
Vesturbraut 10 Hafnarfirði			
Reyndarteikning			
Útlit-snið		KVARDI: 1:100	
DAGS.: 10-12-01		STADF. BURDARPOL	
HANNAÐ:	TEIKNAD:	YFIRF.:	
ALARK arkitektar sf.			HAFNARBORG 7 200 KÖPNUNAR SÍMANN 564 1127 OG 564 5244 FAX: 564 4433 alar@alark.com KT: 501193-2409 www.alark.com
JAKOB EMB. LINDAL, ARKITEKT F.M. KT: 090937-3228 KRISTJÁN ÁSGERÐSSON, ARKITEKT F.M. KT: 140896-4309			02