



Samþykkt á fundi bygginga-
nefndar þ. 25.16. 1986.
BYGGINGAFULLTRÚINN
Í HAFNARFIRÐI
E. Einarsson


Astilid: Björgunarap verð. soll á ristad

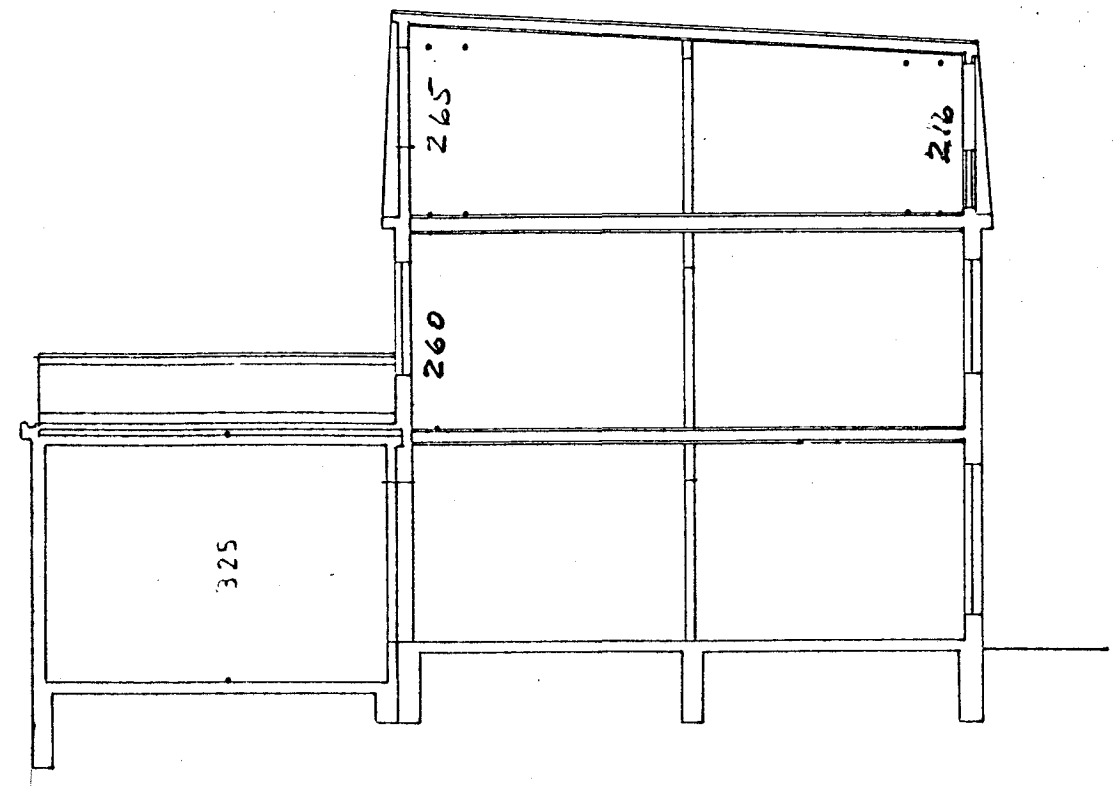


SNEIÐING

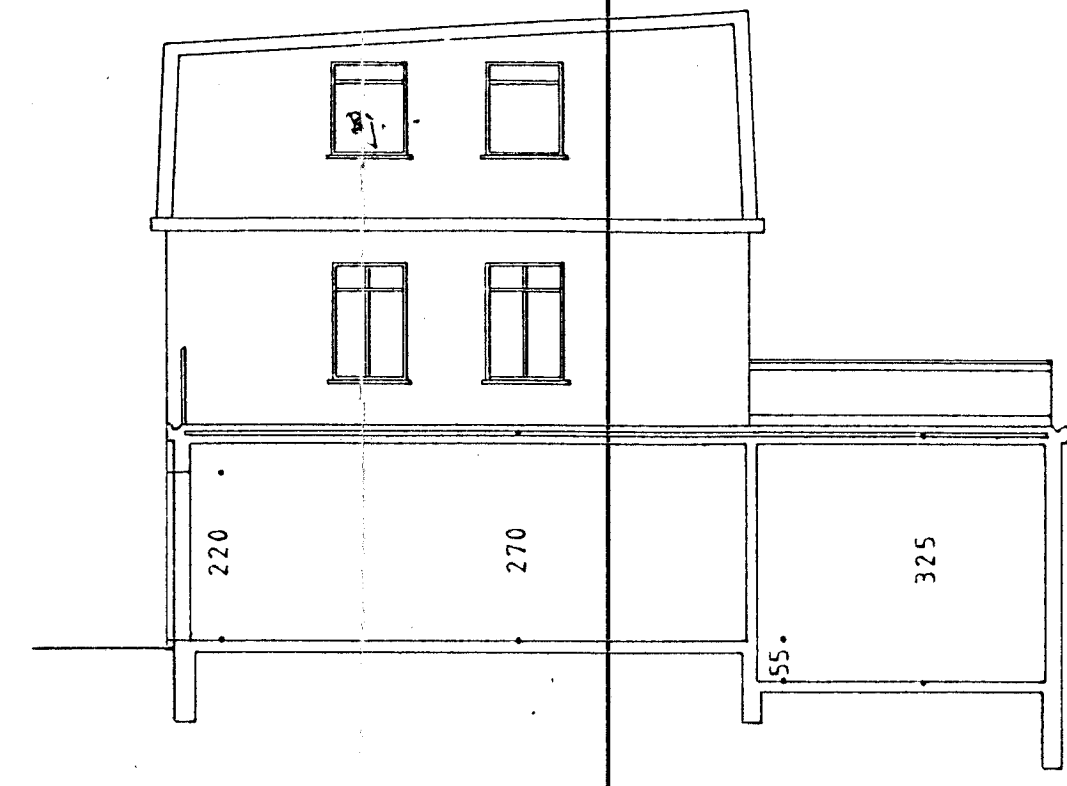


SNEIÐING

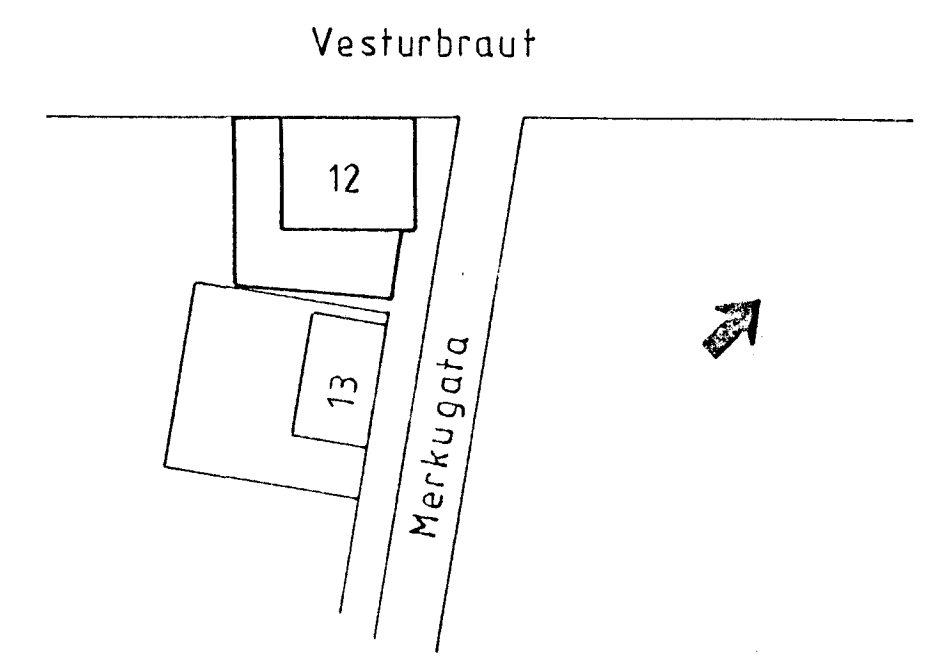


AFSTÖÐUMYND, 1:500

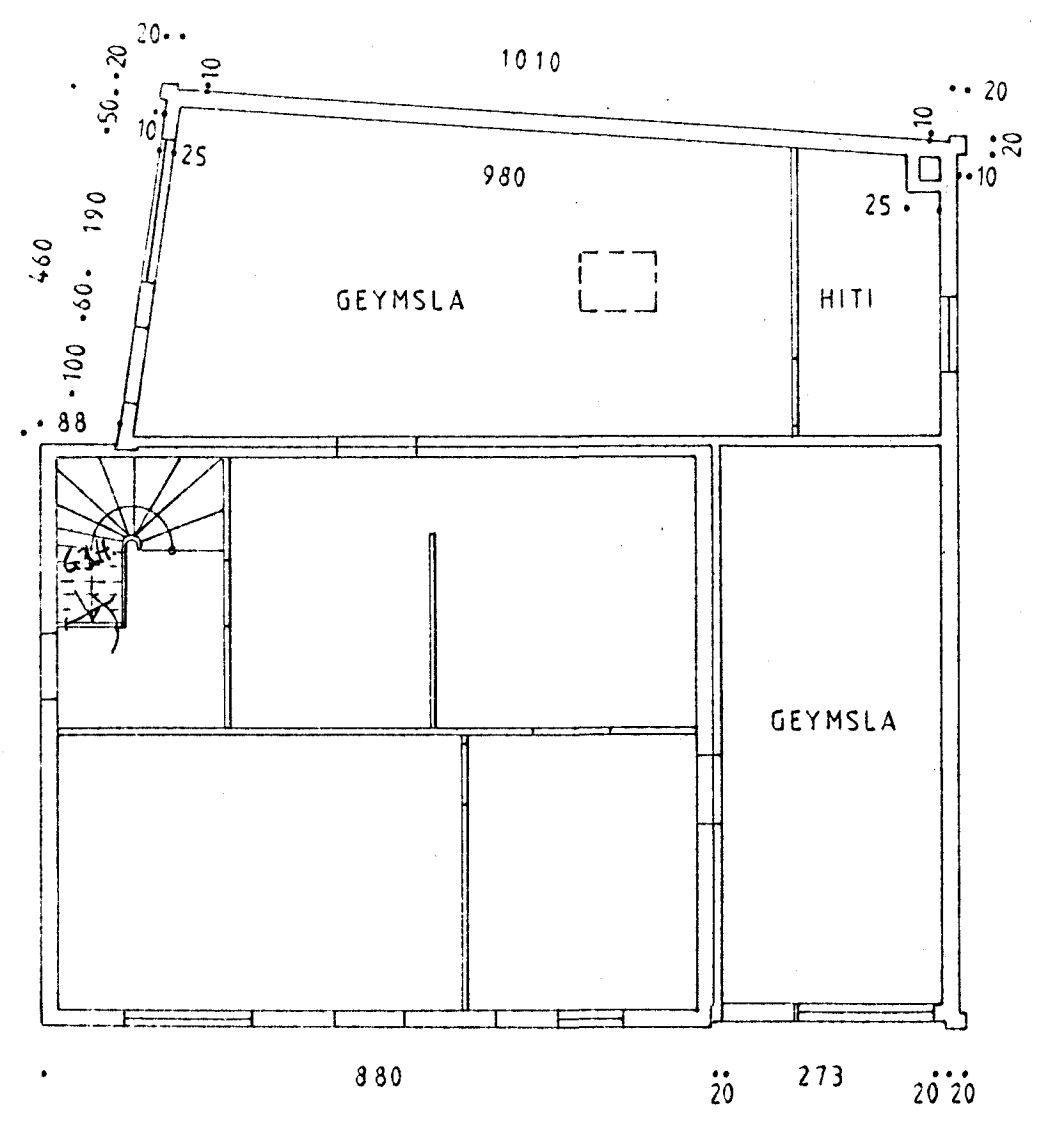

1. HÆÐ

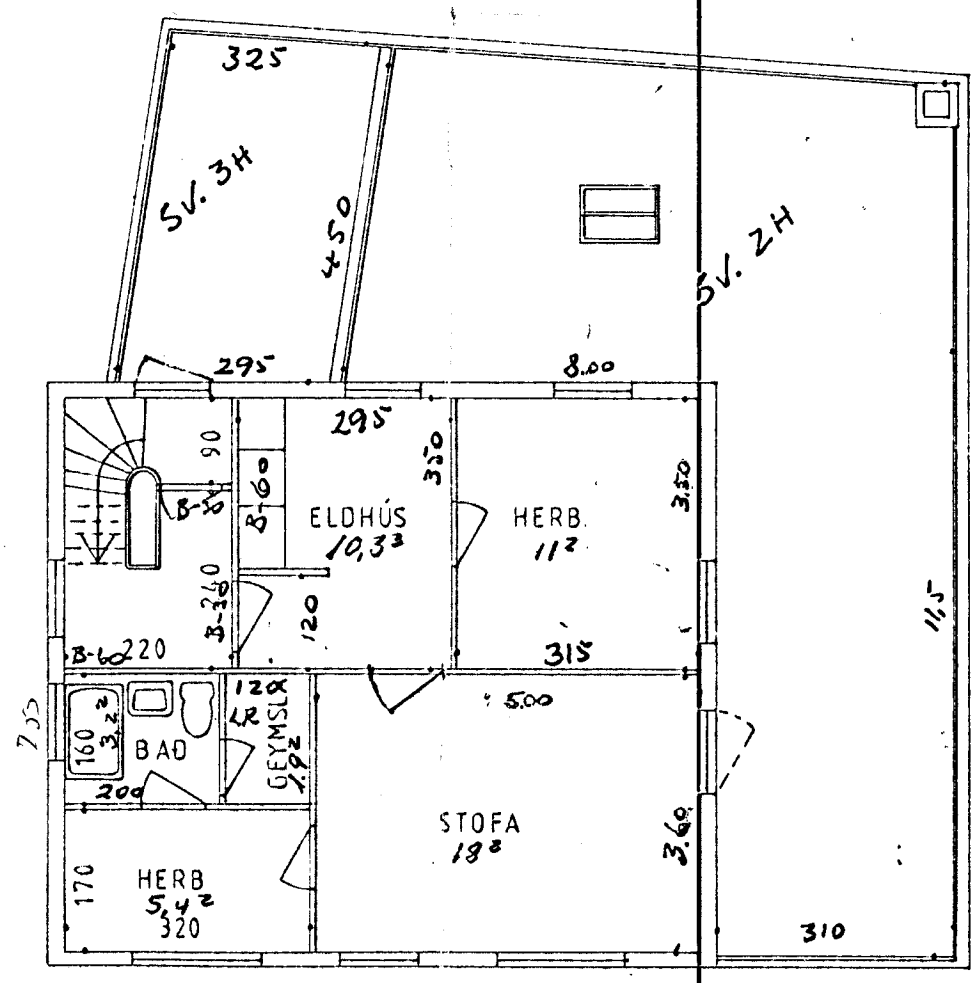

2. HÆÐ

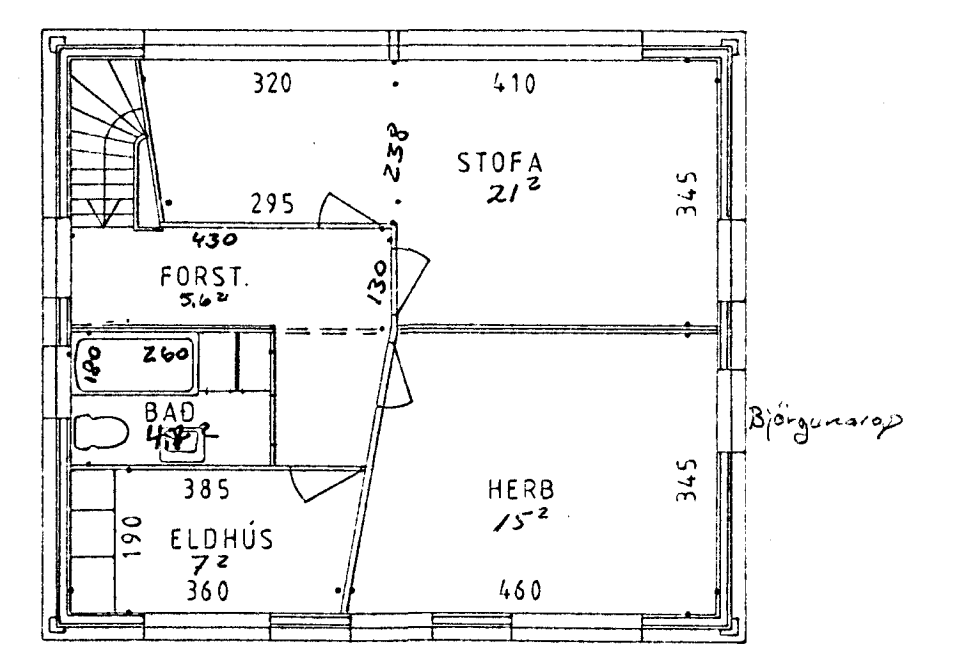

ÞAKHÆÐ

Amn P. Amason

VESTURBRAUT 12, HAFNARFIRÐI
MKV. 1:100, 1:500
Breytt herb. skipan á þakhæð.