



Húsið Vesturbrauð nr. 12
 Breyting
 Mál 1:100


Samþykkt & fundi bygginga-
 nefndar d. 28. 4. 1959
 BYGGINGAFLUTRÚINN
 HAFNARFIRÐI
 J. Þ. Skarphéðinn

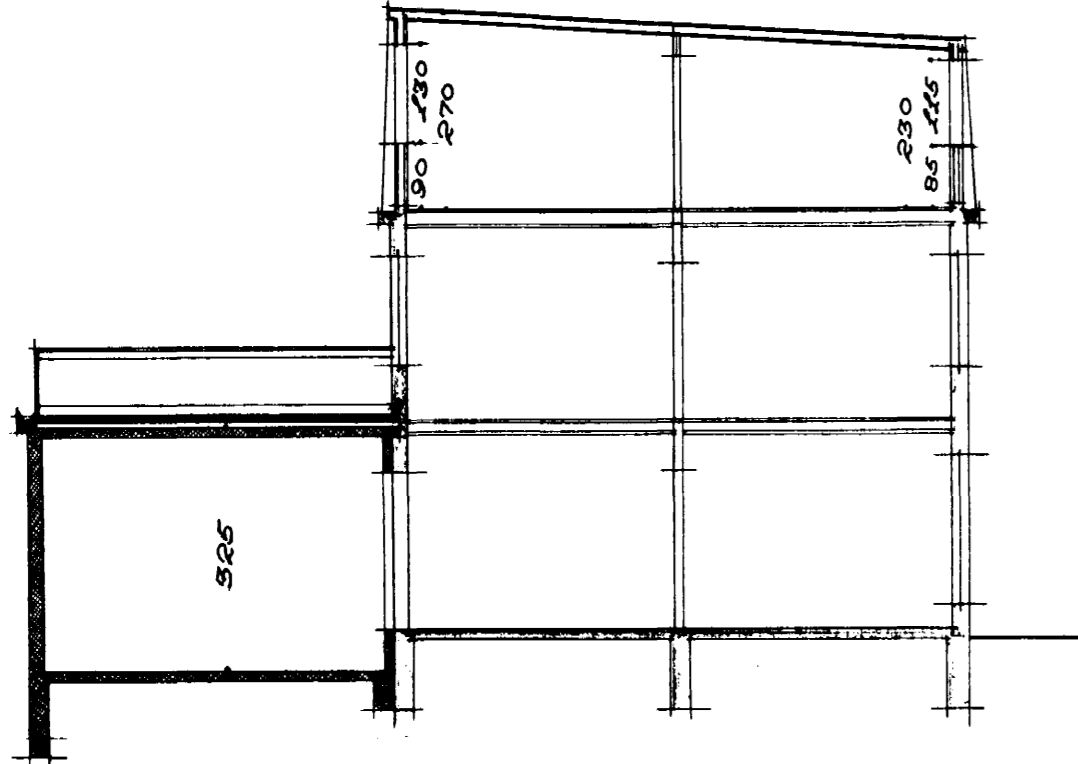

Sneiðing

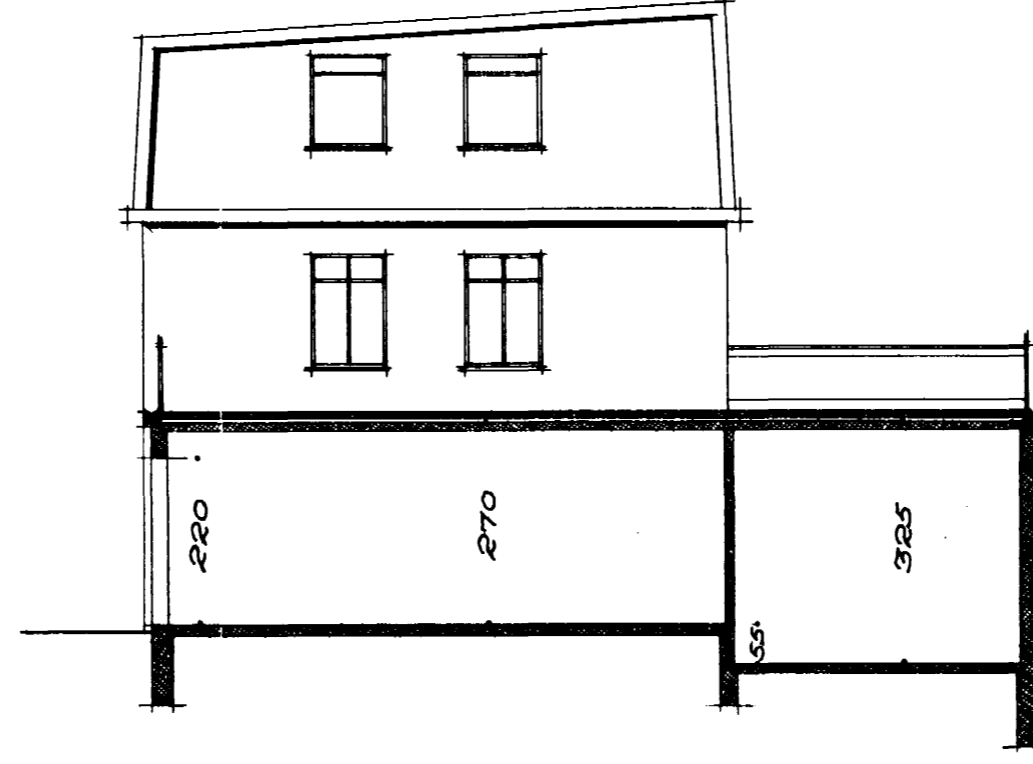


Sneiðing

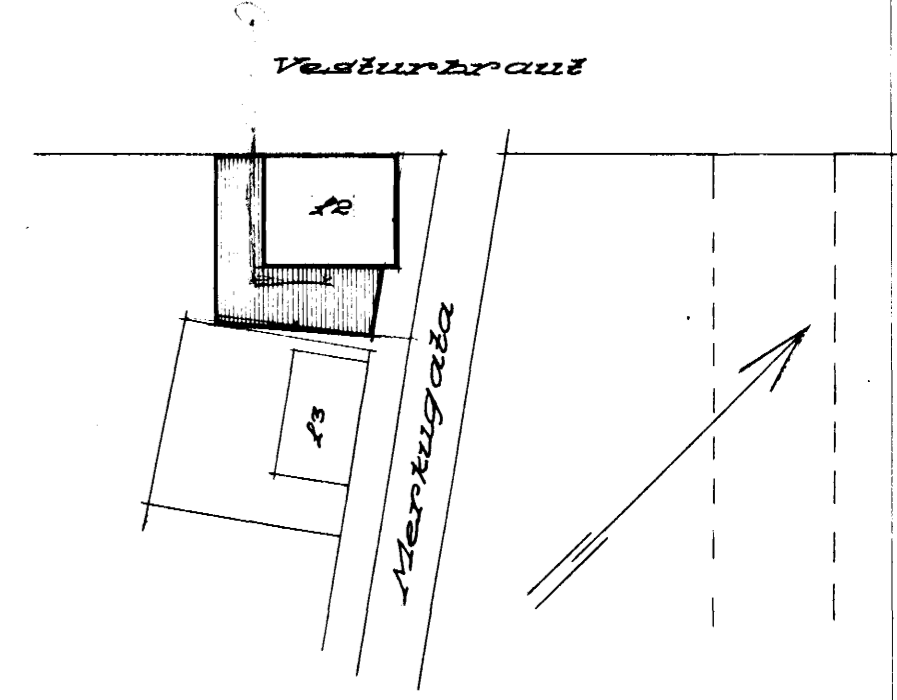


Afstöðumynd 1:500


tifftopdf - www.rubissoftware.com - Demo Version

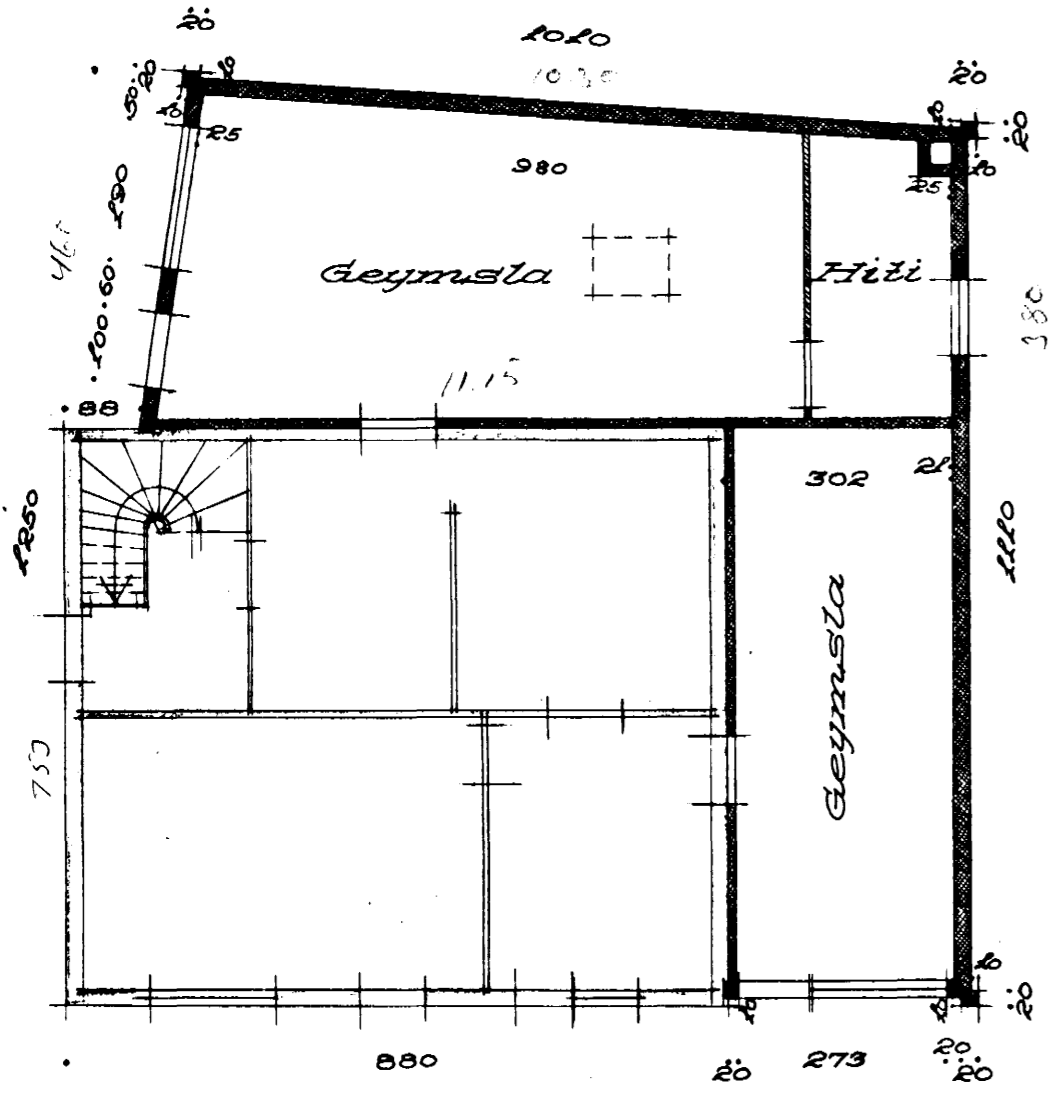

1. hæð

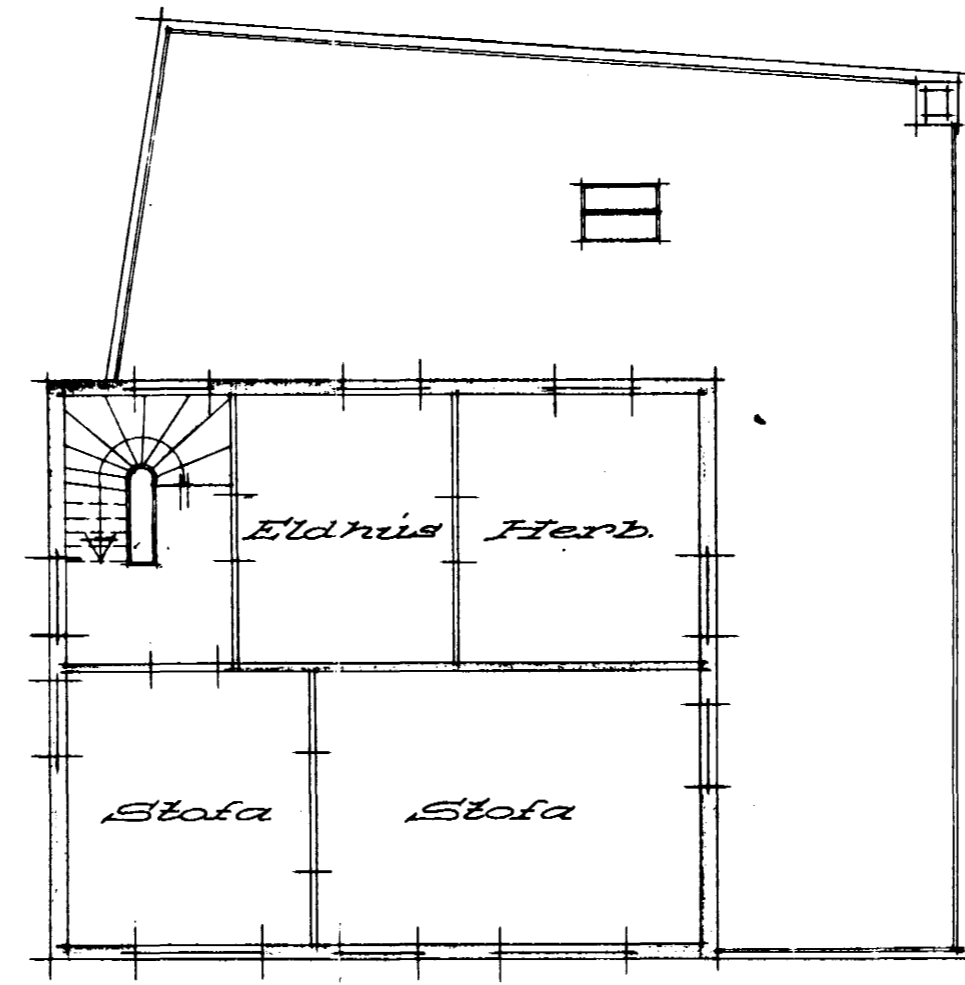

2. hæð

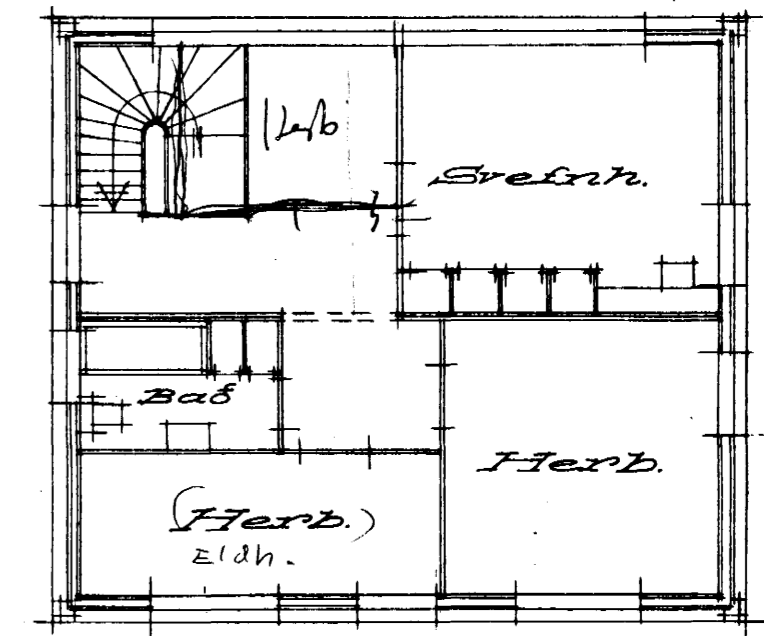

þak hæð

Hafnarfirði 14-7-1959
 Stefan Sigurbjörnsson