

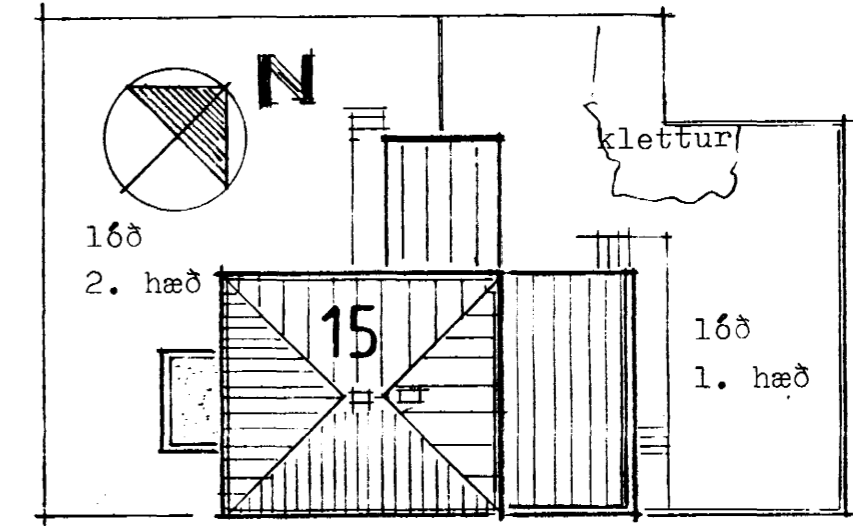
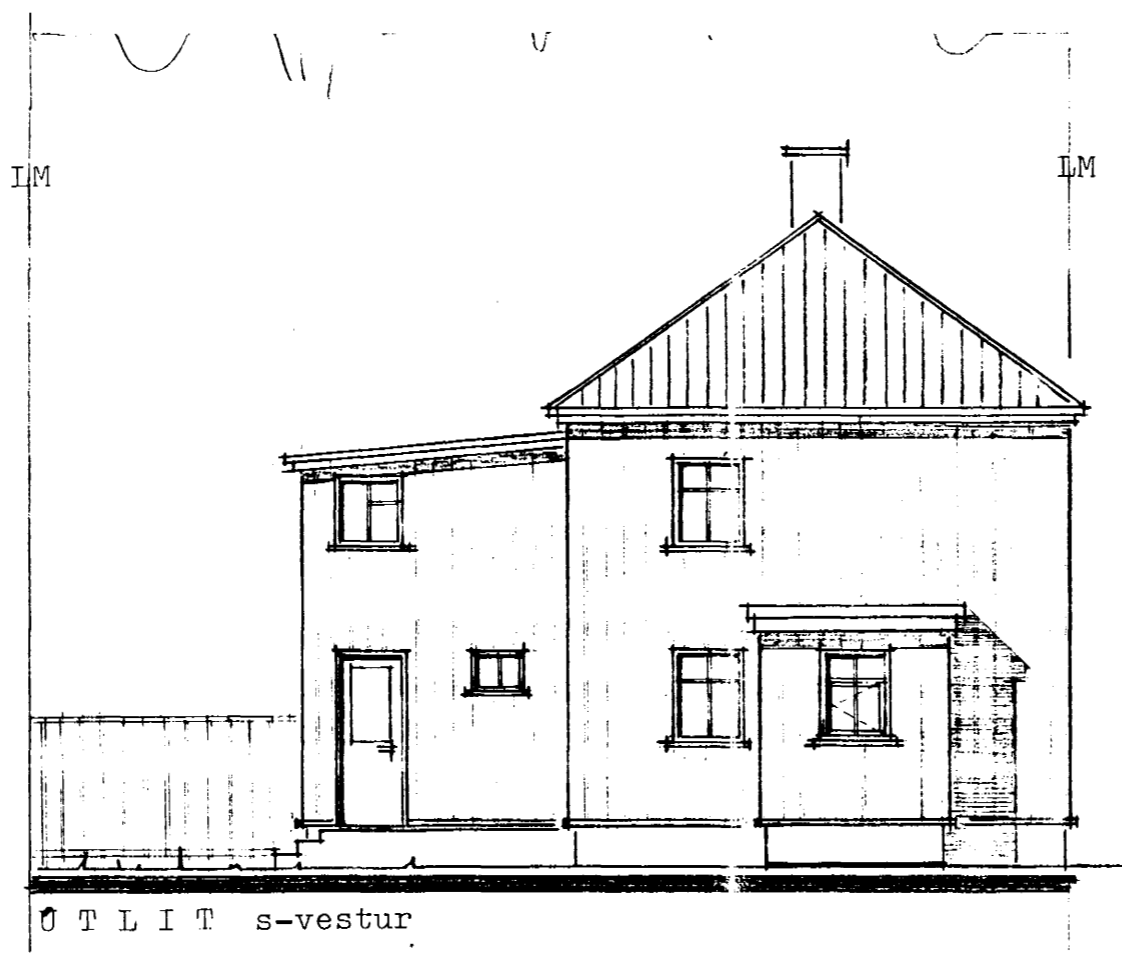
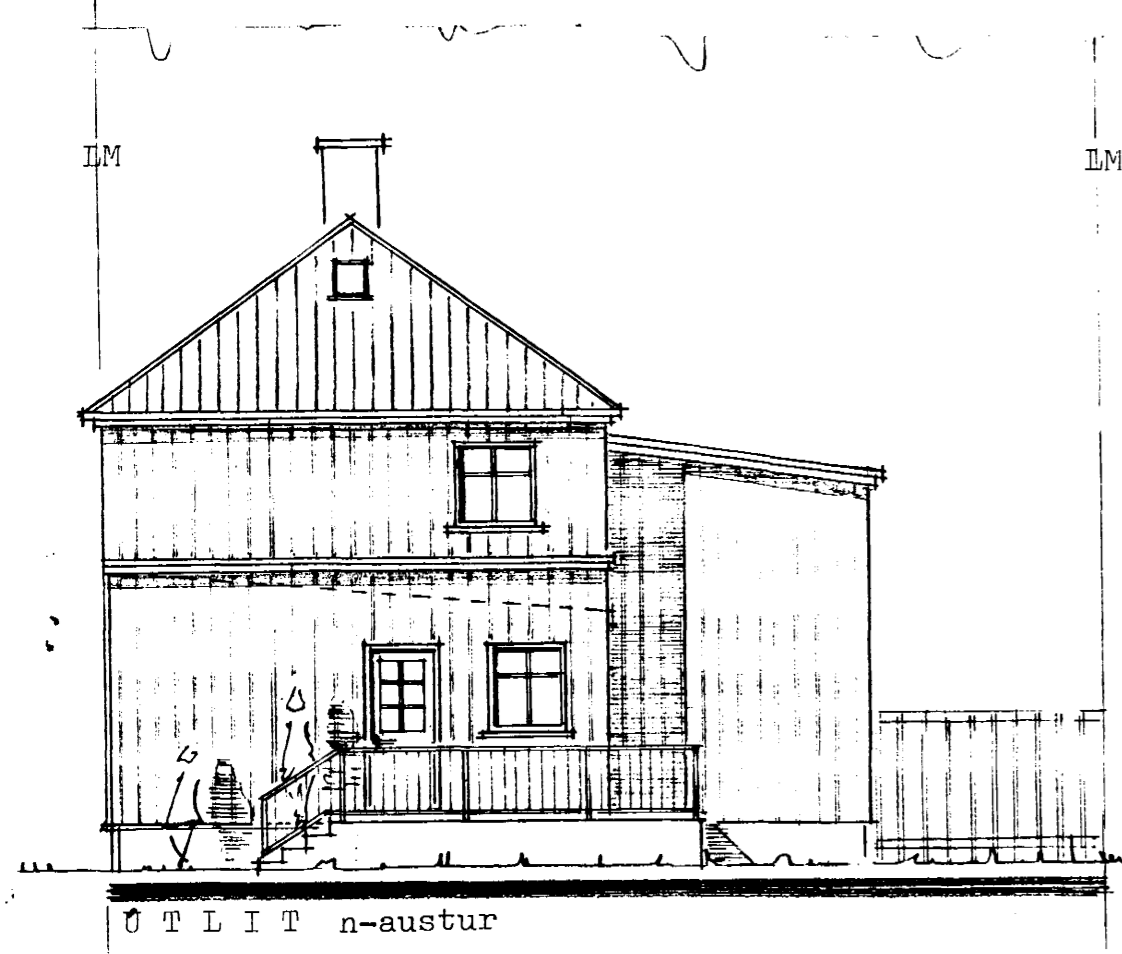
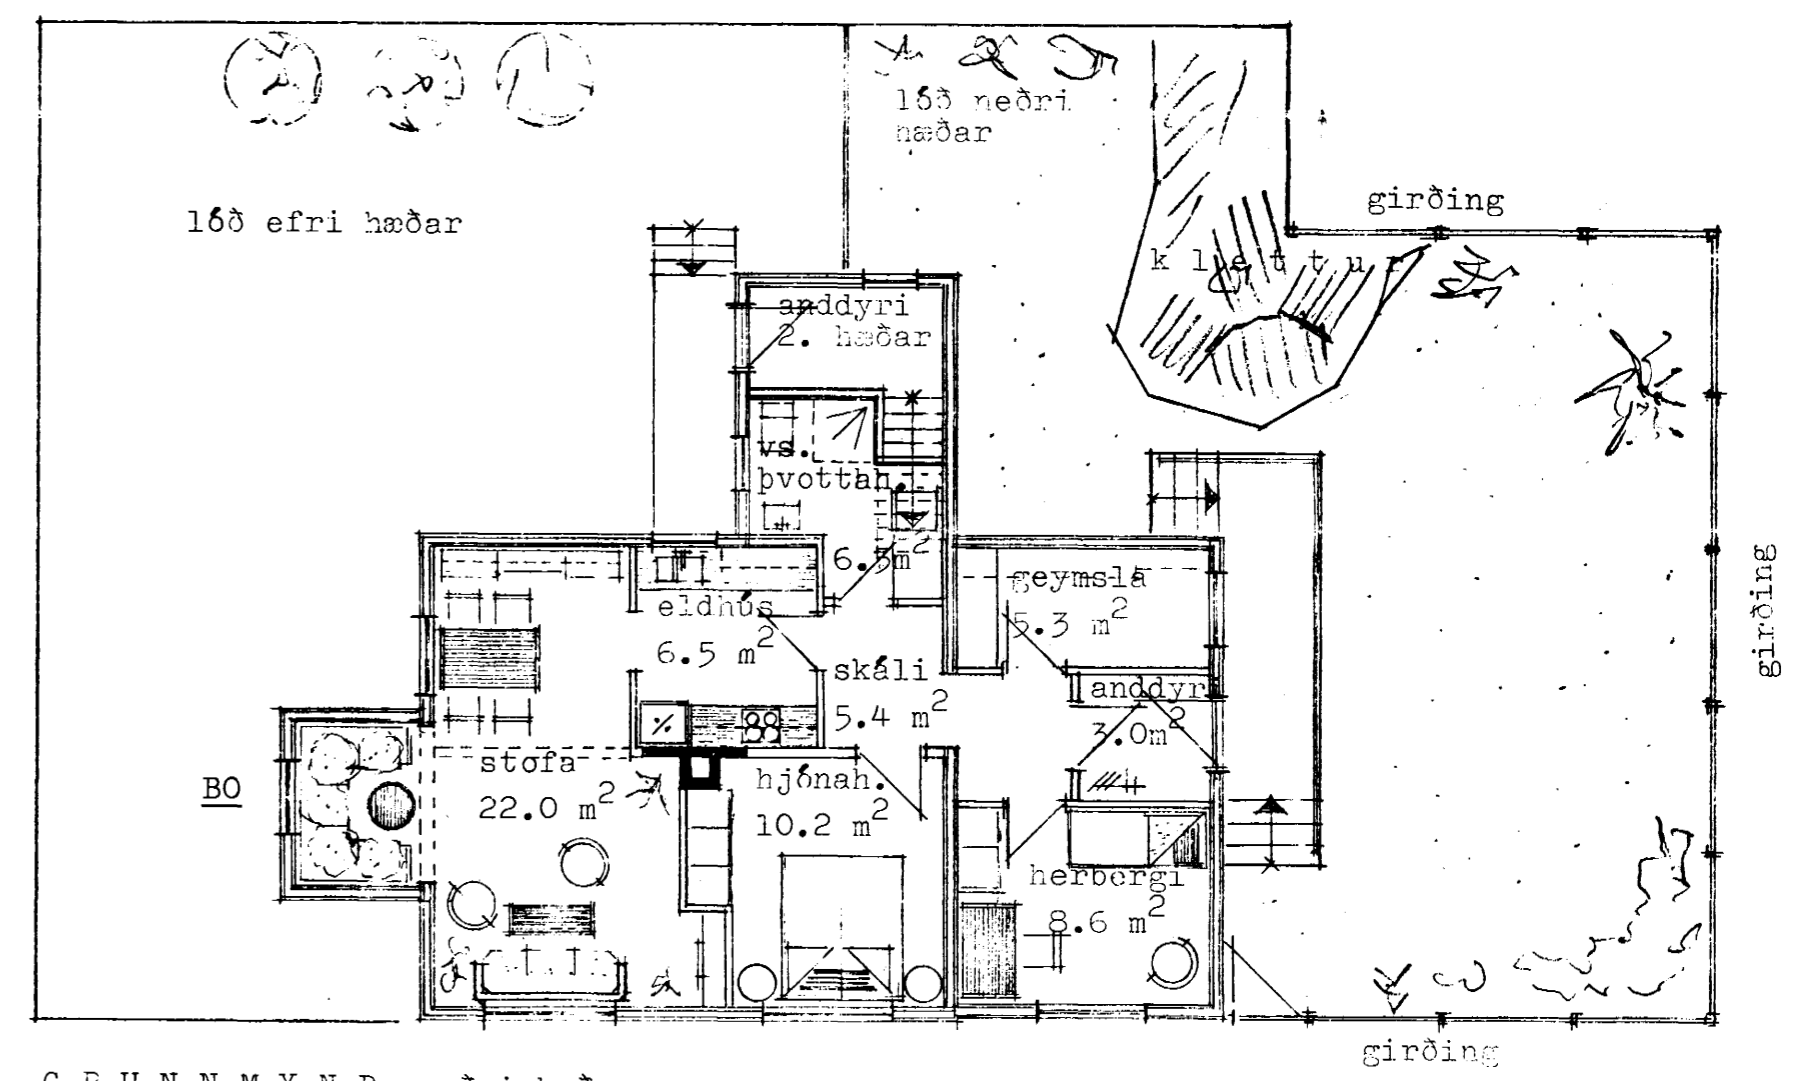


Mattvildur Þórðard.
060560-5879
Vesturbraut 15 a.h.

Samþykkt á fundi bygginga-
nefndar þ. 29.6 1994
BYGGINGAFULLTRÚINN
Í HAFNARFIRÐI
Sigríður Halldóttir

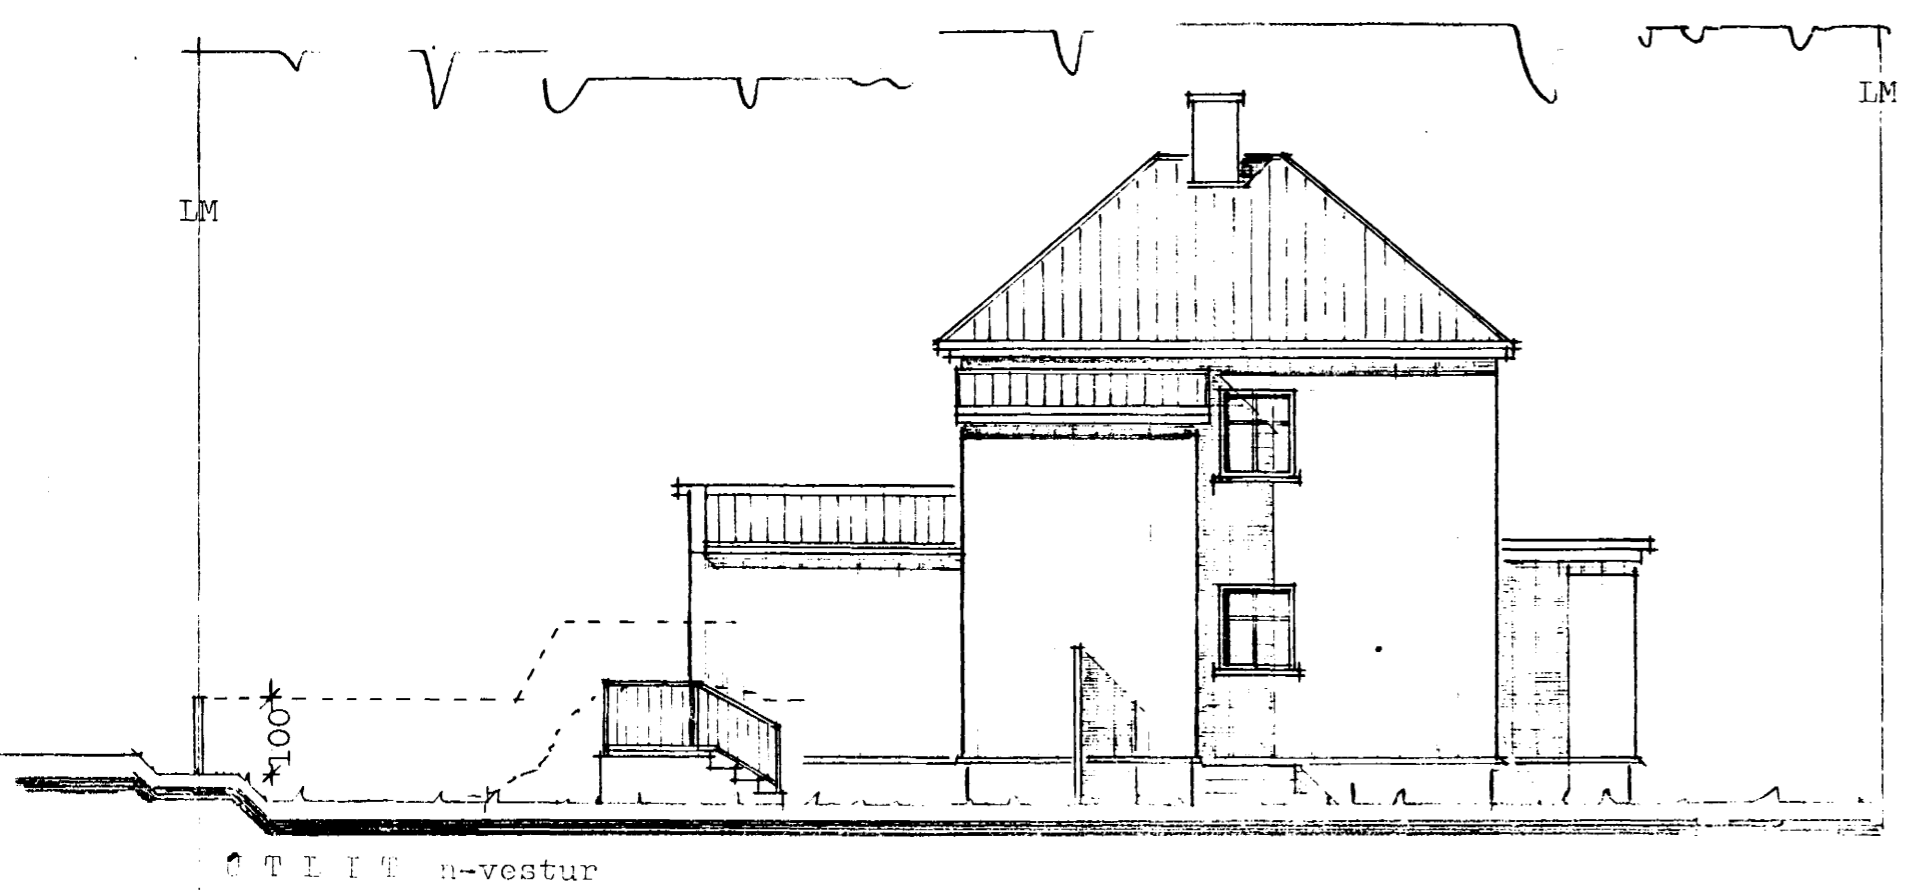

AFSTÖÐUMYND VESTURBRAUT

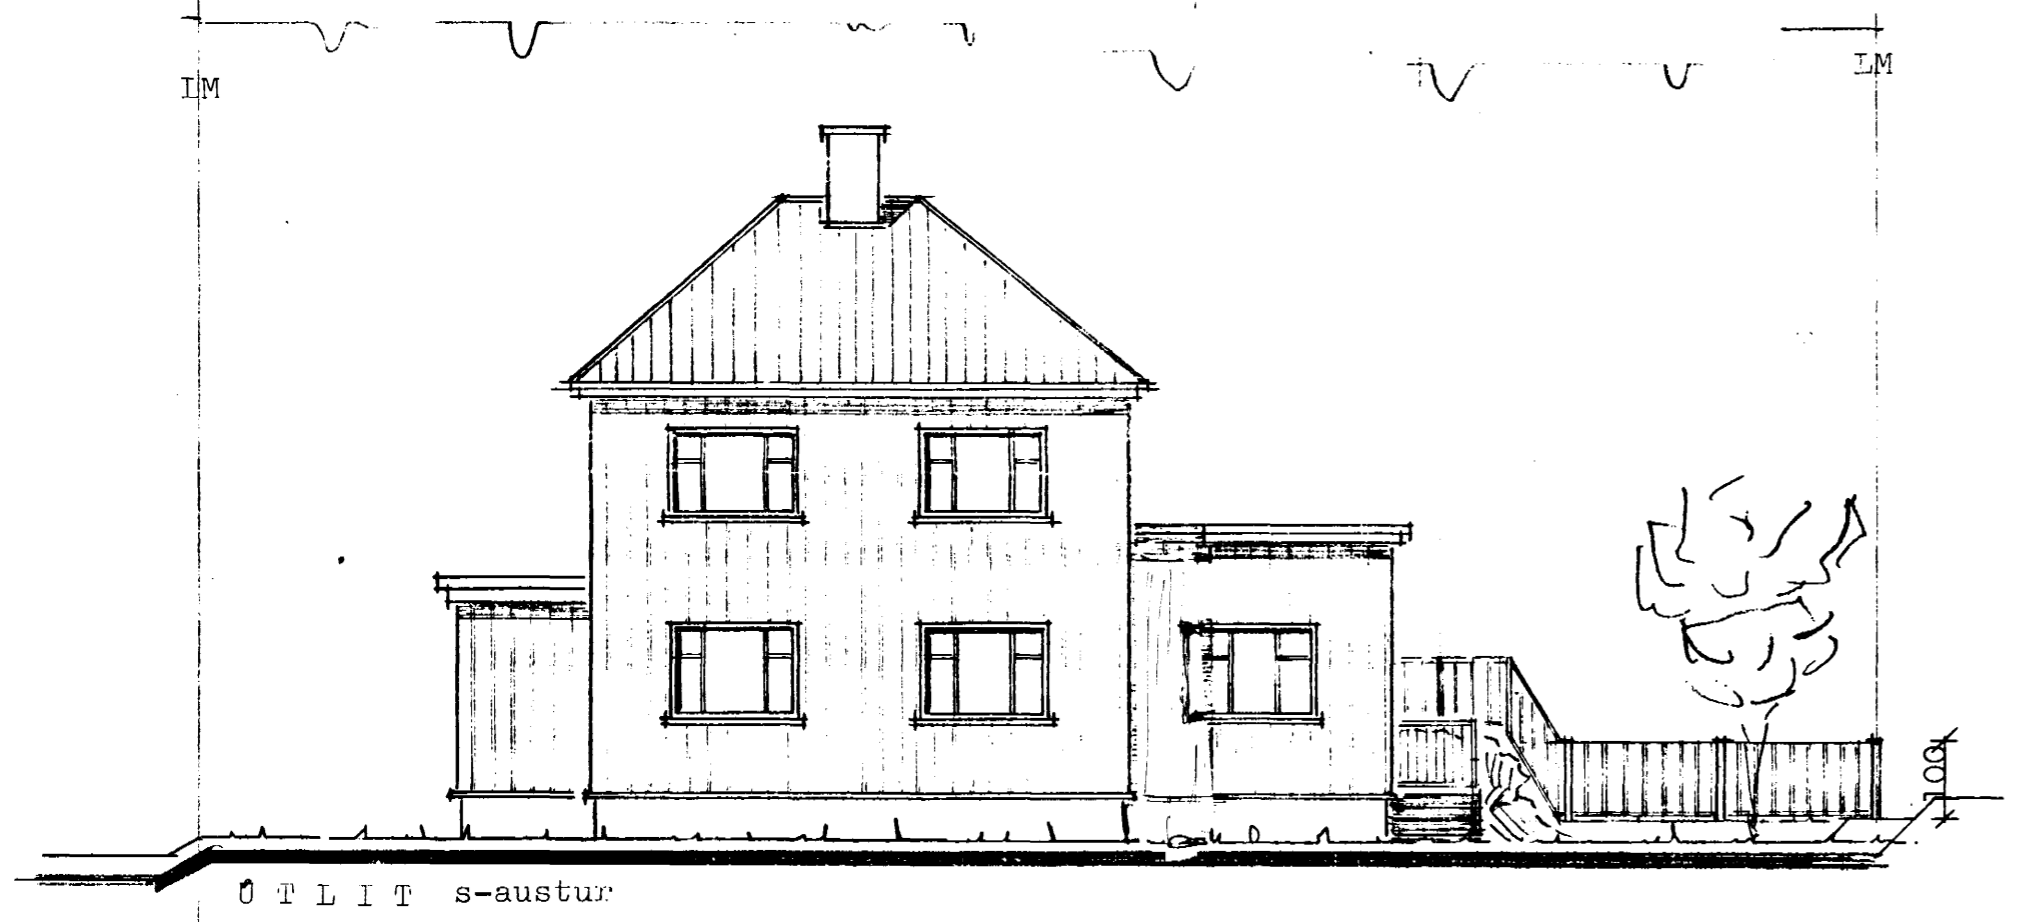

GRUNNMYND neðri hæðar 1:100

Húsið er teiknað eins og það er í dag auk þess sem stuðst er við teikn. hjá byggingafulltrúa. Engin stækkun hefur átt sér stað. Hurð og glugga á norð-austurhlíð er víxlað og innra skipulagi á 1. hæð er breytt. Stórangagga er breytt í björgunarpop.

STAÐUR.	Vesturbraut 15	DAGS.	20 05 94
EFNI.	Ótlit, grunnmynd og afstöðumynd	KVARDI.	1:100
		TEIKN.	11
HÖNNUN.	KRISTJÁN ÞÓRARINSSON B.F.Í.		