

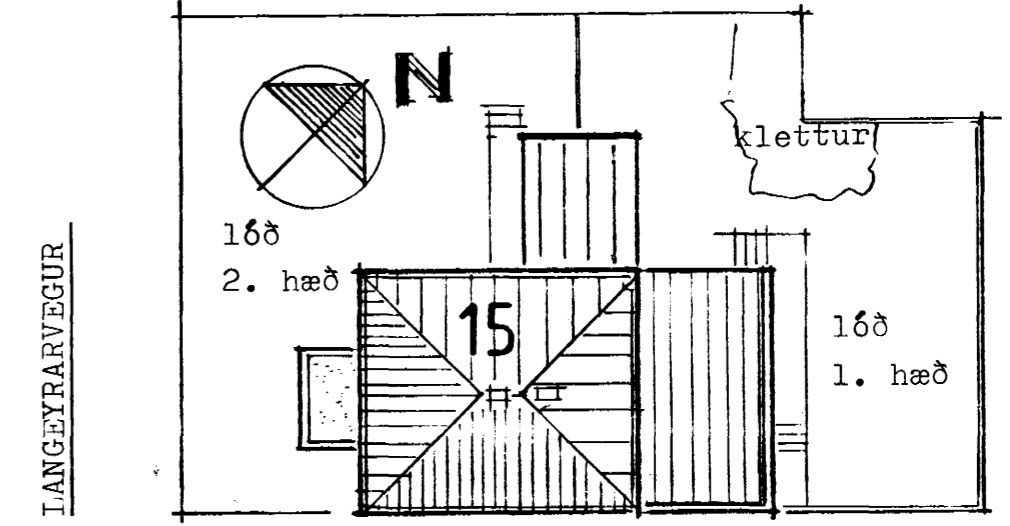
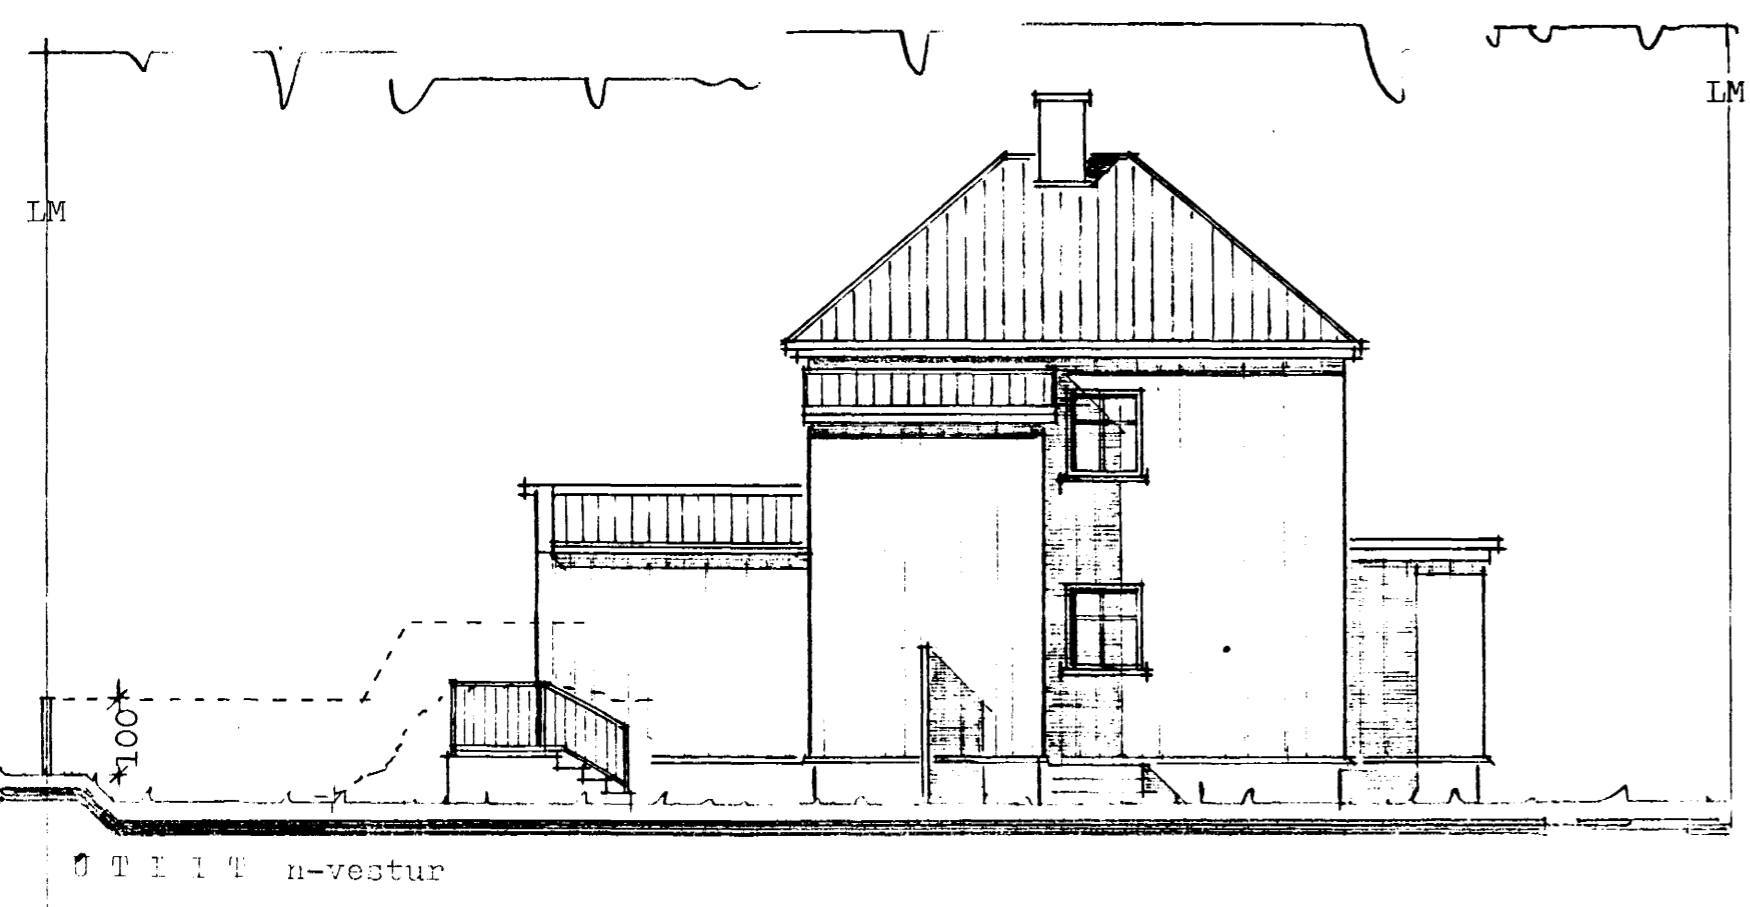
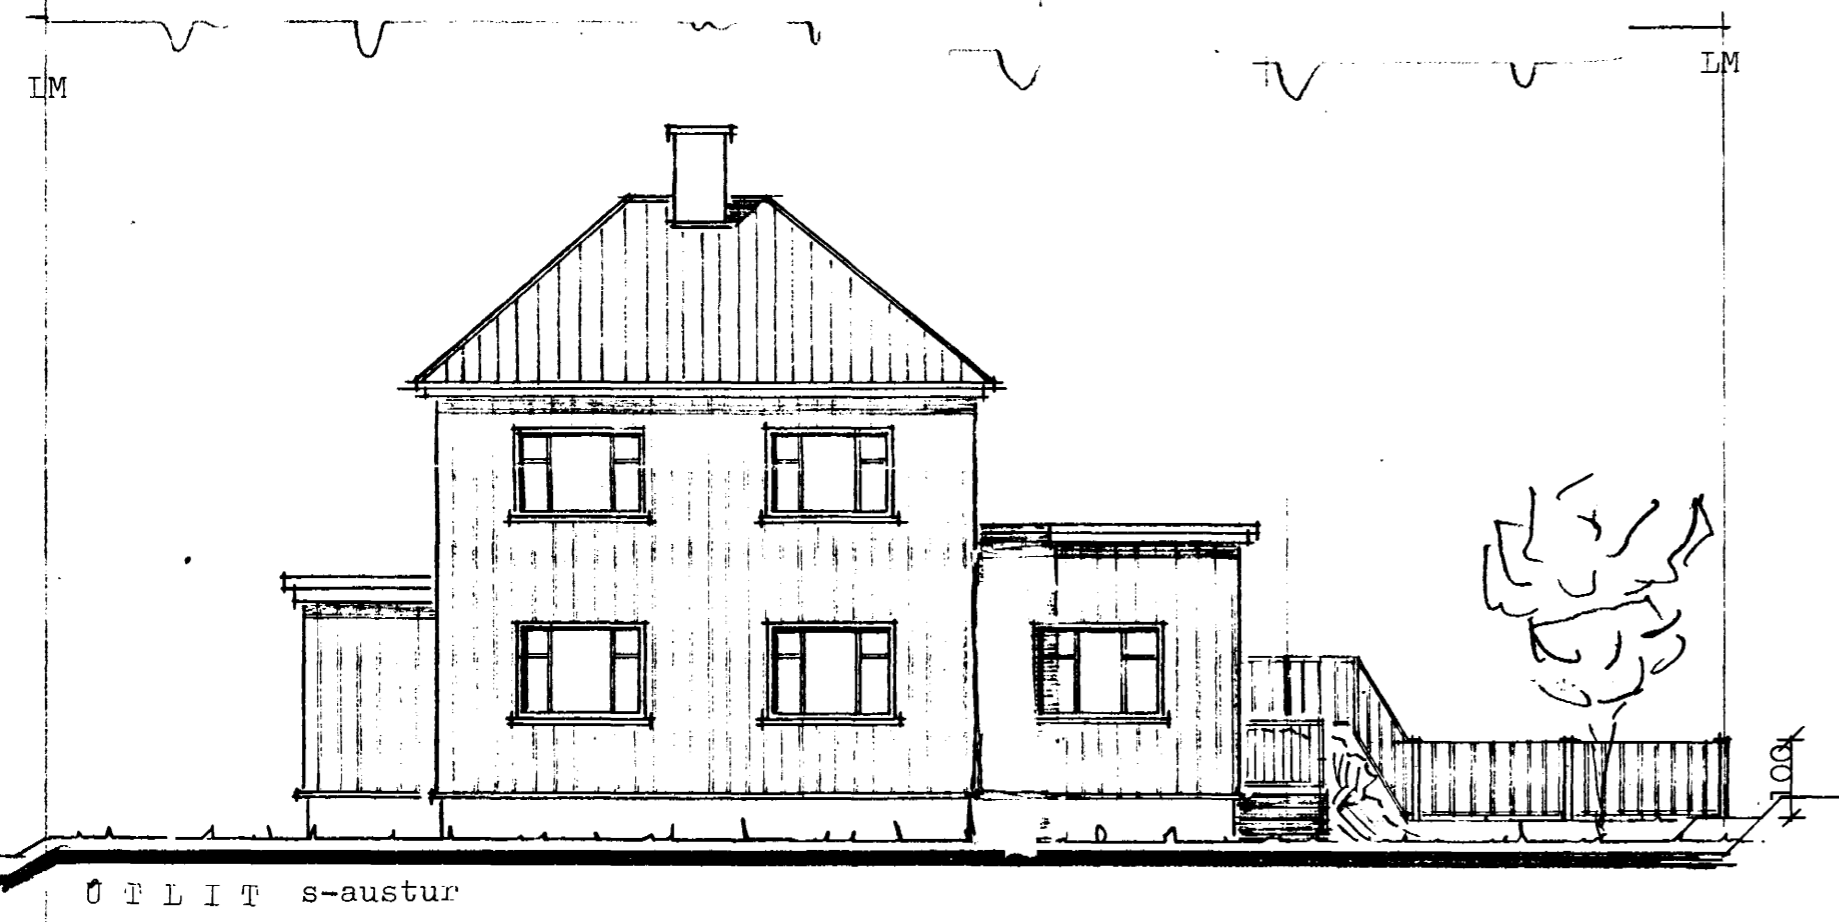
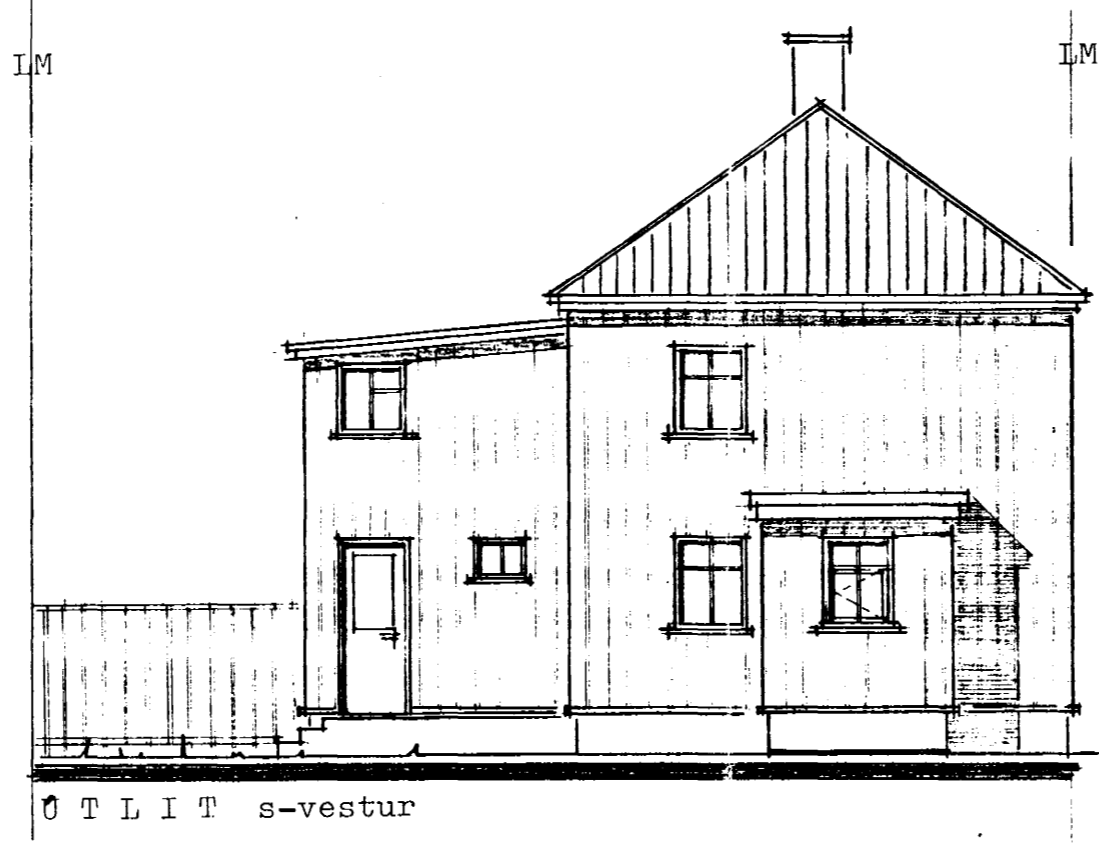


*Síðer í þann Frósbjörnsson
Brúmslógur 7*

Samþykkt á fundi bygginga-
nefndar þ. 29.6 1994
BYGGINGAFULLTRÚINN
Í HAFNARFIRÐI
Sigurðir Halldór

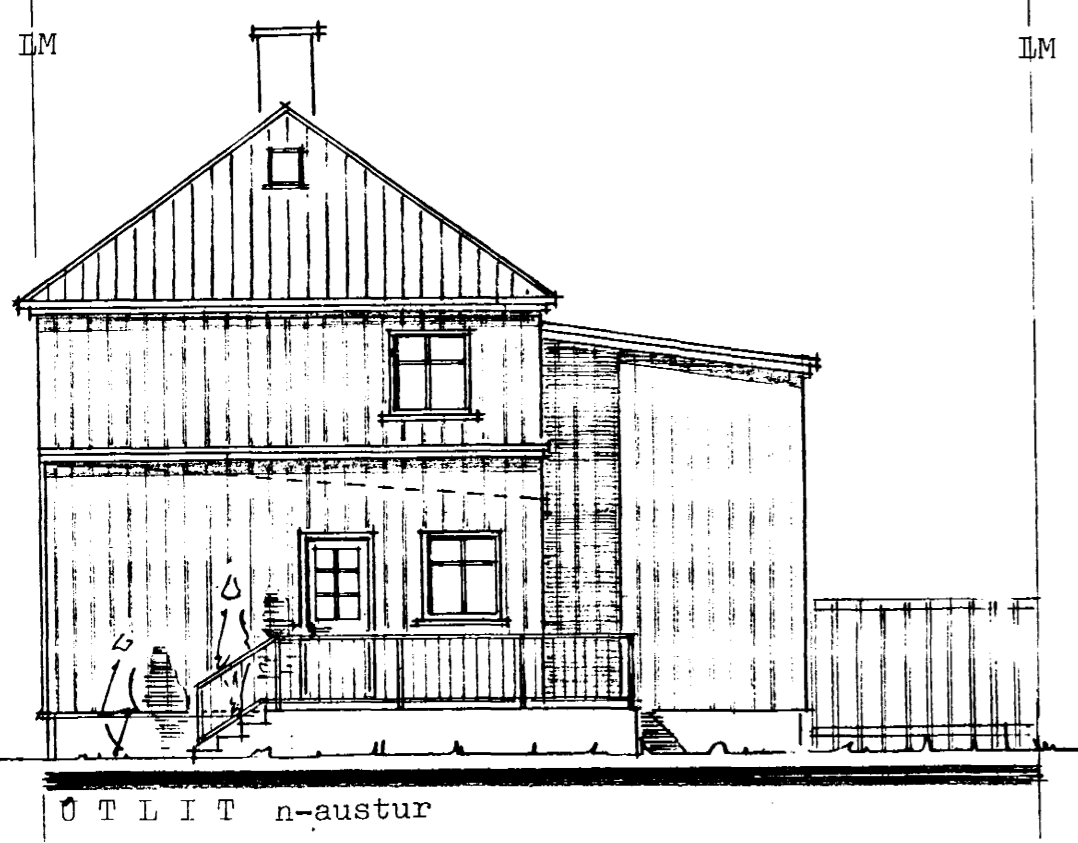

AFSTÖÐUMYND
VESTURBRAUT

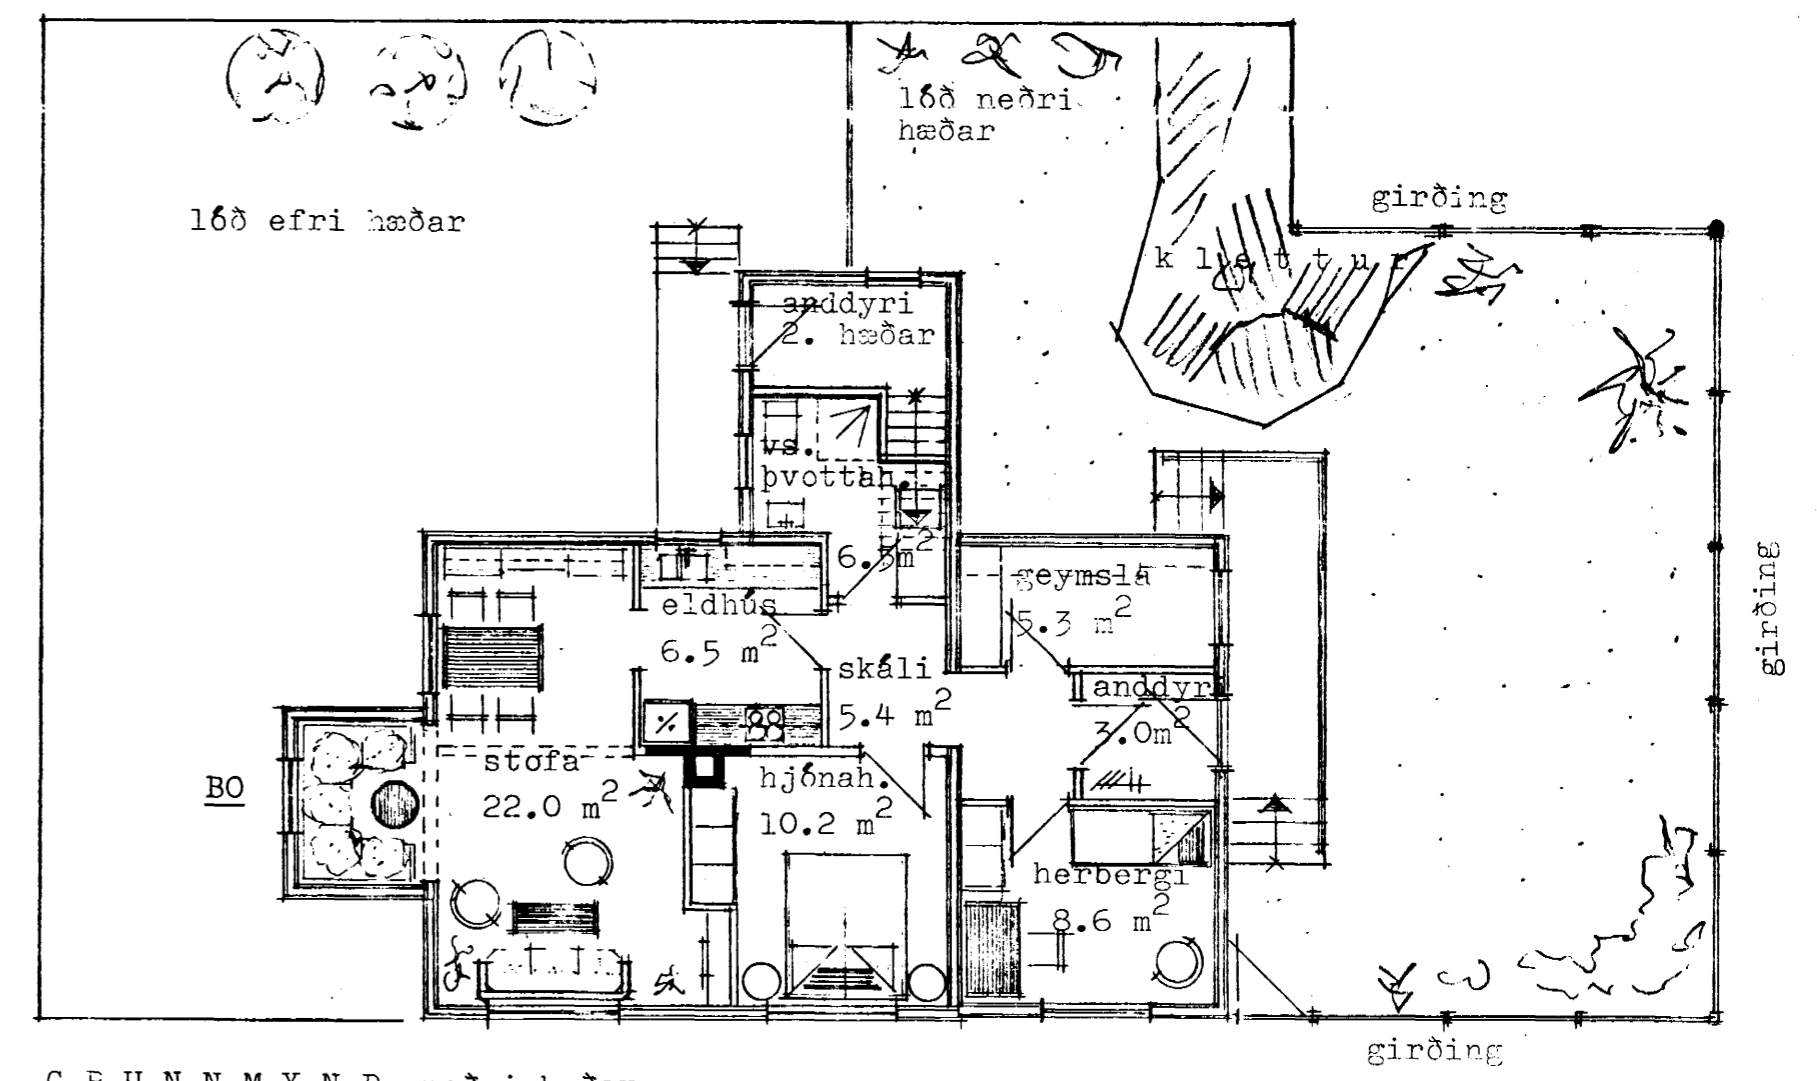

GRUNNMYND neðri hæðar
1:100

Húsið er teiknað eins og það er í dag auk þess sem stuðst er við teikn. hjá byggingafulltrúa. Engin stækun hefur átt sér stað. Hurð og glugga á nord-austurhlíð er víxlað og innra skipulagi á 1. hæð er breytt. Stofuglugga er breytt í björgunarop.

STAÐUR.	Vesturbraut 15	DAGS.	20 05 94
EFNI.	Ótlit, grunnmynd og afstöðumynd	KVARDI.	1:100
		TEIKN.	11
HÖNNUN.	KRISTJÁN ÞÓRARINSSON B.F.Í.		