



OFNALISTI

OFN NR	HITAPÖRF kcal/klst
101	1164
102	2716
104	335
105	582
106	546
107	522
<b>Samtals</b>	<b>6365</b>

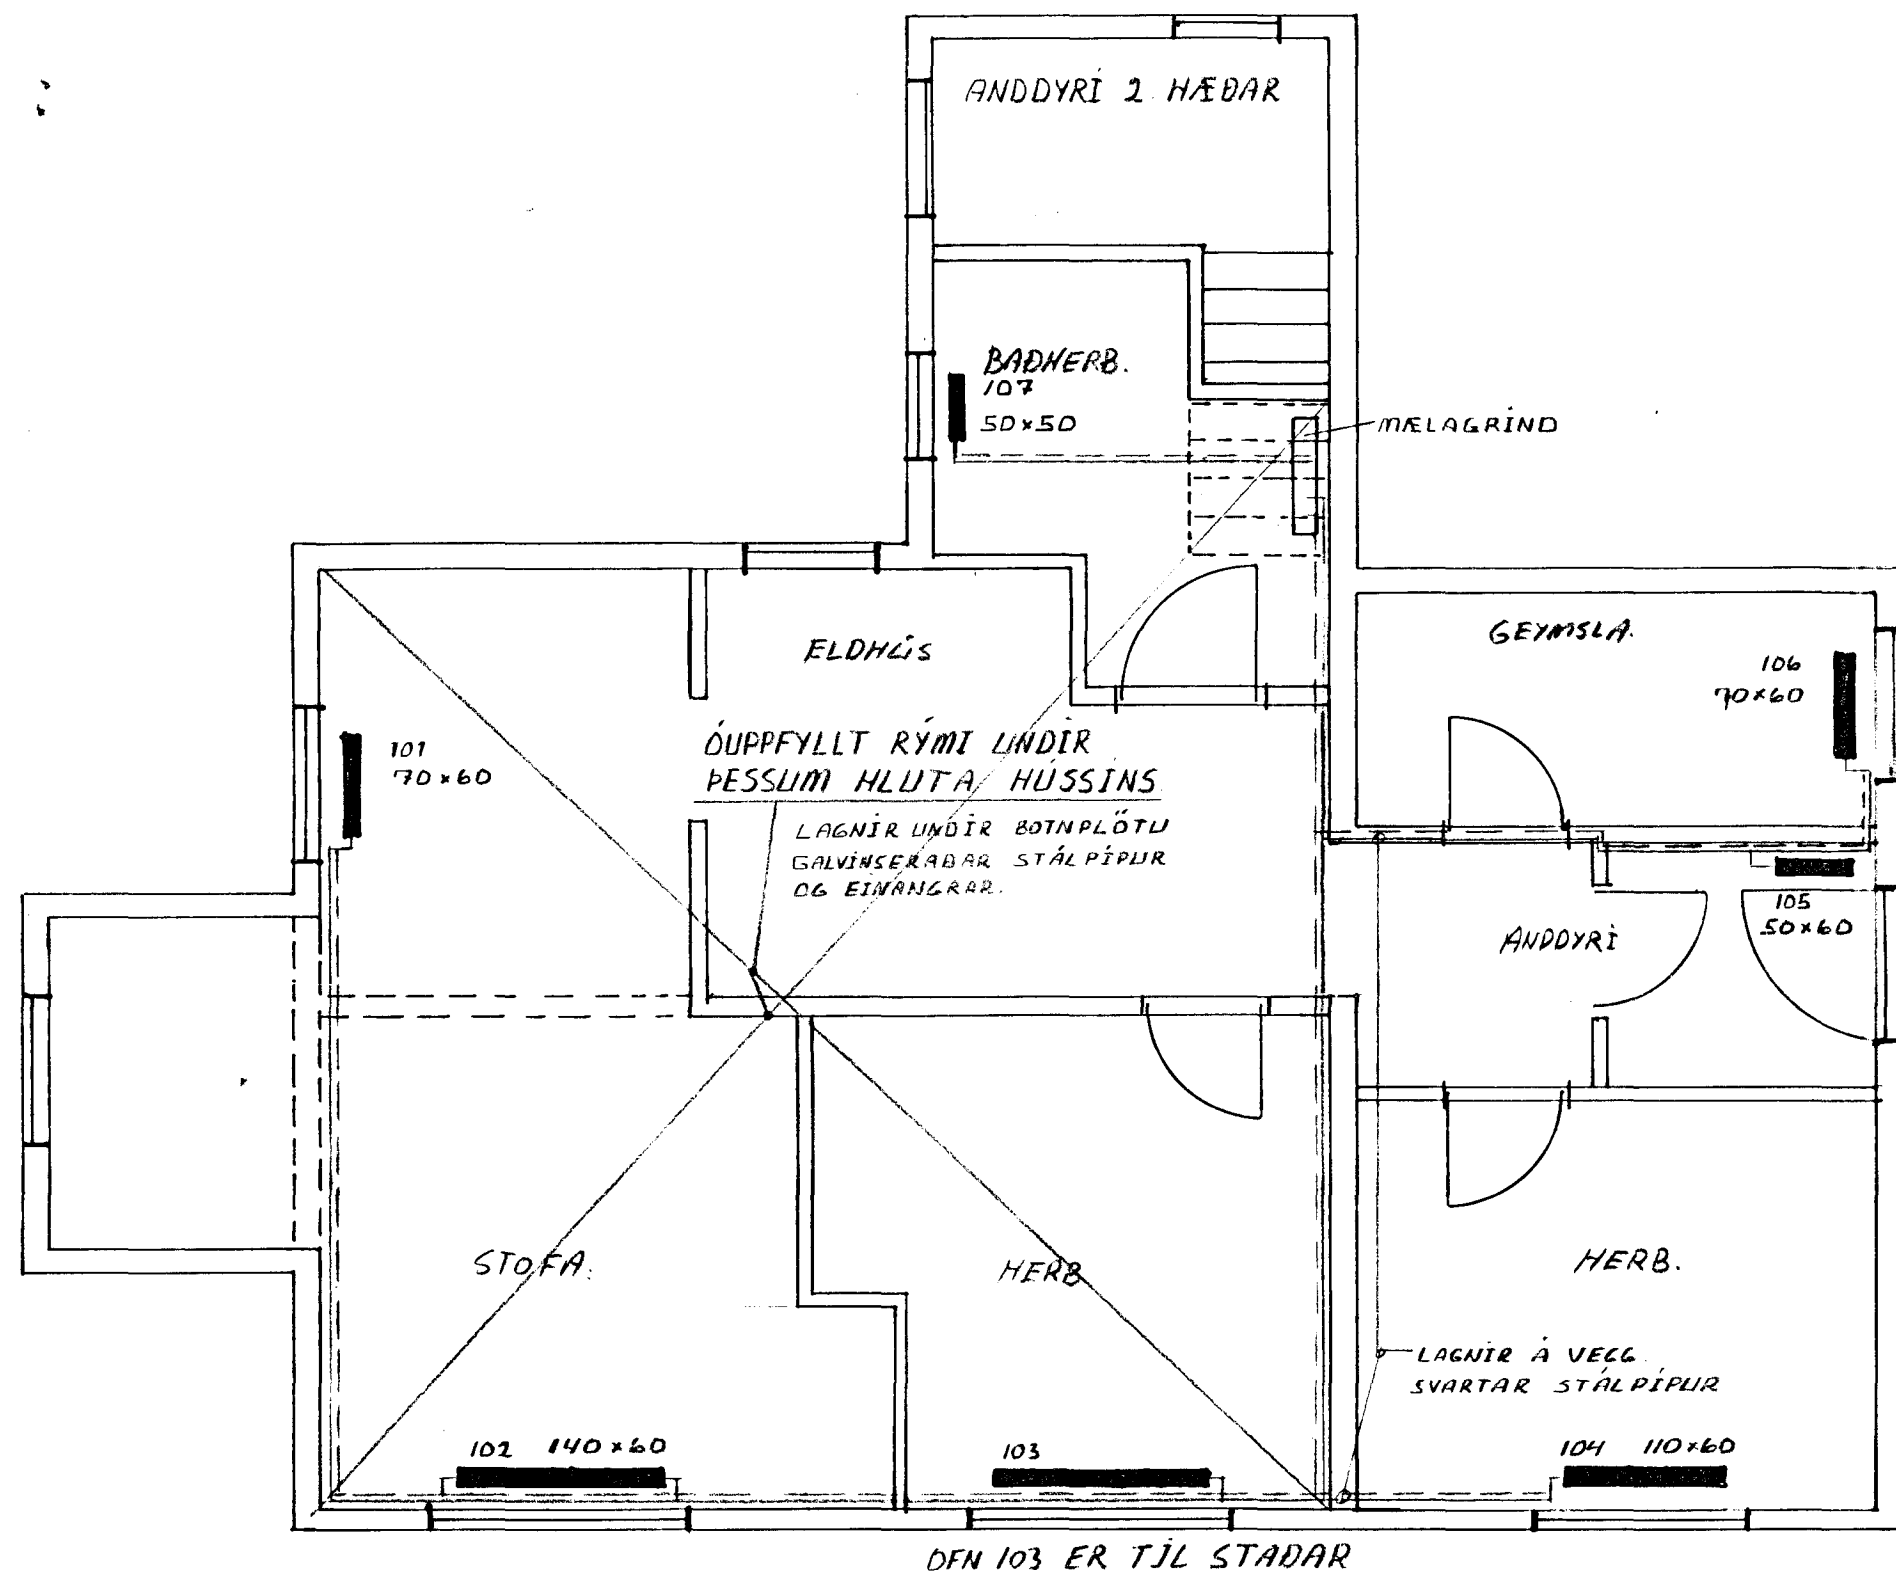

GRUNNMYND 1. HÆÐAR Mkv.: 1:50

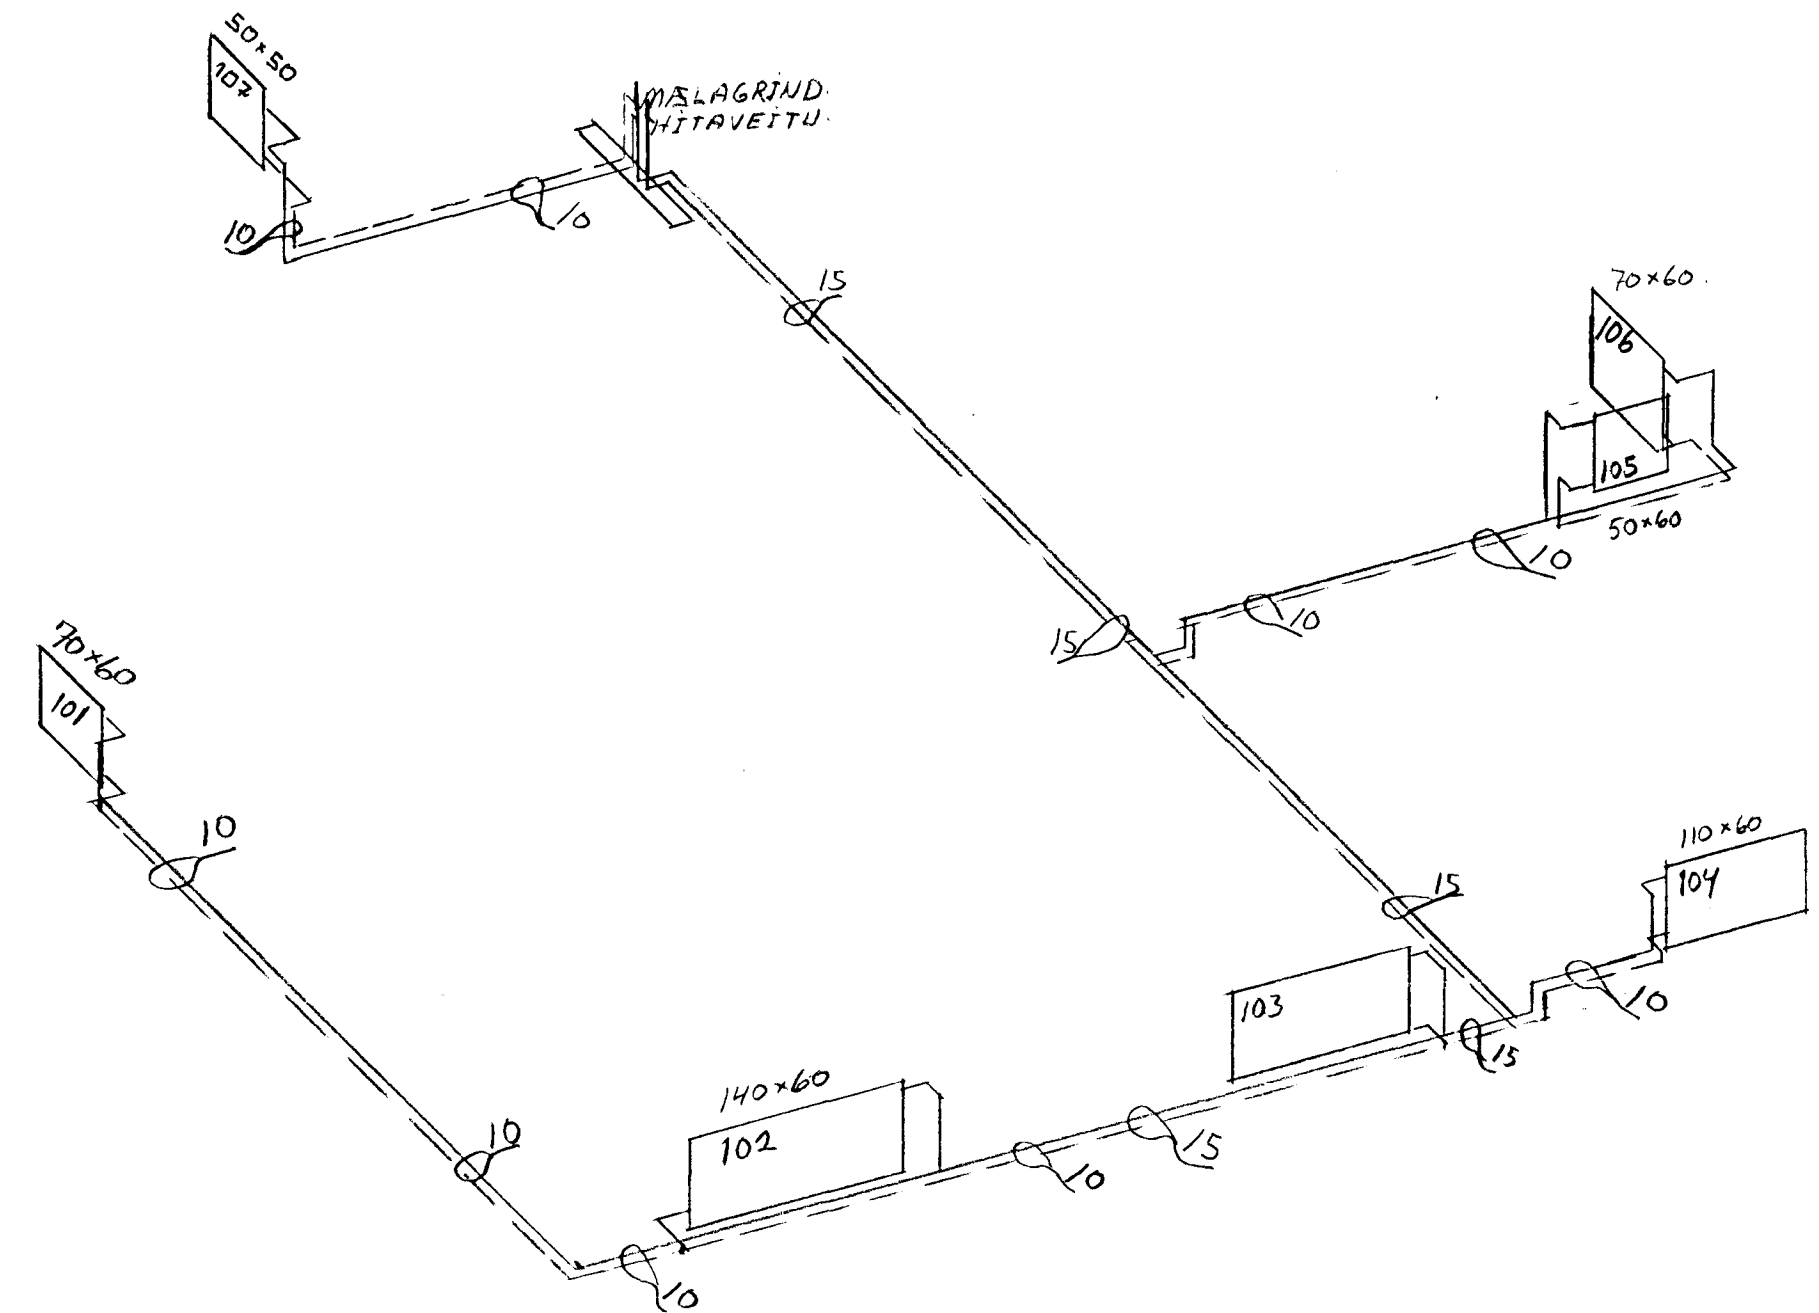


RÚMMYND 1:50.

SKÝRINGAR

HITALAGNIR SÉU GALVINS. OG SVARTAR STÁLPIPUR MED SKRÚFUDUM TENGJUM.  
LAGNIR ERU EIVANGRÁÐAR, NEMA ÞÉR SEM ERU SJANLEGAR Á VEGGJUM  
Á OFNA KOMI LOFTSKRÚFUR. STILLITÉ OG SJÁLFVIRKIR OFNLOKAR.

ÁSKILIÐ, ELÐRI  
TEIKNING OGILD

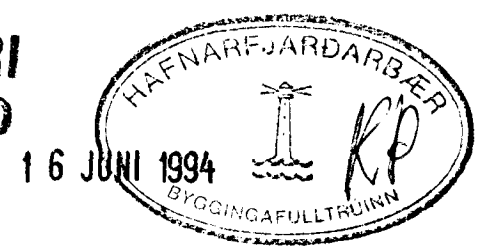

TEIKNING NR. 001.	DAGS	NAFN	YFIRF
VESTURBRAUT 15. HAFN	Mælt: 28/5 94	Sigurbj. Halldórsson	
	Hannað: 29/5 94	Sigurbj. Halldórsson	
	Teiknað: 3/6 94	Sigurbj. Halldórsson	
HITALAGNIR. 1. HÆÐAR GRUNNMYND OG RÚMMYND HITALAGNA			Mælikv 1:50
Sigurbj. Halldórsson		F.T.F.I.	Samb